
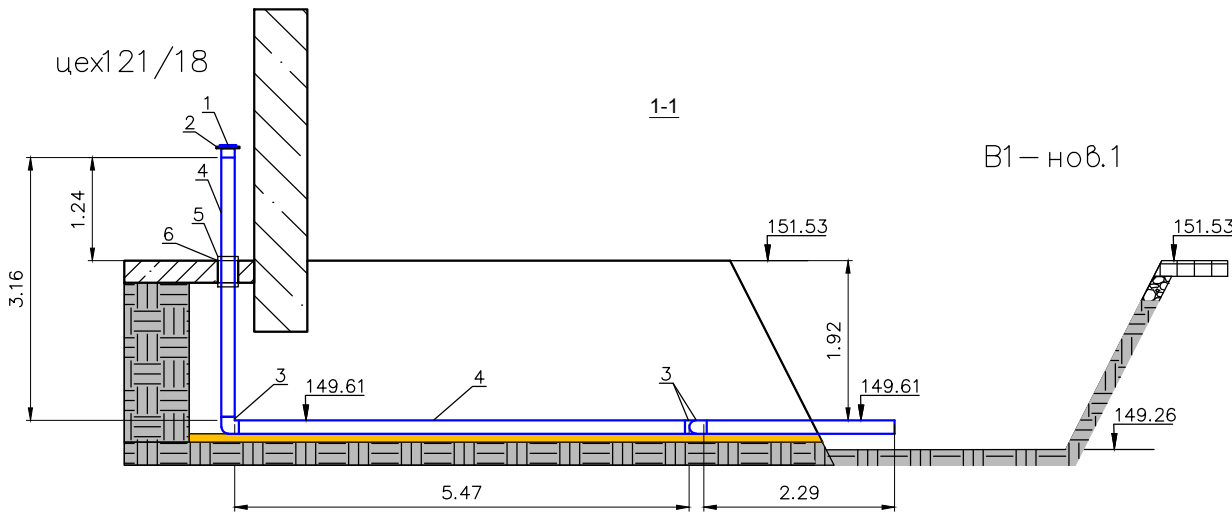
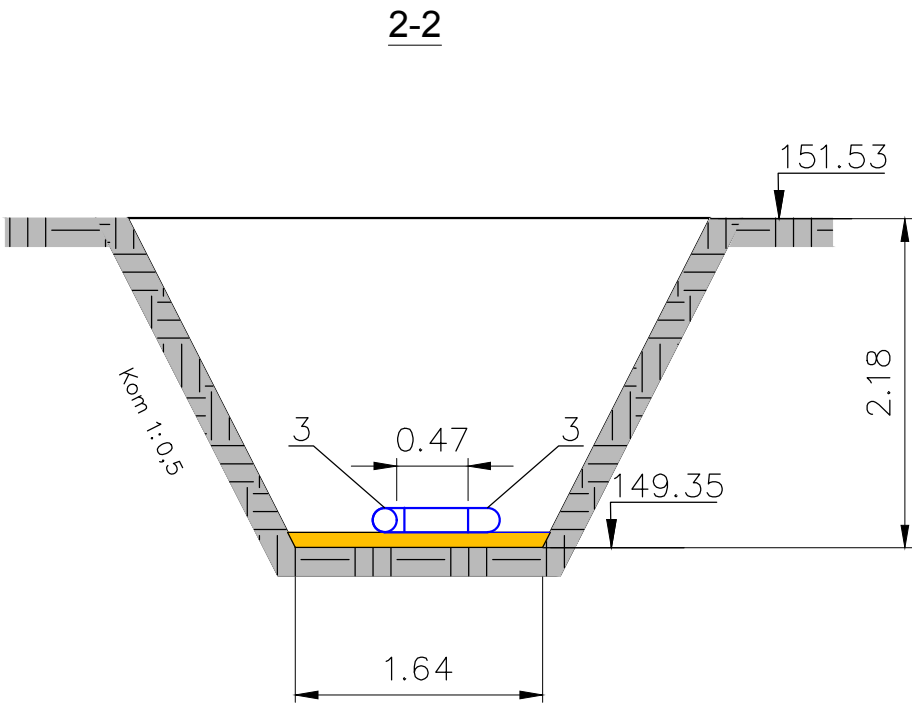


План участка производства работ

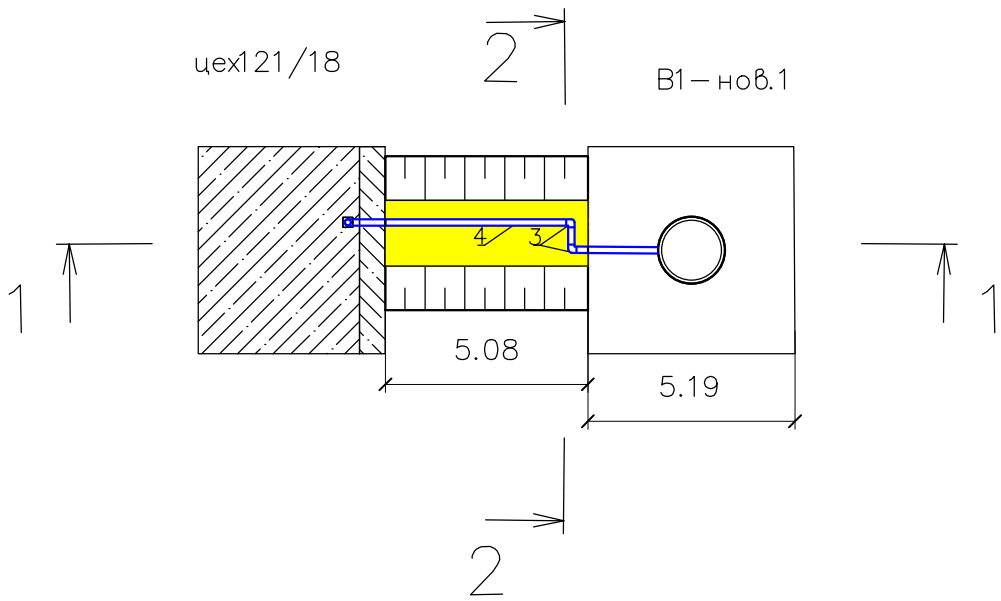

Ведомость объемов выполненных работ по монтажу трубы				
Поз. Обознач.	Наименование	ед.изм.	кол-во	примечание
1	Втулка под фланец ПЭ100 SDR17 d160мм	шт	1	
2	Стальной фланец для ПЭ100	шт	1	
3	Отвод ПЭ100 SDR11 90° d160 (Elofit)	шт	3	
4	Труба полиэтиленовая ПЭ100 SDR17-160*6,6мм	м	11,39	
5	Металлическая труба Ду. 250*6мм L=0,5м	шт	1	Гильза
6	Пробивка отверстия 250*250мм	шт	1	H=270мм

					2023	131-23-НВКЗ			
						Ж/д пути от испытательного центра до обкаточной линии с удлинением трансбордера, расположенные по адресу: Московская область, г.о. Мытищи, ул. Колонцова, 4			
Изм.	Кол.	Лист	№ док.	Подпись	Дата				
Руков. проекта		Шевчук К.А.			30.10	Наружные сети водоснабжения и канализации Переустройство хозяйпитьевого водопровода В1	Стадия	Лист	Листов
Ген. директор		Кесслер Ю.Ф.			30.10		ИД	1	1
Нач. участка		Перевизнык А.П.			30.10				
Гл. инженер		Юрченко В.И.			30.10	Исполнительная схема №33 Монтаж трубы на участке от цеха 121/18 до колодца В1-нов.1		ООО "КИКГЕОСТРОЙ"	