
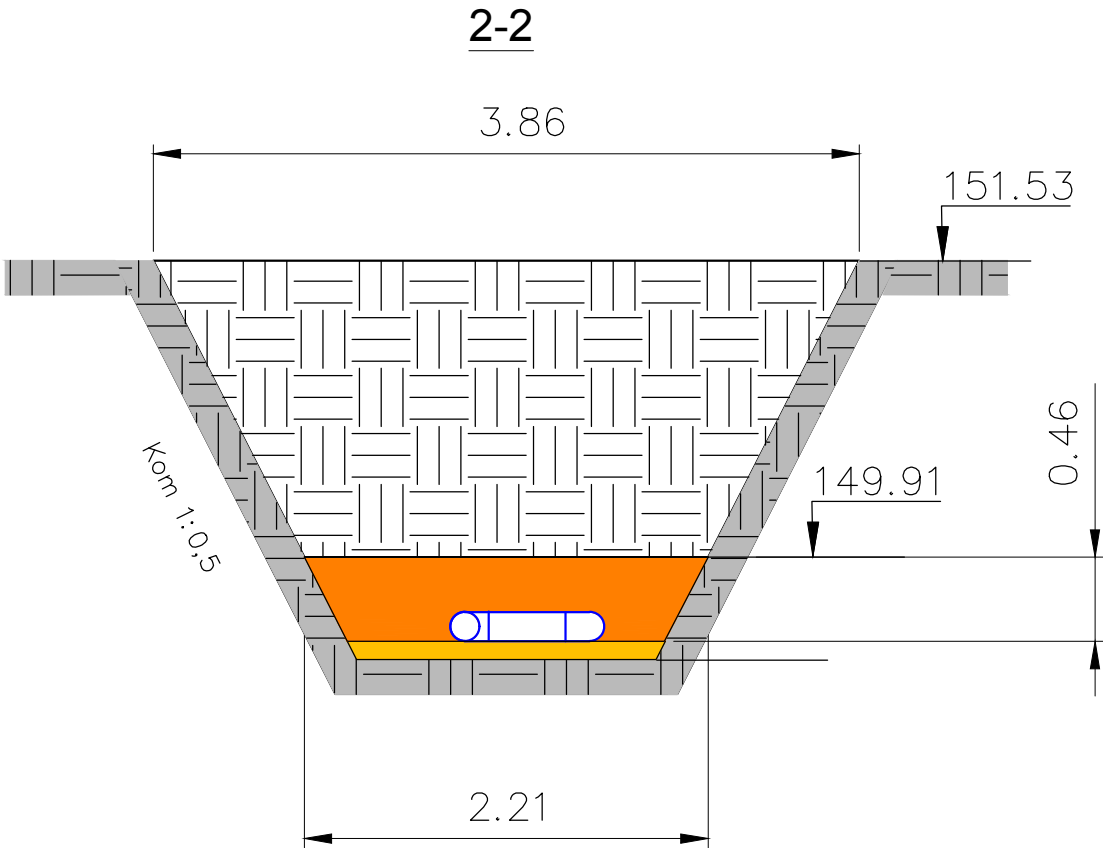
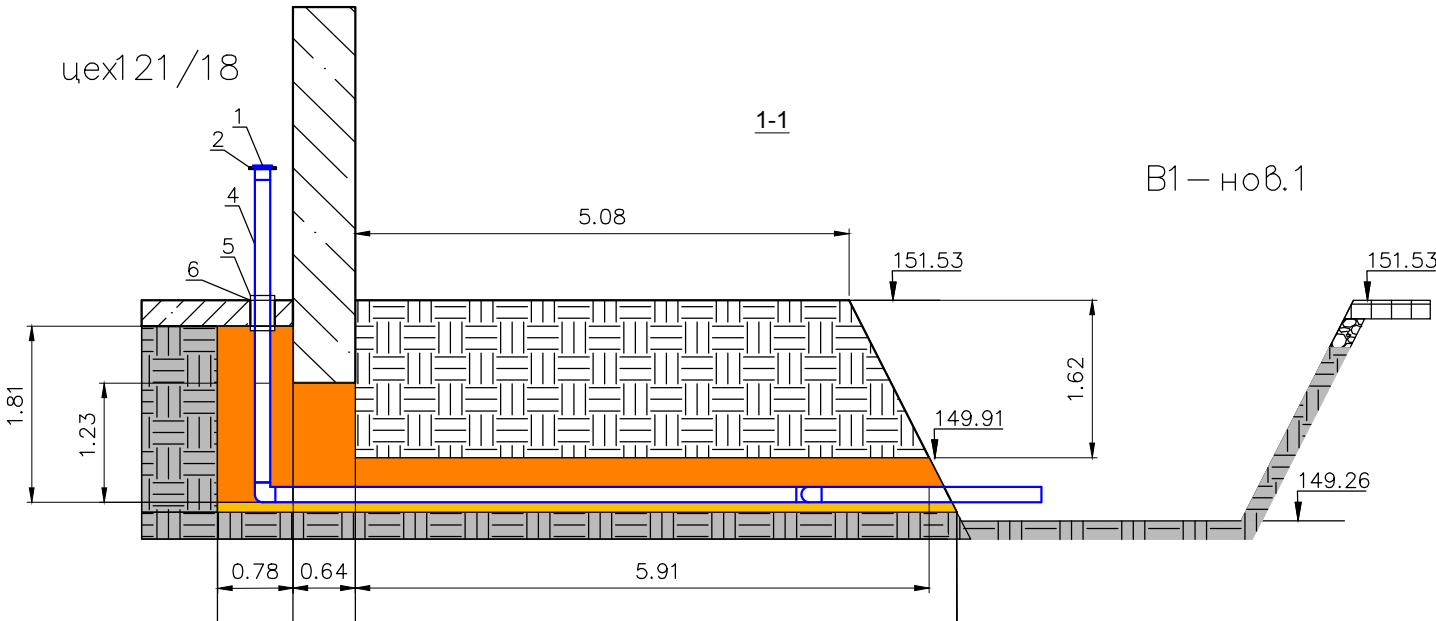


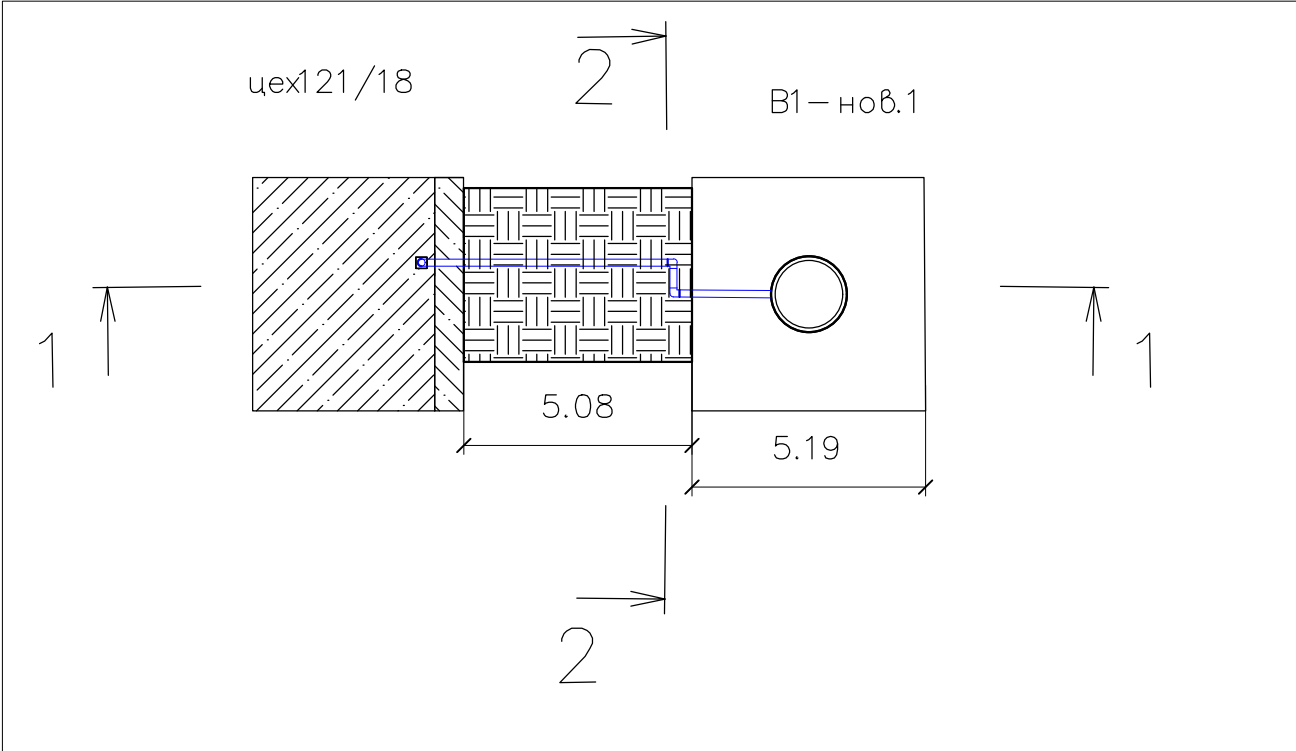

Ведомость выполненных работ по обратной засыпке грунтом					
№	Участок	Длина Лср, м	Ширина Вср, м	Высота Н, м	Объем V=Лср*Вср*Н, м3
1	3 - 4	5,495	3,035	1,62	27,02

Взам. инв. №	
Подп. и дата	
Инв. № подл.	

					2023	131-23-НВК3		
						Ж/д пути от испытательного центра до обкаточной линии с удлинением трансбордера, расположенные по адресу: Московская область, г.о. Мытищи, ул. Колонцова, 4		
Изм.	Кол.	Лист	№ док.	Подпись	Дата	Наружные сети водоснабжения и канализации Переустройство хозяйственного водопровода В1	Стадия	Лист
Руков. проекта		Шевчук К.А.			09.11		ИД	1
Ген. директор		Кесслер Ю.Ф.			09.11			
Нач. участка		Перевизнык А.П.			09.11			
Гл. инженер		Юрченко В.И.			09.11	Исполнительная схема №41 Обратная засыпка грунтом на участке цех121/18 - В1-нов.1	ООО "КикГЕОСТРОЙ"	