
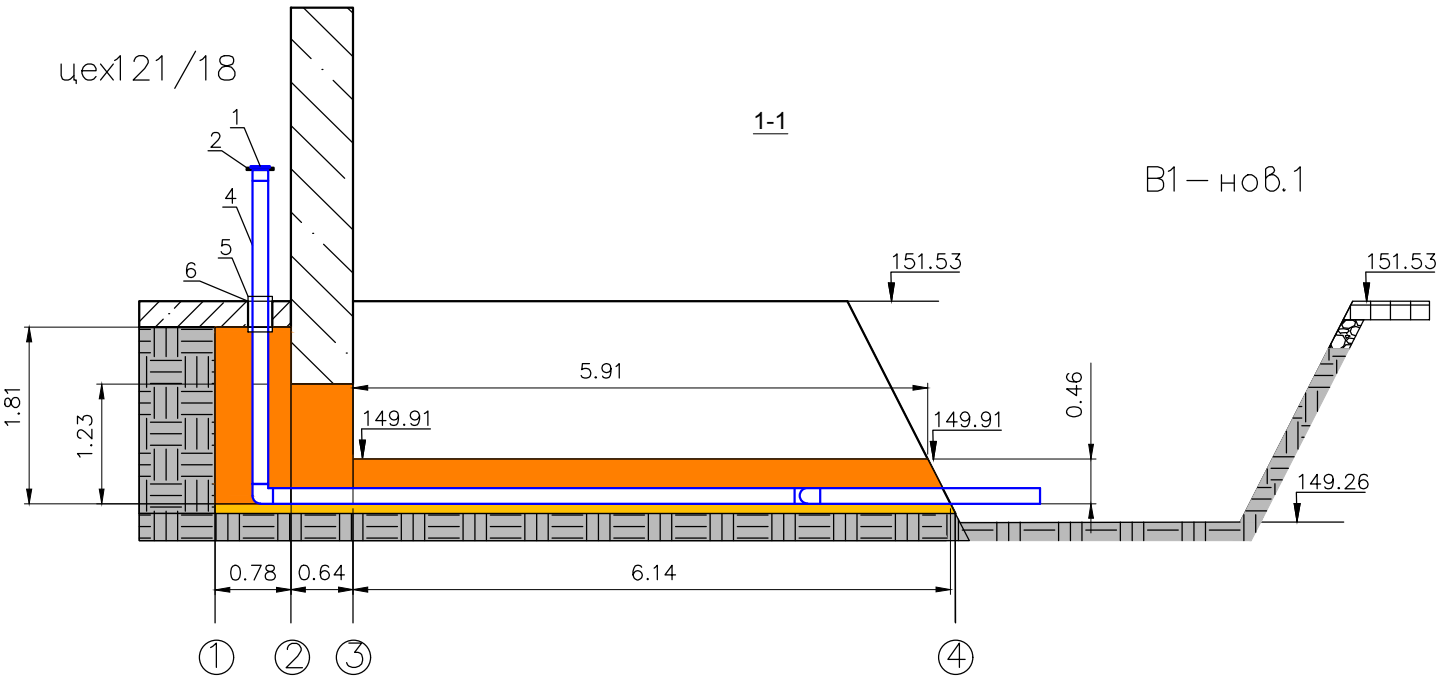
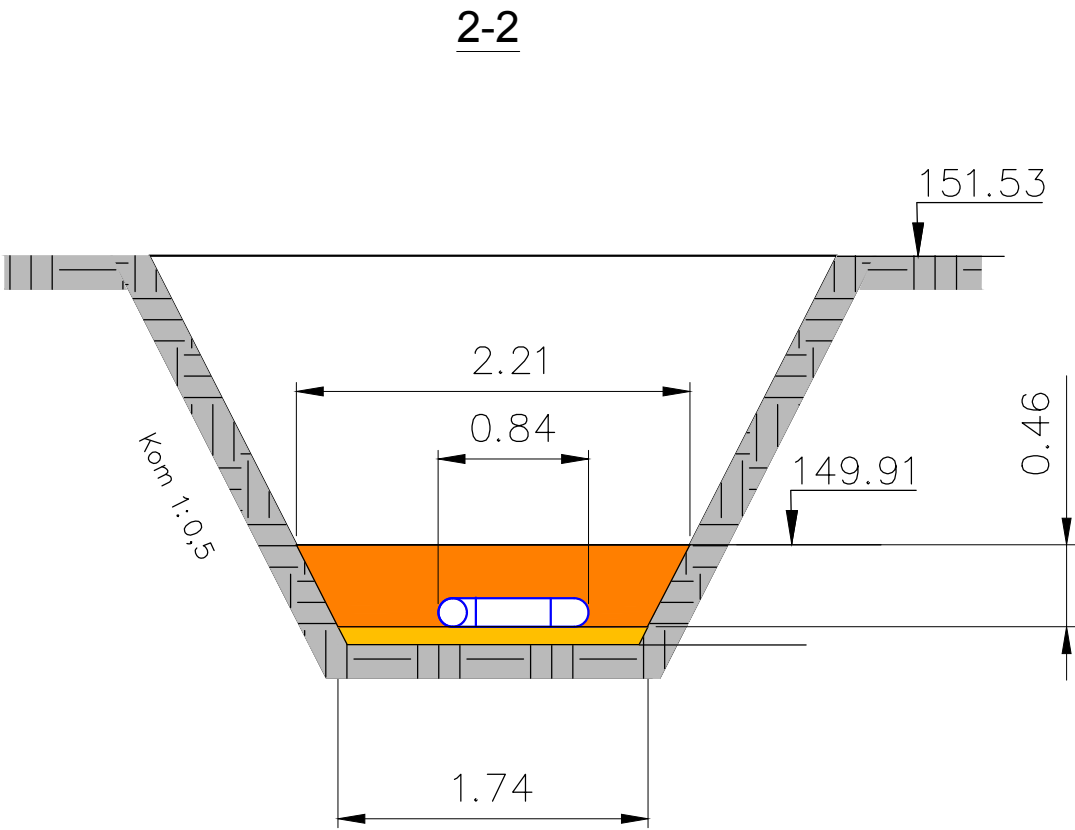


План участка производства работ

Приложение №1 к Акту № 131-23-НБКЗ-37 от 04.11.2023 г.

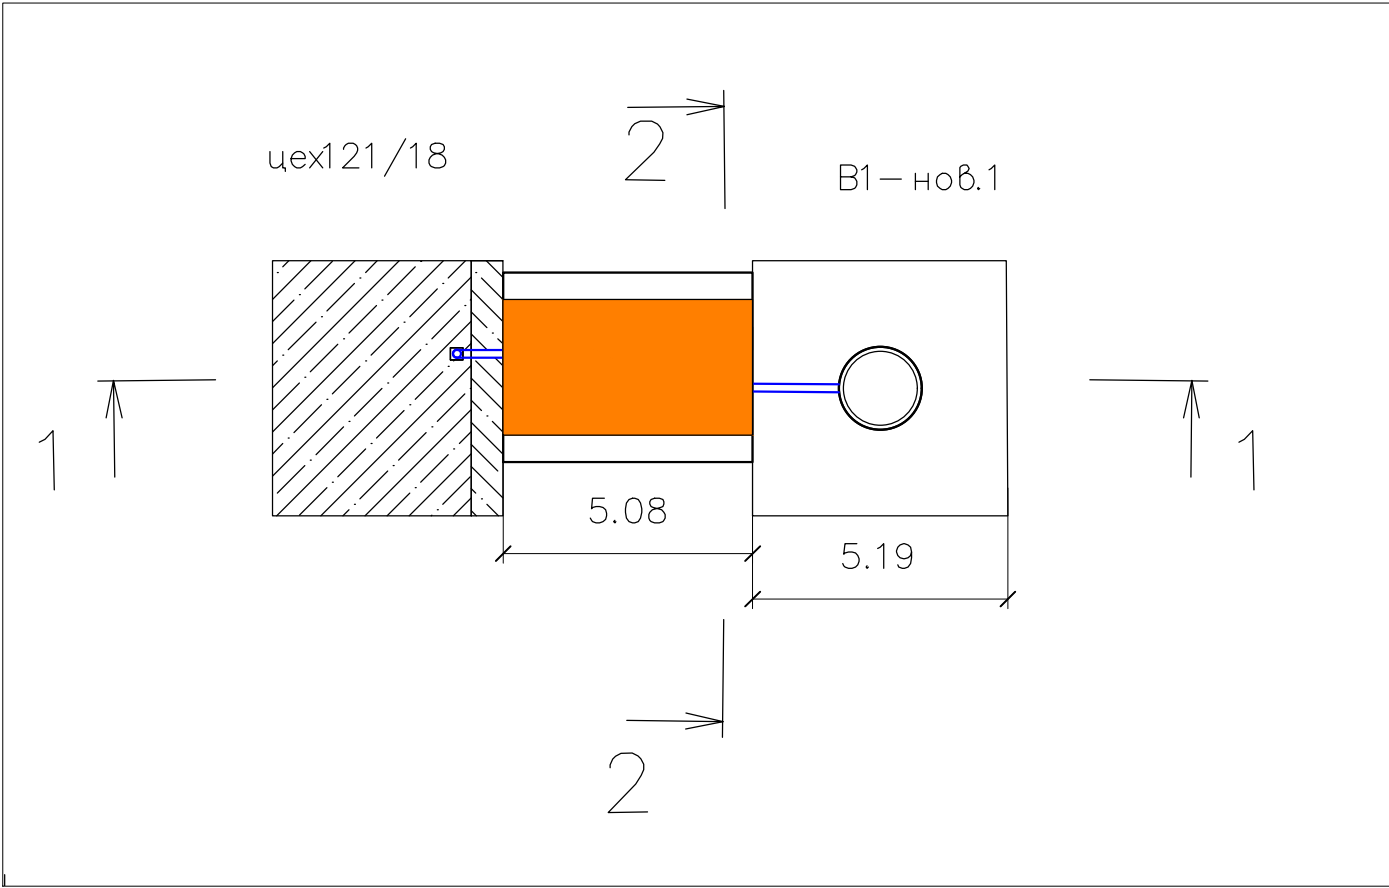

Ведомость объемов выполненных работ по обсыпке песком труб							
№	Участок	Длина L _{ср} , м	Ширина B _{ср} , м	Глубина H _{ср} , м	Объем V1, м3	Объем трубы ПЭ100 SDR17-160*6,6мм, S=0,02м2, м3	Объем обсыпки песком V2, м3
1	1 - 2	0,78	1,64	1,81	2,31	(1,81+0,39)*0,02=0,04	2,27
2	2 - 3	0,64	1,64	1,25	1,31	0,64*0,02=0,01	1,3
3	3 - 4	6,025	3,952	0,46	10,95	(6,11+0,84)*0,02=0,14	10,81
ИТОГО					14,57	0,19	14,38

					2023	131-23-НБКЗ		
						Ж/д пути от испытательного центра до обкаточной линии с удлинением трансбордера, расположенные по адресу: Московская область, г.о. Мытищи, ул. Колонцова, 4		
Изм.	Кол.	Лист	№ док.	Подпись	Дата	Наружные сети водоснабжения и канализации	Стадия	Лист
Руков. проекта	Шевчук К.А.				04.11	Переустройство хозяйственного водопровода В1	ИД	1
Ген. директор	Кесслер Ю.Ф.				04.11			
Нач. участка	Перевизнык А.П.				04.11			
Гл. инженер	Юрченко В.И.				04.11	Исполнительная схема №37	ООО "КиГЕОСТРОЙ"	
						Обсыпка песком на участке от цеха121/18 до колодца В1-нов.1		