




План участка производства работ

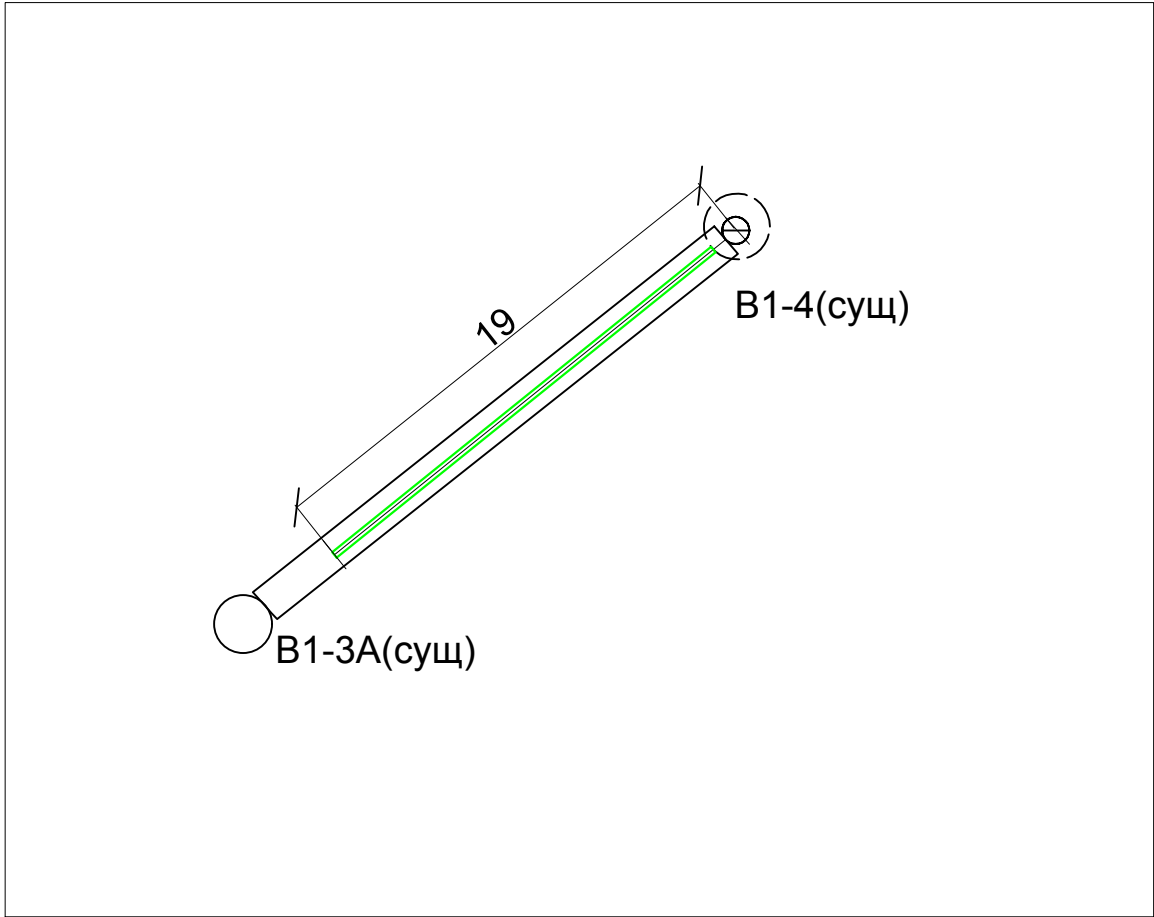

Ситуационный план

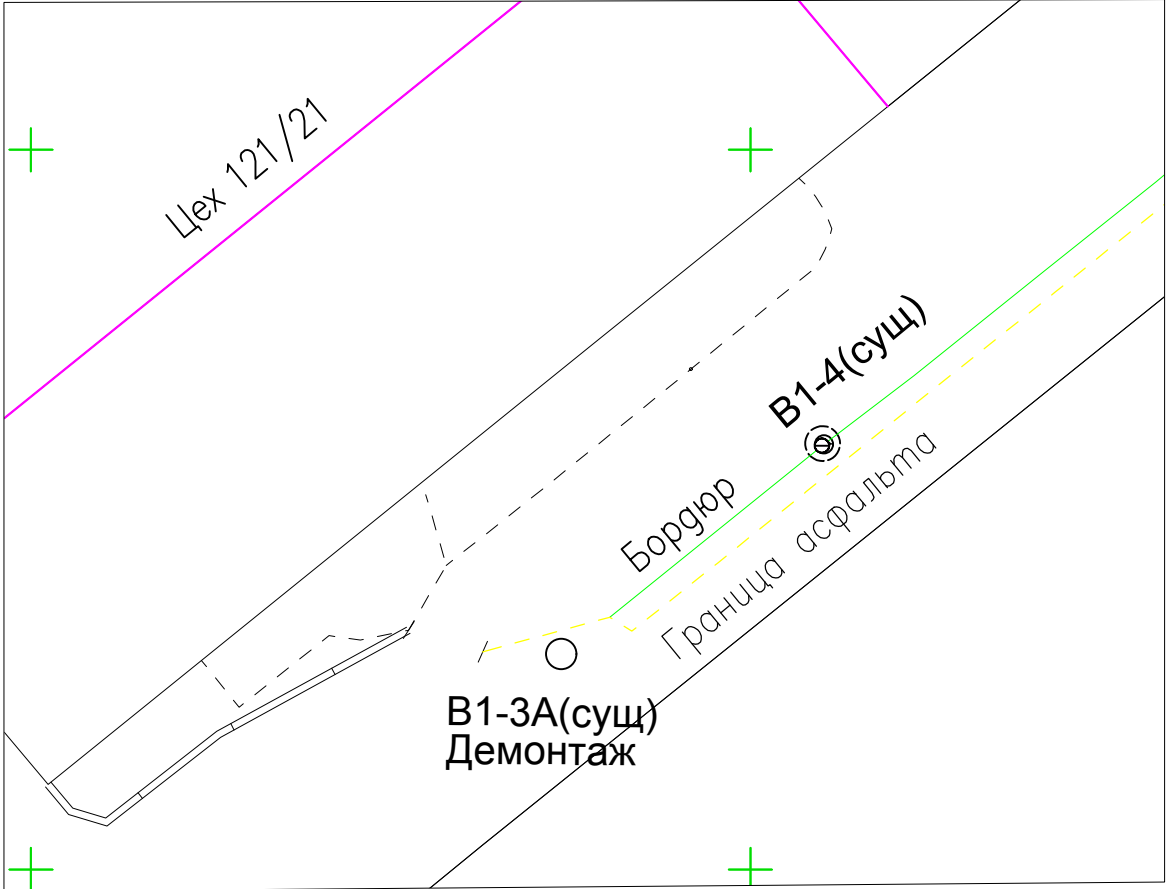

Эскиз дорожного бордюра

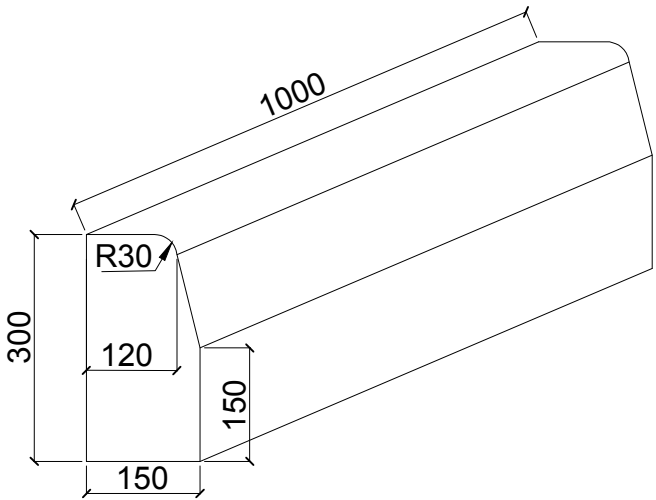

ГОСТ: 6665-91

Ведомость работ по демонтажу дорожного бордюра					
№	Участок	Длина L, м	Кол. бордюров 1,0х0,3х0,15 шт	Масса 1м/кг	Итого, кг
1	В1-3А - В1-4	19,00	19	100	1900

Условные обозначения:

- Участок производства работ
- В1-3А-В1-4

Фактические точки участка работ
- Бордюр (демонтаж)
- Граница асфальта

Примечание:
1. Линейные размеры указаны в метрах.
2. Система координат МСК 50.2.
3. Система высот Балтийская.
4. Съёмка выполнялась электронным тахеометром СХ-105 (свидетельство о поверке С-АКЗ/14-06-2023/254502985, действительно до 13.06.2024г.)

					2023	131-23-НБКЗ		
						Ж/д пути от испытательного центра до обкаточной линии с удлинением трансбордера, расположенные по адресу: Московская область, г.о. Мытищи, ул. Колонцова, 4		
Изм.	Кол.	Лист	№ док.	Подпись	Дата	Наружные сети водоснабжения и канализации Переустройство хозяйственного водопровода	Стадия	Лист
Руков. проекта		Шевчук К.А.			30.09		ИД	1
Ген. директор		Кесслер Ю.Ф.			30.09			
Нач. участка		Перевизнык А.П.			30.09			
Гл. инженер		Юрченко В.И.			30.09	Исполнительная схема №1 Демонтаж дорожного бордюра на участке В1-3А - В1-4	ООО "КиКГЕОСТРОЙ"	