

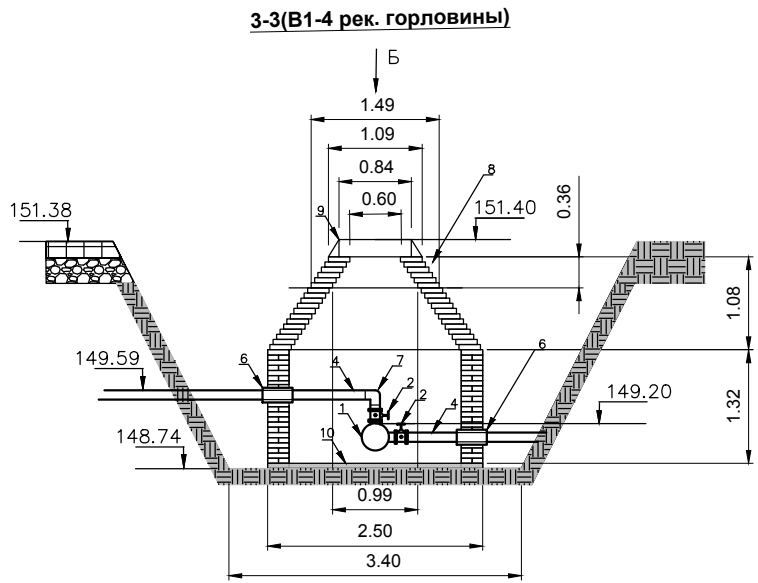
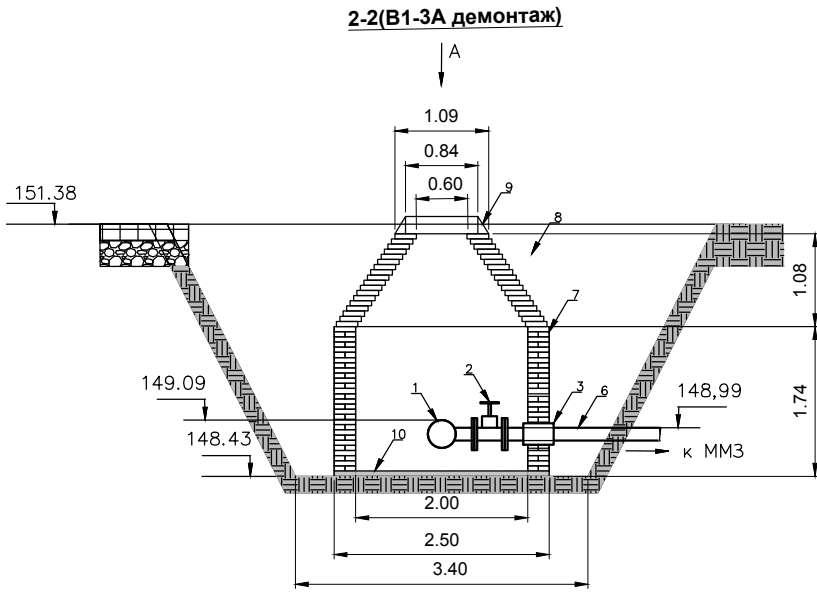



План участка производства работ

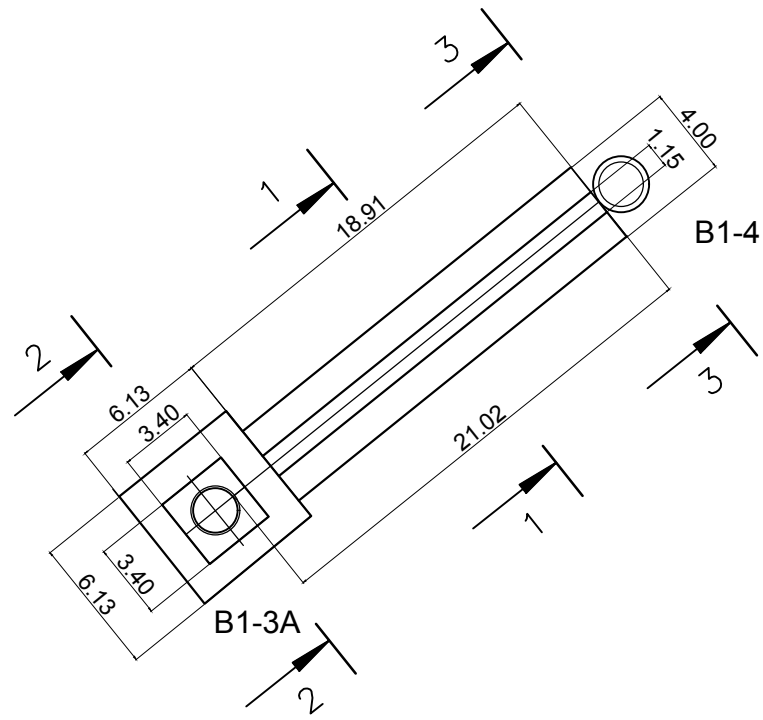

А-А(вид сверху)

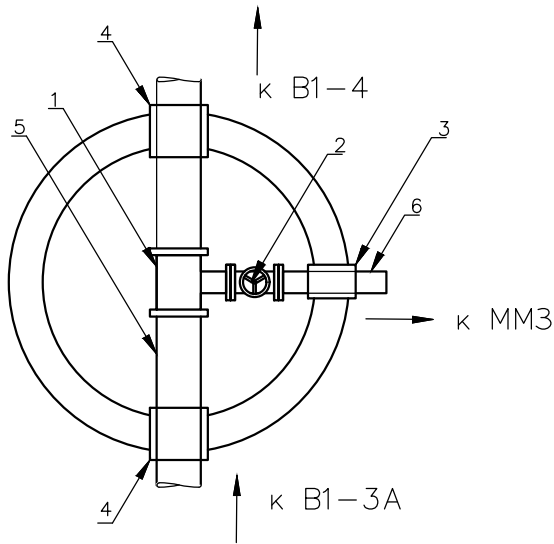

Б-Б(вид сверху)

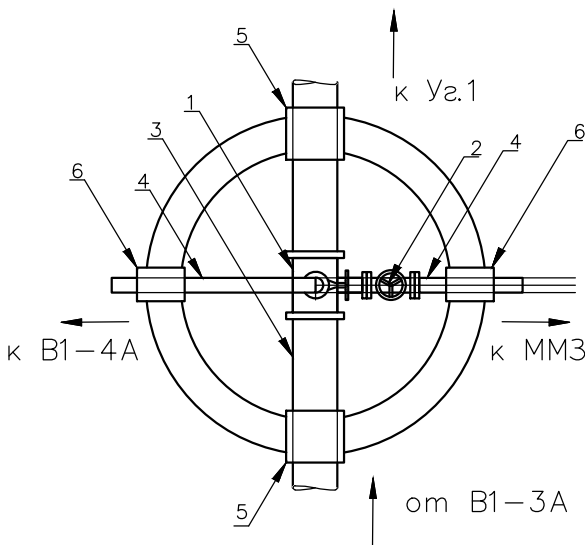

Ведомость объемов выполненных работ по демонтажу колодца и тех. узла колодца В1-3А				
№ поз.	Наименование	ед. изм.	кол-во	Прим.
1	Тройник чугунный РФ 300*150 PN10	шт	1	
2	Задвижка с обрезинен. клином DN150 PN10 короткая со штурвалом	шт	1	
3	Труба стальная L=0,3м Ду. 200мм	шт	1	гильза
4	Труба стальная L=0,3м Ду. 350мм	шт	2	гильза
5	Труба чугунная Ду. 326мм	м	1,5	
6	Труба чугунная Ду. 150мм	м	1	
Конструктивная часть колодца В1-3А(демонтаж)				
7	Объем вертикальной части Днар=2,5м и 1,1м; Двн=2м и 0,6м; Н=1,74м	м3	3,08	Кирпичная кладка, s=0,25м
8	Объем конусной части Днар=2,5м и 1,10м; Двн=2,0м и 0,6мм; Н=1,08м; V=П/3*h*(R²+г²+R*г)	м3	1,31	
9	чугунный люк	шт	1	
10	Бетонное основание колодца Днар=2,5м; Н=0,1м	м3	0,49	

Ведомость объемов выполненных работ по демонтажу колодца и тех. узла колодца В1-4				
№ поз.	Наименование	ед. изм.	кол-во	Прим.
1	Крестовина чугунная РФ 300*150 PN10	шт	1	
2	Задвижка с обрезинен. клином DN100 PN10 короткая со штурвалом	шт	2	
3	Труба чугунная Ду. 326мм	м	1,5	
4	Труба чугунная Ду. 150мм	м	1	
5	Труба стальная L=0,3м Ду. 350мм	шт	2	гильза
6	Труба стальная L=0,3м Ду. 150мм	шт	2	гильза
7	Отвод стальной Ду114мм	шт	1	
Конструктивная часть колодца В1-3А(демонтаж)				
8	Объем конусной части Днар=1,5м и 1,1м; Двн=1,0 и 0,6мм; Н=0,36м; V=П/3*h*(R²+г²+R*г)	м3	0,3	Кирпичная кладка s=0,25м
9	чугунный люк	шт	1	
10	Бетонное основание колодца Днар=2,5м; Н=0,1м	м3	0,49	

					2023	131-23-НВКЗ			
						Ж/д пути от испытательного центра до обкаточной линии с удлинением трансбордера, расположенные по адресу: Московская область, г.о. Мытищи, ул. Колонцова, 4			
Изм.	Кол.	Лист	№ док.	Подпись	Дата				
Руков. проекта		Шевчук К.А.			01.10	Наружные сети водоснабжения и канализации Переустройство хозяйпитьевого водопровода	Стадия	Лист	Листов
Ген. директор		Кесслер Ю.Ф.			01.10		ИД	1	1
Нач. участка		Перевизнык А.П.			01.10				
Гл. инженер		Юрченко В.И.			01.10	Исполнительная схема №3 Демонтаж колодцев и технологических узлов колодцев В1-3А и В1-4	ООО "КиКГЕОСТРОЙ"		