




План участка производства работ

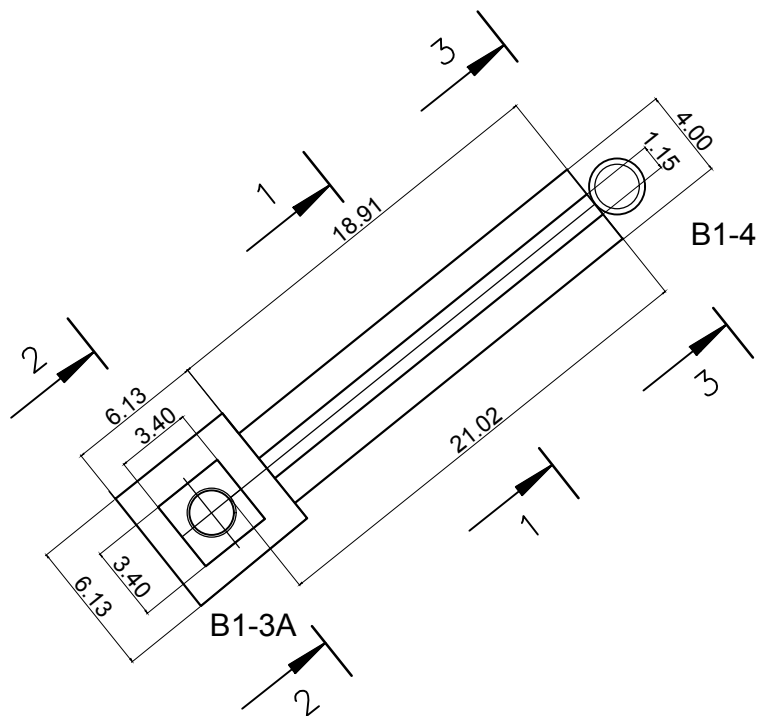

2-2(В1-3А)

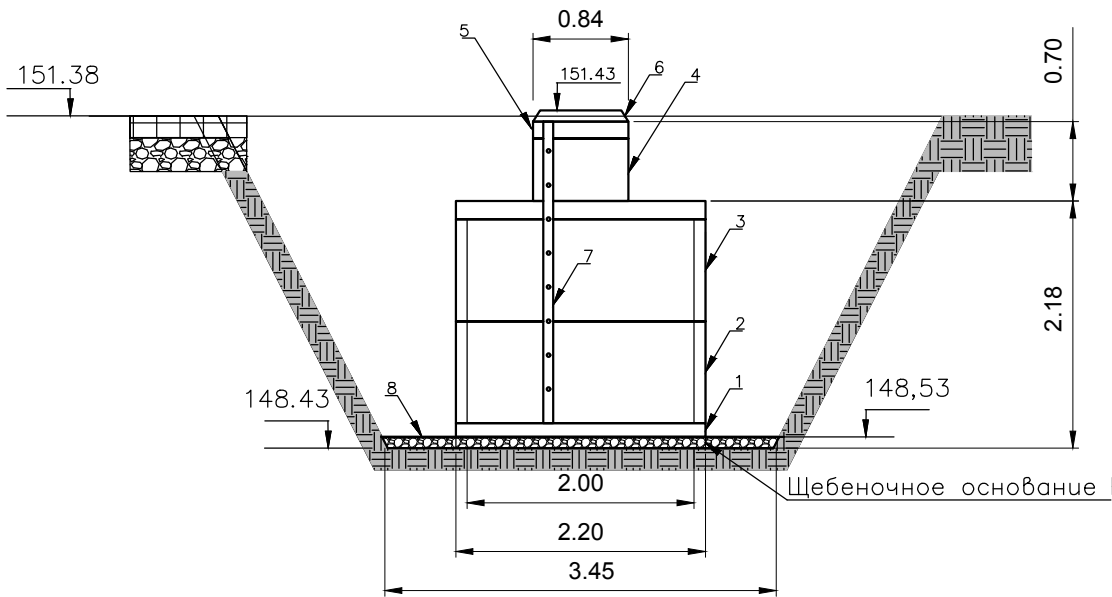

3-3(В1-4 рек. горловины)

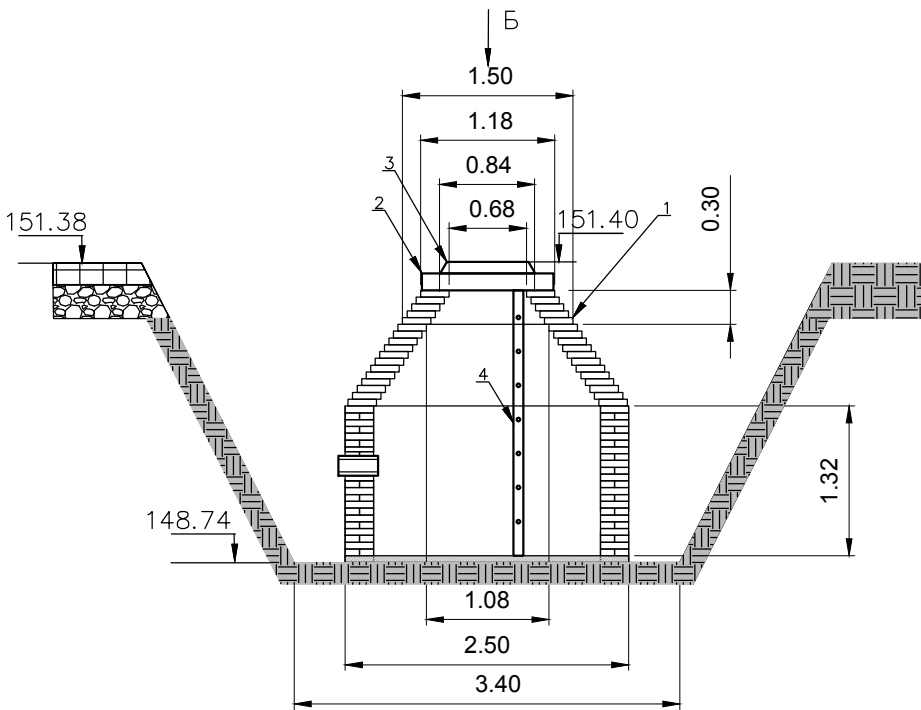

Ведомость объемов выполненных работ по монтажу колодца В1-3А				
Поз. Обознач.	Наименование	ед.изм.	кол-во	примечание
1	Плита днище колодца ПН20	шт	1	Ду. 2,2м; Н=0,12м
2	Кольцо колодезное стеновое КС20.9	шт	2	Ду. 2,2м; Н=0,9м
3	Плита перекрытия колодца ПП20-2	шт	1	Ду. 2,2м; Н=0,16м
4	Кольцо колодезное стеновое КС7.6	шт	1	Н=0,6м
5	Кольцо опорное КО7	шт	1	Н=0,15м
6	Люк чугунный тяжелый тип Т "В"	шт	1	Н=0,1м
7	Стремянка металлическая С1-07	шт/кг	1/(29,2кг	длина подрезалась по месту
8	Щебеночное основание Н=0,1	м3	1,15	v=3,45*3,45*0,1=1,19

Ведомость объемов выполненных работ по монтажу колодца В1-4(реконструкция)				
Поз. Обознач.	Наименование	ед.изм.	кол-во	примечание
1	Кирпичная кладка толщина 0,25м; высота 0,3м	м3	0,24	Днар= 1,5м и 1,18м; Двн=1,08м и 0,68м; V=П/3*h*(R2+r2+R*r)
2	Плита перекрытия колодца ПП10-2	шт	1	Ду. 1,16; Н=0,15м
3	Люк чугунный тяжелый тип Т "В"	шт	1	Н=0,1м
4	Стремянка металлическая С1-07	шт/кг	1/(29,2кг	подрезалась по месту

Согласовано

Взам. инв. №

Подп. и дата

Инв. № подл.

					2023	131-23-НВКЗ			
						Ж/д пути от испытательного центра до обкаточной линии с удлинением трансбордера, расположенные по адресу: Московская область, г.о. Мытищи, ул. Колонцова, 4			
Изм.	Кол.	Лист	№ док.	Подпись	Дата				
Руков. проекта		Шевчук К.А.			02.10	Наружные сети водоснабжения и канализации Переустройство хозяйпитьевого водопровода	Стадия	Лист	Листов
Ген. директор		Кесслер Ю.Ф.			02.10		ИД	1	1
Нач. участка		Перевизных А.П.			02.10				
Гл. инженер		Юрченко В.И.			02.10	Исполнительная схема №4 Монтаж колодцев В1-3А, В1-4	ООО "КИКГЕОСТРОЙ"		