




План участка производства работ

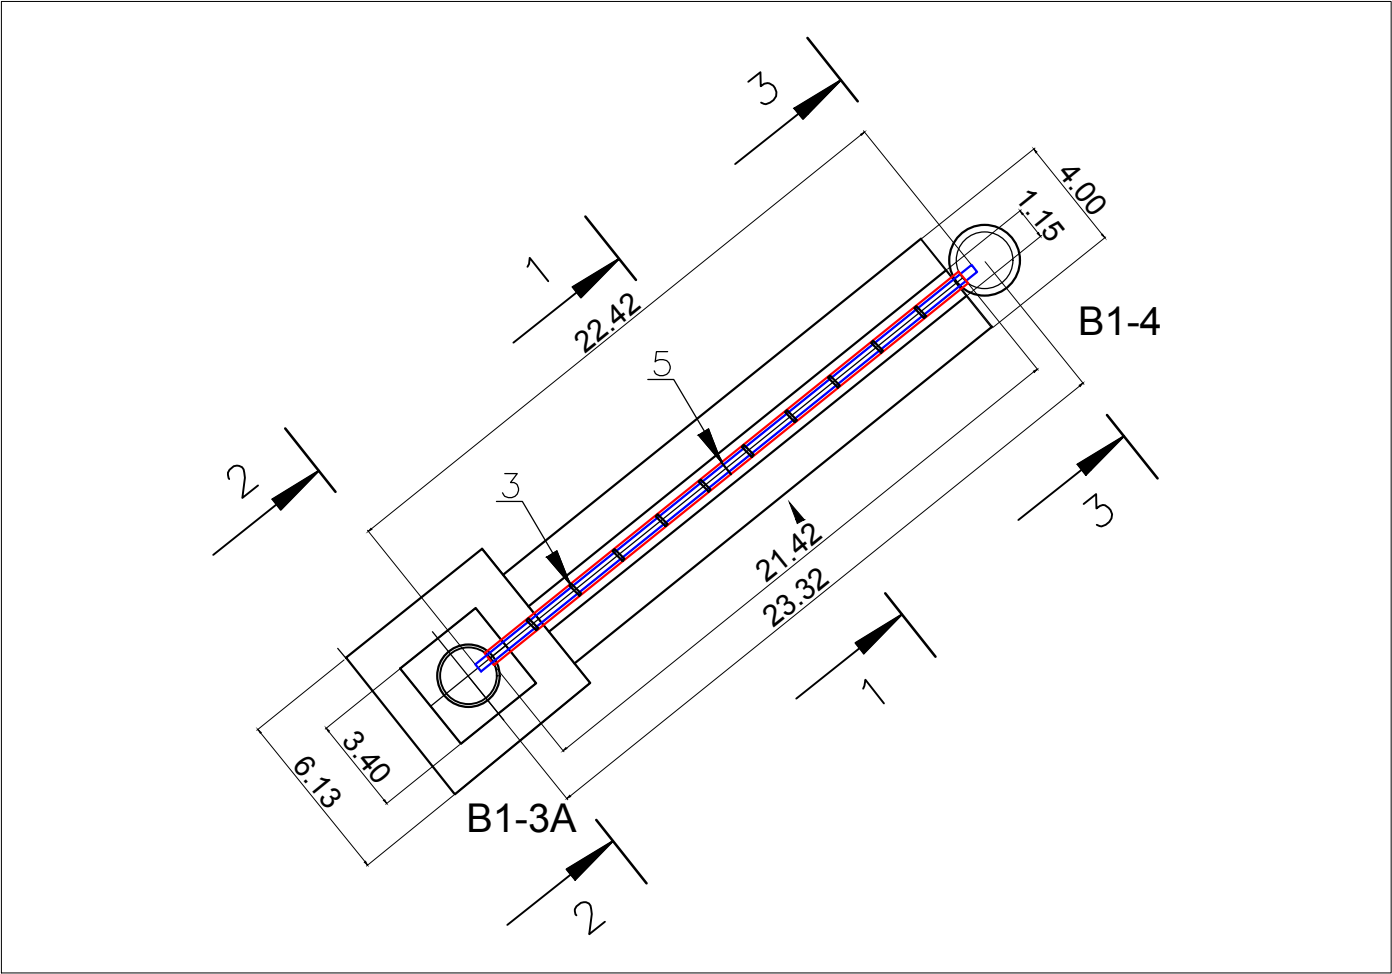

Продольный профиль трубопровода на участке В1-3А - В1-4

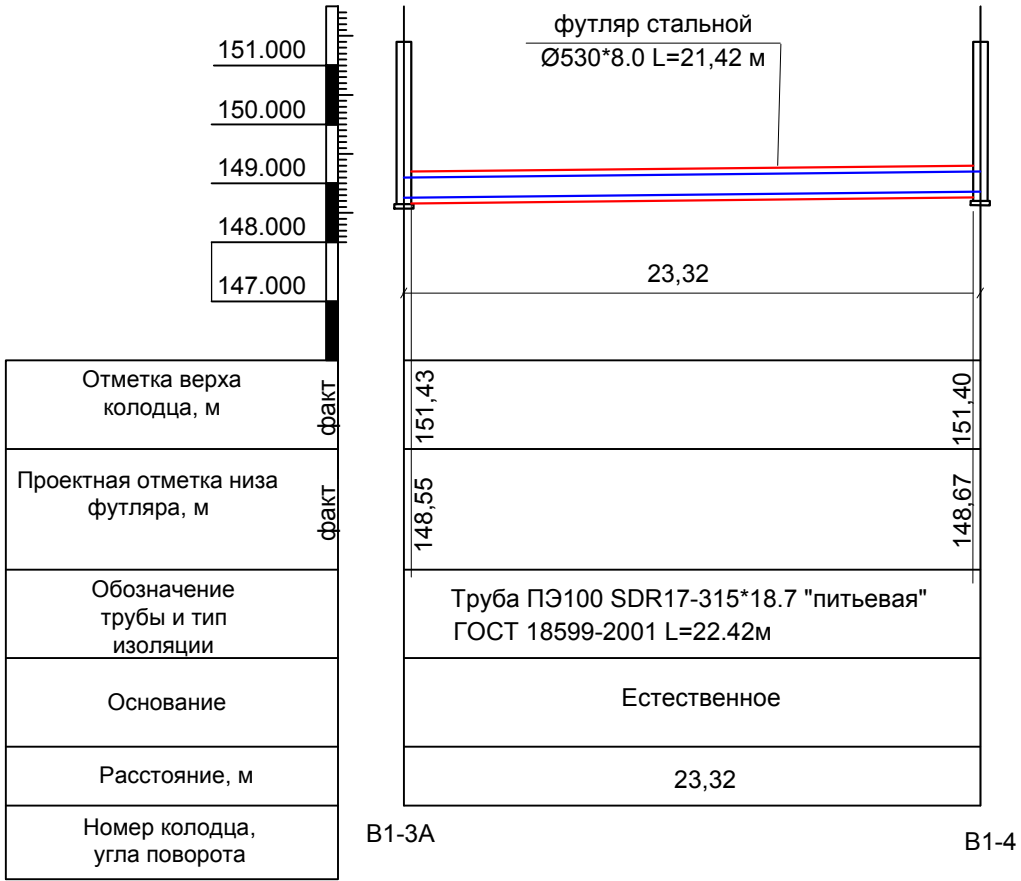

1-1

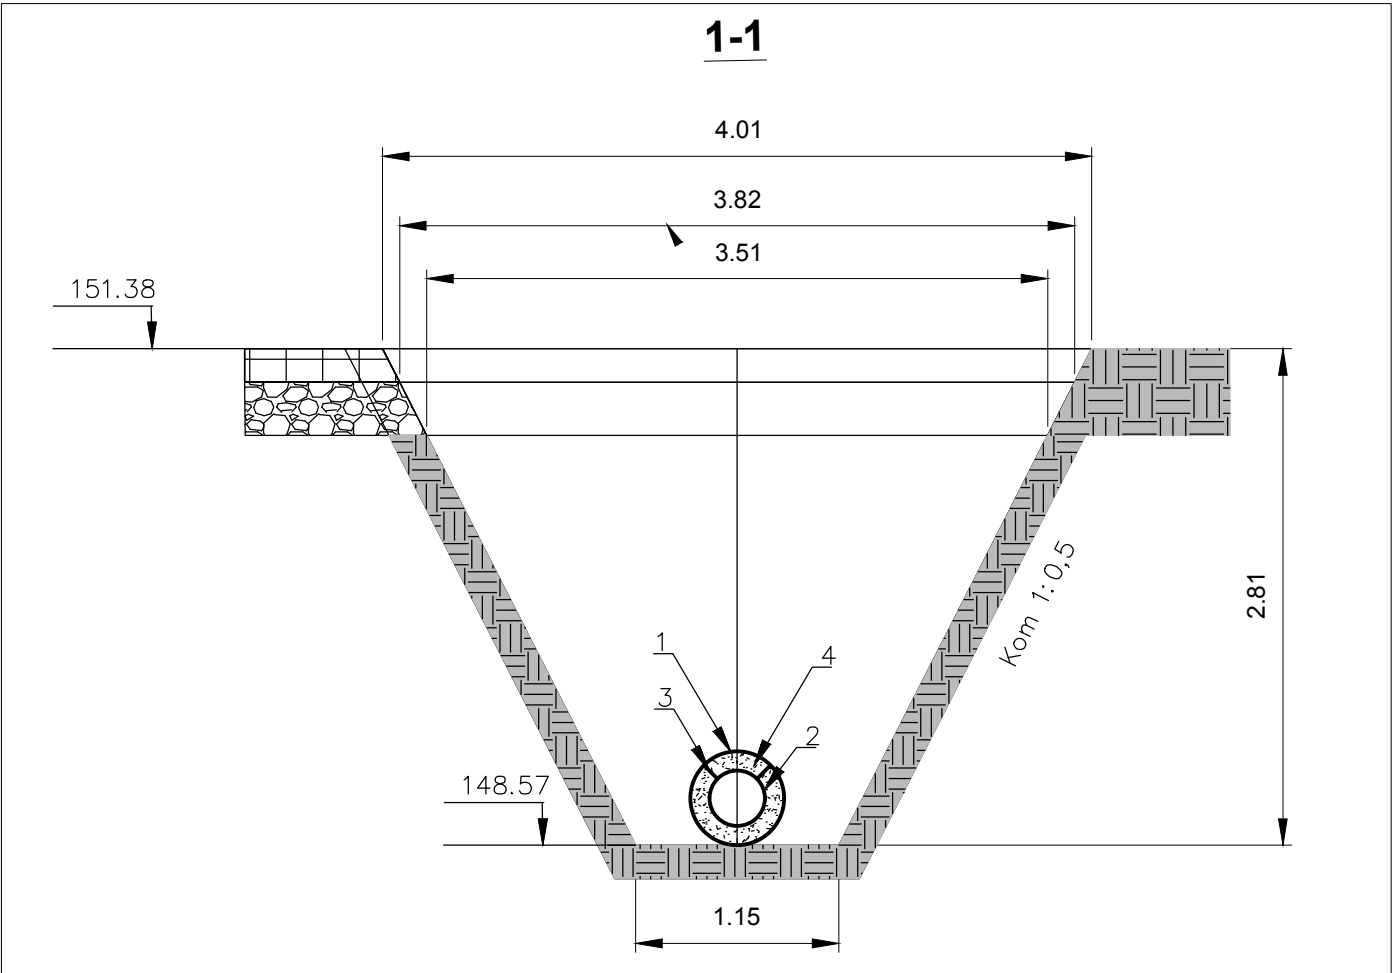

Ведомость объемов выполненных работ по монтажу трубы				
Поз. Обознач.	Наименование	ед.изм.	кол-во	примечание
1	Труба стальная с полиэтиленовым защитным покрытием ВУС Ду.530*8мм	м	21,42	футляр
2	Труба полиэтиленовая ПЭ100 SDR17-315*18,7мм	м	22,42	
3	Кольцо опорно-направляющее ОНК-315*530мм	шт	10	шаг 2м
4	Цементно песчаный раствор М100	м3	2,77	
5	Сварочный стык футляра и изоляция свар.стыка термоусадочной лентой	шт	1	

					2023	131-23-НБК3		
						Ж/д пути от испытательного центра до обкаточной линии с удлинением трансбордера, расположенные по адресу: Московская область, г.о. Мытищи, ул. Колонцова, 4		
Изм.	Кол.	Лист	№ док.	Подпись	Дата	Наружные сети водоснабжения и канализации	Стадия	Лист
Руков. проекта	Шевчук К.А.				03.10	Переустройство хозяйственного водопровода	ИД	1
Ген. директор	Кесслер Ю.Ф.				03.10			
Нач. участка	Перевизнык А.П.				03.10			
Гл. инженер	Юрченко В.И.				03.10	Исполнительная схема №5	ООО "КИКГЕОСТРОЙ"	
						Монтаж трубы Ду 326*18,7мм и трубы Ду.530*8мм на участке В1-3А и В1-4		