
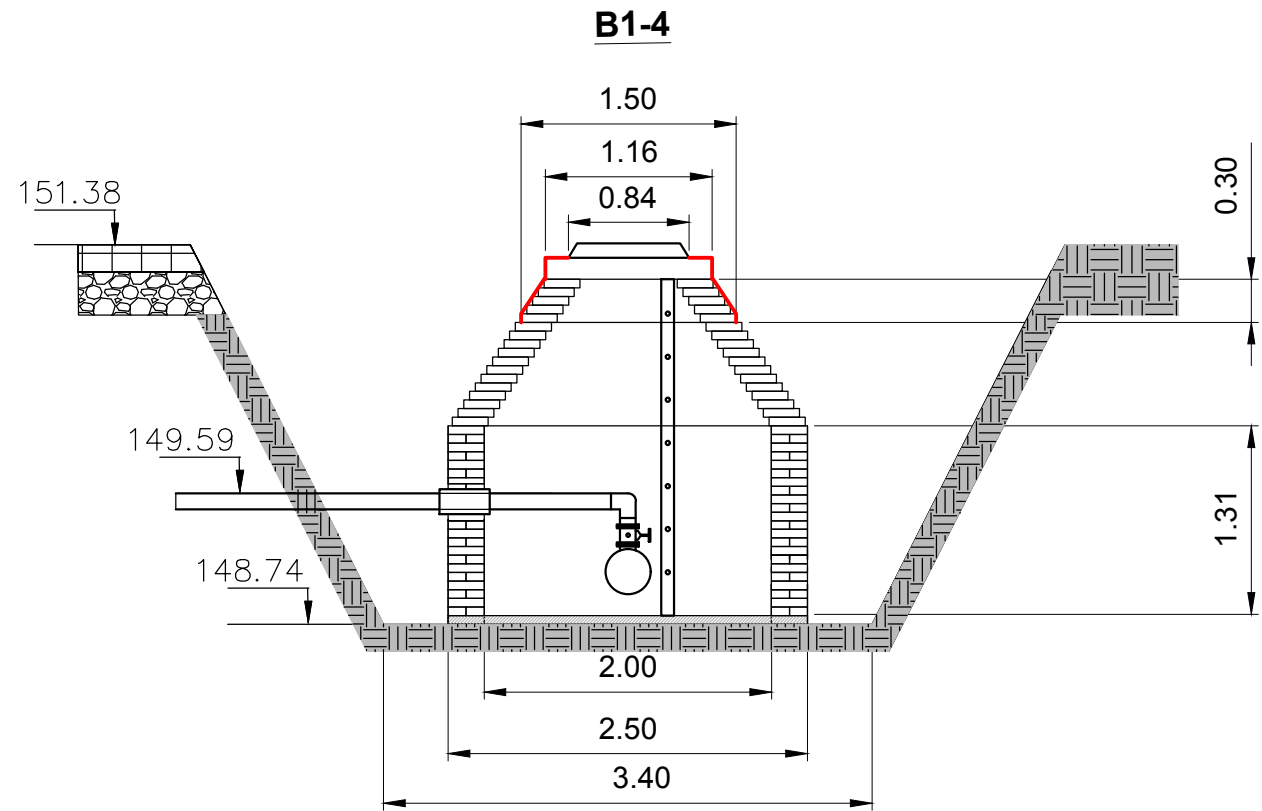


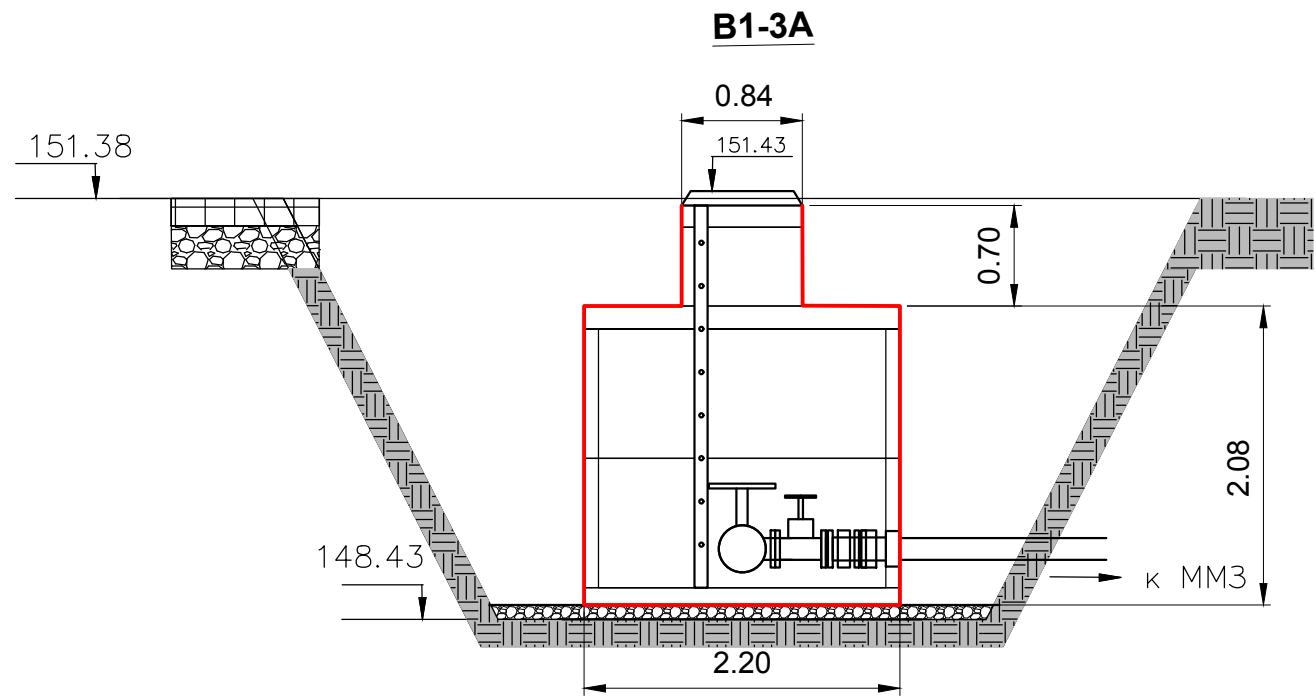

Ведомость выполненных работ по обмазочной гидроизоляции стен тколодцев							
№	наименование материалов	участок обмазки	Числ о П	Диаметр D, м	Высота H, м	Площадь обмазки	Всего, м2
колодец B1-3A							
1	Праймер Технониколь (грунтовка)1слой	Низ ПН20	3,14	2,2		3,8	23,27
		бок пов-ть ПН20	3,14	2,2	0,12	0,83	
		бок. пов-ть КС20.9-2шт	3,14	2,2	1,8	12,43	
		бок пов-ть ПП20	3,14	2,2	0,16	1,11	
		бок пов-ть КС7.6 и КО7	3,14	0,84	0,7	1,85	
		верх ПП20=3,8-0,55				3,25	
2	Битумная мастика Технониколь (2слоя)	Низ ПН20	3,14	2,2		3,8	23,27
		бок пов-ть ПН20	3,14	2,2	0,12	0,83	
		бок. пов-ть КС20.9-2шт	3,14	2,2	1,8	12,43	
		бок пов-ть ПП20	3,14	2,2	0,16	1,11	
		бок пов-ть КС7.6 и КО7	3,14	0,84	0,7	1,85	
		верх ПП20=3,8-0,55				3,25	

Условные обозначения:

B1-3A,B1-4 Фактические точки участка работ

— Обмазочная гидроизоляция коллодцев B1-3A и B1-4

Ведомость выполненных работ по обмазочной гидроизоляции стен тколодцев							
№	наименование материалов	участок обмазки	Числ о П	Диаметр D, м	Высота H, м	Площадь обмазки S,	Всего, м2
колодец В1-4							
1	Праймер Технониколь (грунтовка)1слой	бок пов-ть кирпичной кладки	3,14	(1,5+1,16)/2	0,3	1,25	2,31
		бок пов-ть ПП10	3,14	1,16	0,15	0,55	
		верх ПП10	S=3,14*1,16*1,16/4-3,14*0,84*0,84/4=0,51				
2	Битумная мастика Технониколь (2слоя)	бок пов-ть кирпичной кладки	3,14	(1,5+1,16)/2	0,3	1,25	2,31
		бок пов-ть ПП10	3,14	1,16	0,15	0,55	
		верх ПП10	S=3,14*1,16*1,16/4-3,14*0,84*0,84/4=0,51				

					2023	131-23-НВКЗ			
						Ж/д пути от испытательного центра до обкаточной линии с удлинением трансбордера, расположенные по адресу: Московская область, г.о. Мытищи, ул. Колонцова, 4			
Изм.	Кол.	Лист	№ док.	Подпись	Дата				
Руков. проекта		Шевчук К.А.			05.10	Наружные сети водоснабжения и канализации Переустройство хозяйпитьевого водопровода	Стадия	Лист	Листов
Ген. директор		Кесслер Ю.Ф.			05.10		ИД	1	1
Нач. участка		Перевизнык А.П.			05.10				
Гл. инженер		Юрченко В.И.			05.10	Исполнительная схема №7 Обмазочная гидроизоляция колодцев В1-3А, В1-4	ООО "КиКГЕОСТРОЙ"		