
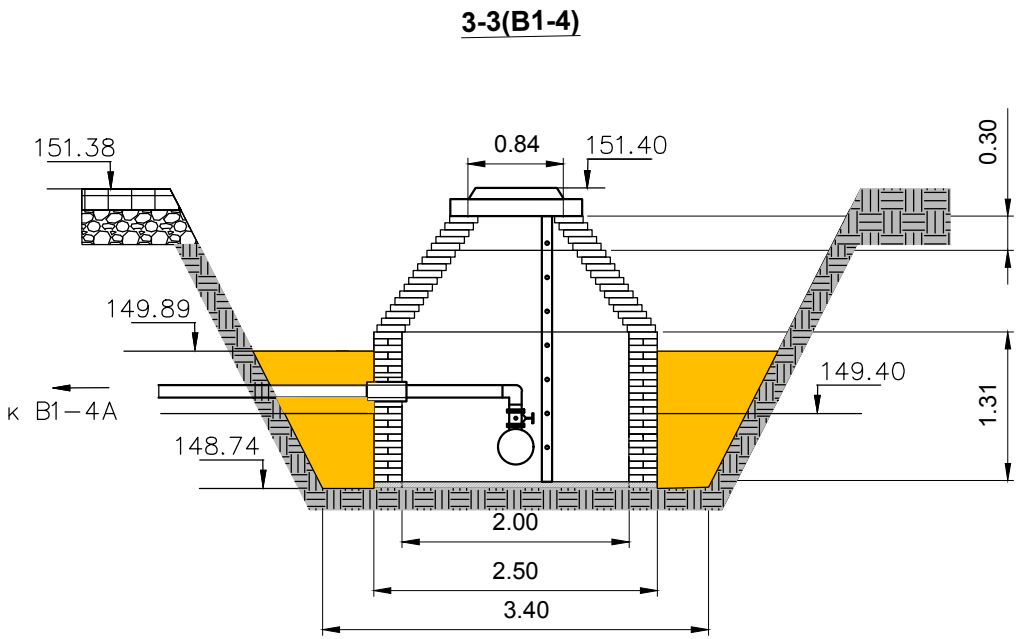
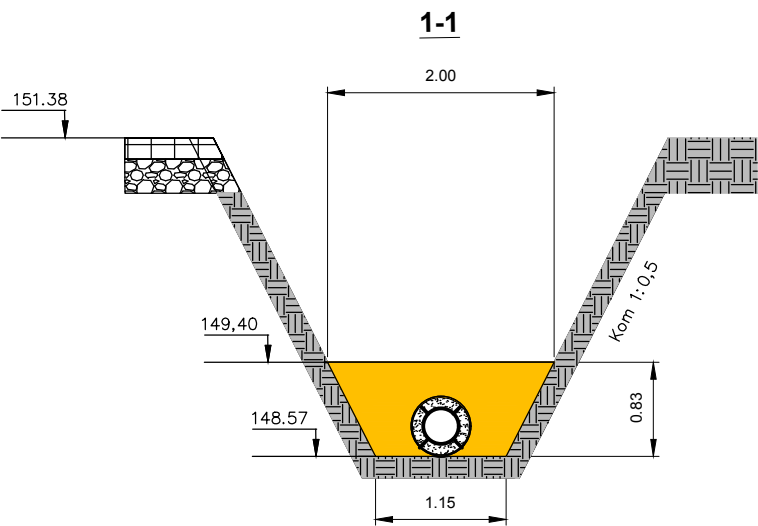
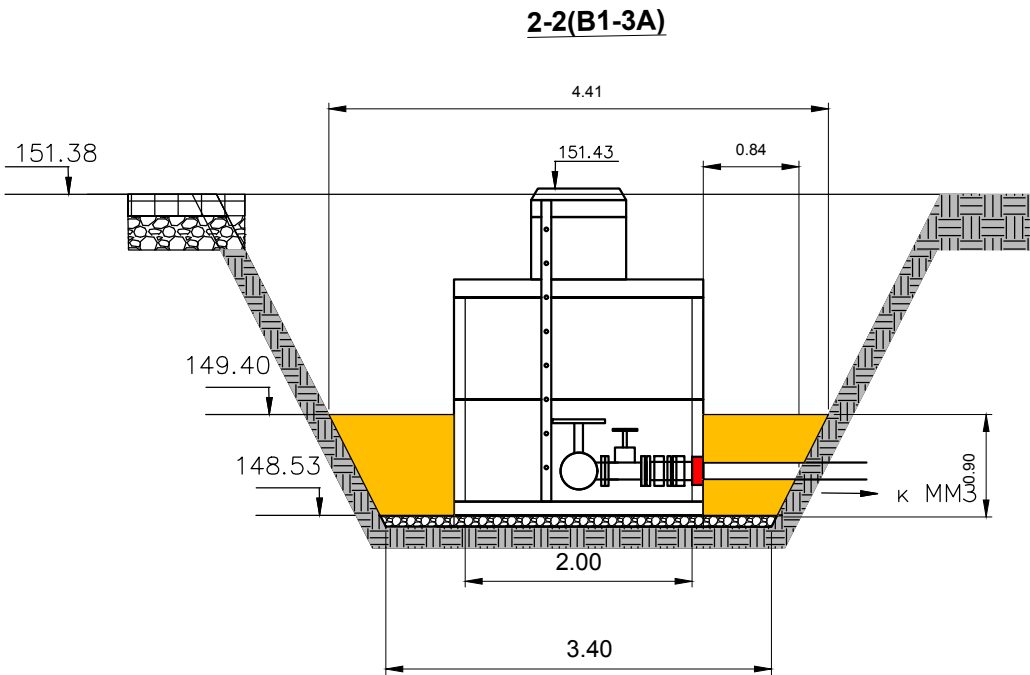


План участка производства работ

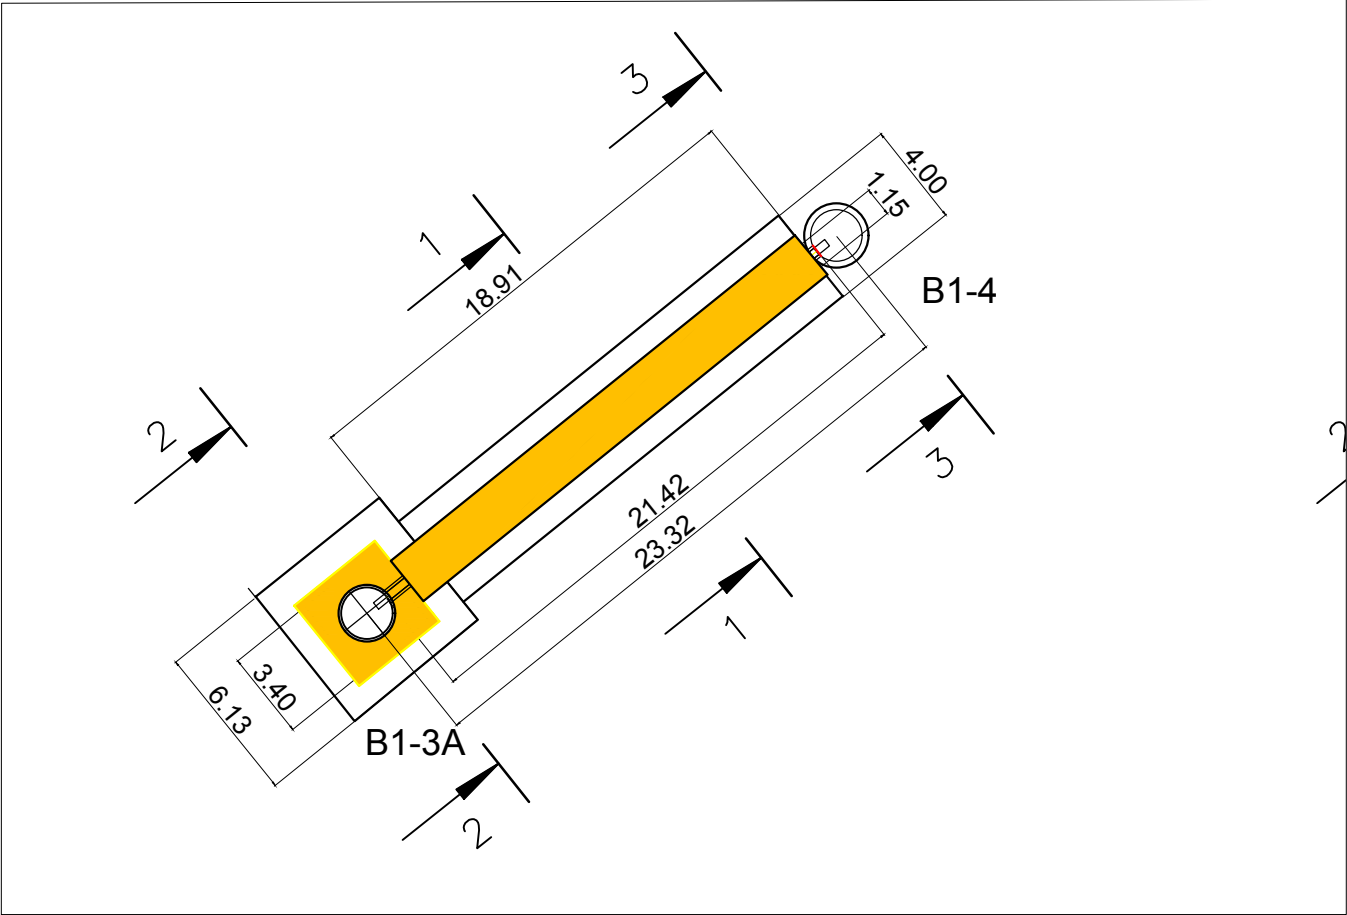

Ведомость объемов выполненных работ по обсыпке песком				
№	Наименование выполненных работ	обозн.	ед изм	кол-во
B1-3A				
1	Объем котлована $((4,41+3,4)/2)^2 \cdot 0,9$	V1	м3	13,72
2	Объем трубы(0,16мм) $3,14 \cdot 0,16^2 / 4 \cdot 0,84$	V2	м3	0,02
3	Объем трубы(0,326мм) $3,14 \cdot 0,326^2 / 4 \cdot 0,84$	V3	м3	0,07
4	Объем трубы(0,530мм) $3,14 \cdot 0,53^2 / 4 \cdot 0,84$	V4	м3	0,18
5	Объем обсыпки песком $V=V1-V2-V3-V4$	V	м3	10,03

Ведомость объемов выполненных работ по обсыпке песком				
№	Наименование выполненных работ	обозн.	ед изм	кол-во
B1-3A - B1-4				
1	Объем траншеи $(2,0+1,15)/2 \cdot 0,83 \cdot 18,91$	V1	м3	24,72
2	Объем трубы(0,530мм) $3,14 \cdot 0,53^2 / 4 \cdot 18,91$	V2	м3	4,17
3	Объем обсыпки песком $V=V1-V2$	V	м3	20,55

					2023	131-23-НБКЗ			
						Ж/д пути от испытательного центра до обкаточной линии с удлинением трансбордера, расположенные по адресу: Московская область, г.о. Мытищи, ул. Колонцова, 4			
Изм.	Кол.	Лист	№ док.	Подпись	Дата				
Руков. проекта		Шевчук К.А.			07.10	Наружные сети водоснабжения и канализации Переустройство хозяйпитьевого водопровода	Стадия	Лист	Листов
Ген. директор		Кесслер Ю.Ф.			07.10		ИД	1	1
Нач. участка		Перевизнык А.П.			07.10				
Гл. инженер		Юрченко В.И.			07.10	Исполнительная схема №8 Обратная обсыпка песком на участке от колодца В1-3А до колодца В1-4		ООО "КИКГЕОСТРОЙ"	