

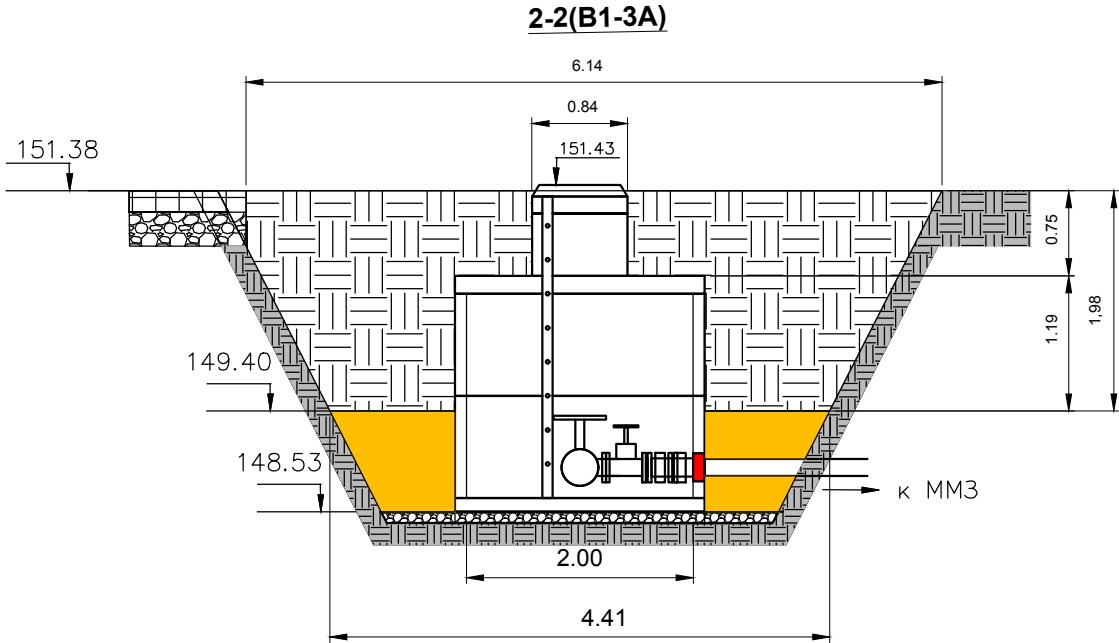



План участка производства работ

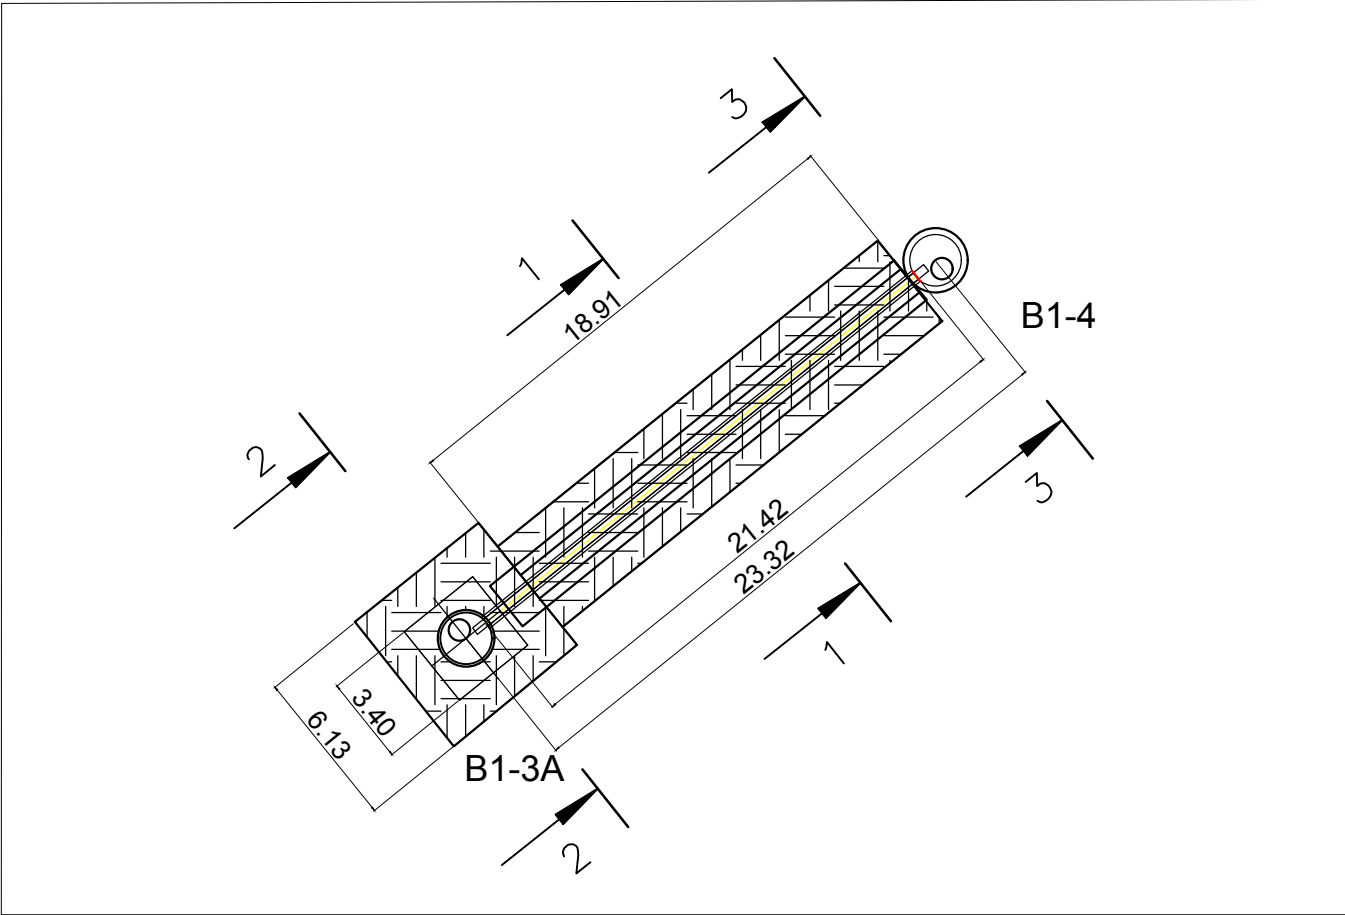

3-3(B1-4)

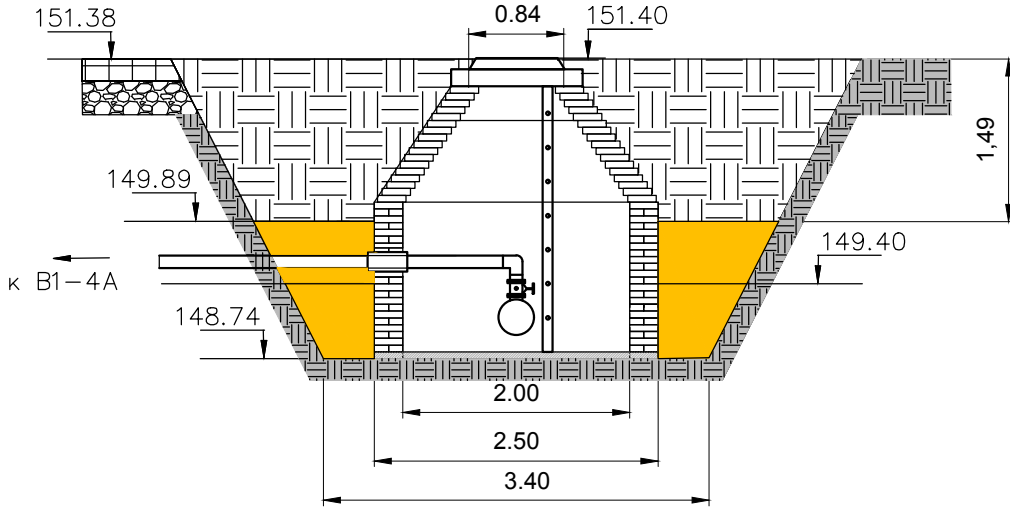

1-1

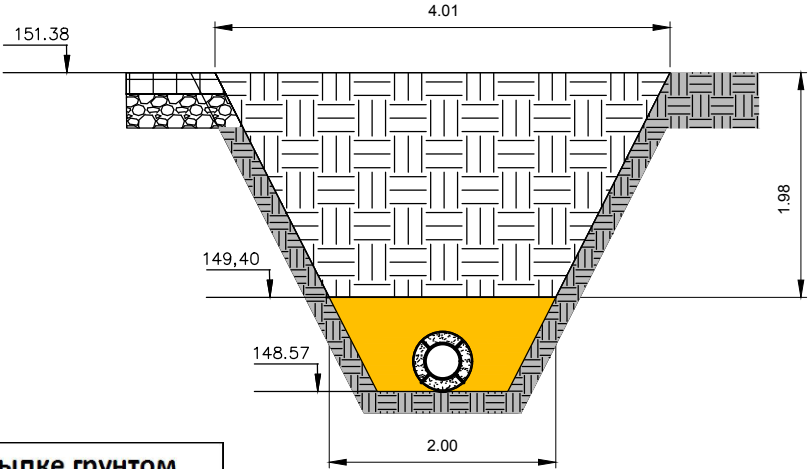

Ведомость объемов выполненных работ по обратной засыпке грунтом				
№	Наименование выполненных работ	обозн.	ед изм	кол-во
B1-3A				
1	Объем котлована $((4,41+6,14)/2)^2 \cdot 1,98$	V1	м3	55,0,9
2	Объем колодца $3,14 \cdot 2,2^2 / 4 \cdot 1,19$	V2	м3	4,52
3	Объем колодца $3,14 \cdot 0,84^2 / 4 \cdot 0,75$	V3	м3	0,41
4	Объем засыпки грунтом $V=V1-V2-V3$	V	м3	50,16

Ведомость объемов выполненных работ по обратной засыпке грунтом				
№	Наименование выполненных работ	обозн.	ед изм	кол-во
B1-3A - B1-4				
1	Объем траншеи $(2,0+4,01)/2 \cdot 1,89 \cdot 18,91$	V1	м3	107,4

					2023	131-23-НВКЗ			
						Ж/д пути от испытательного центра до обкаточной линии с удлинением трансбордера, расположенные по адресу: Московская область, г.о. Мытищи, ул. Колонцова, 4			
Изм.	Кол.	Лист	№ док.	Подпись	Дата				
Руков. проекта		Шевчук К.А.			09.10	Наружные сети водоснабжения и канализации Переустройство хозяйпитьевого водопровода	Стадия	Лист	Листов
Ген. директор		Кесслер Ю.Ф.			09.10		ИД	1	1
Нач. участка		Перевизнык А.П.			09.10				
Гл. инженер		Юрченко В.И.			09.10	Исполнительная схема №9		ООО "КикГЕОСТРОЙ"	
						Обратная засыпка грунтом на участке от колодца В1-3А до колодца В1-4			