
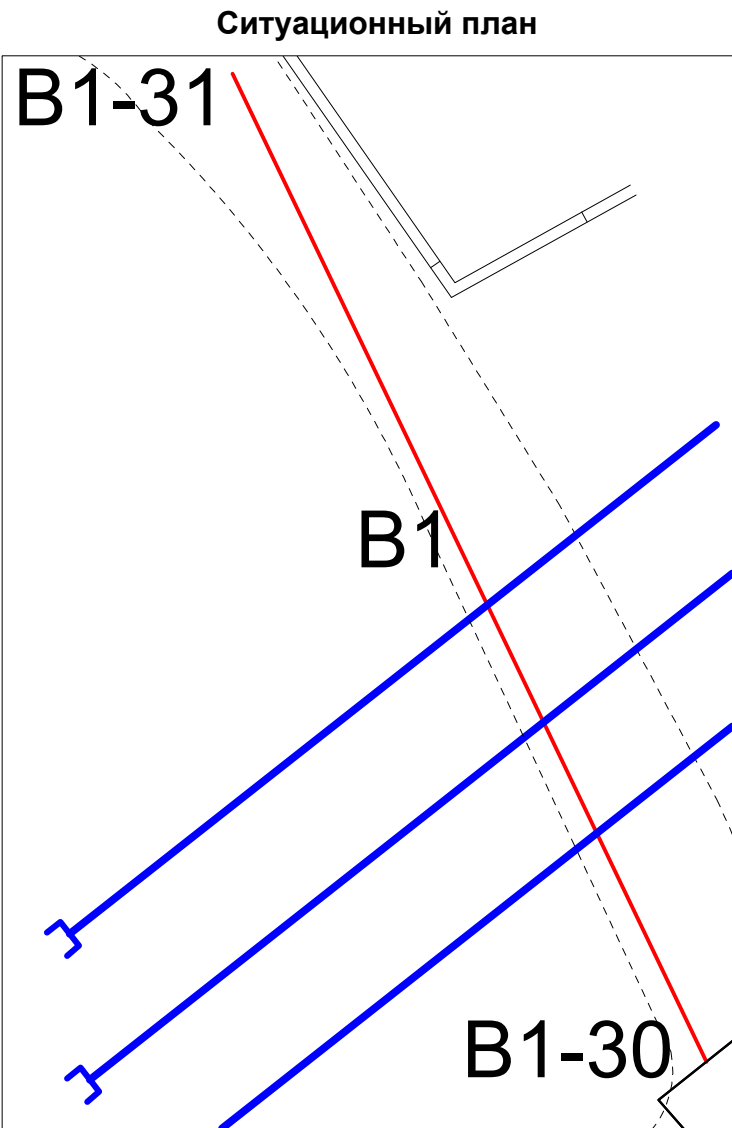


Согласовано


Взам. инв. №

Подп. и дата

Инв. № подл.

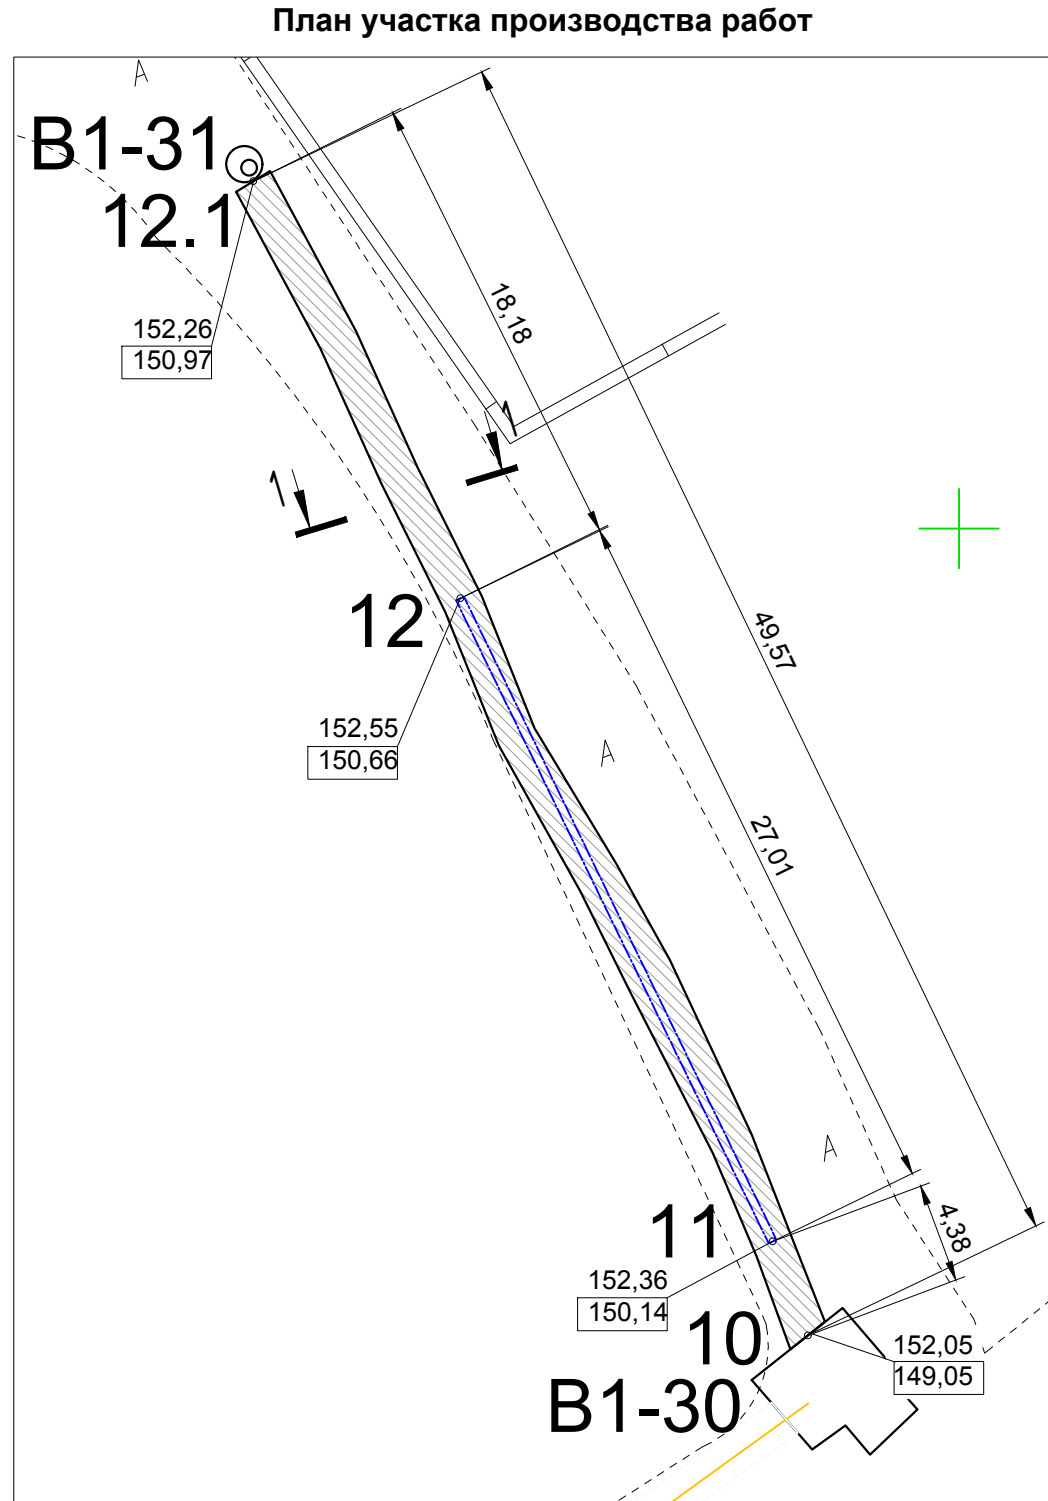

Резка асфальтного покрытия фрезой				
№	Участок	Длина L, м	Ширина, м	Периметр, м
1	т.12.1-т.10	49,57	3,17	105,48

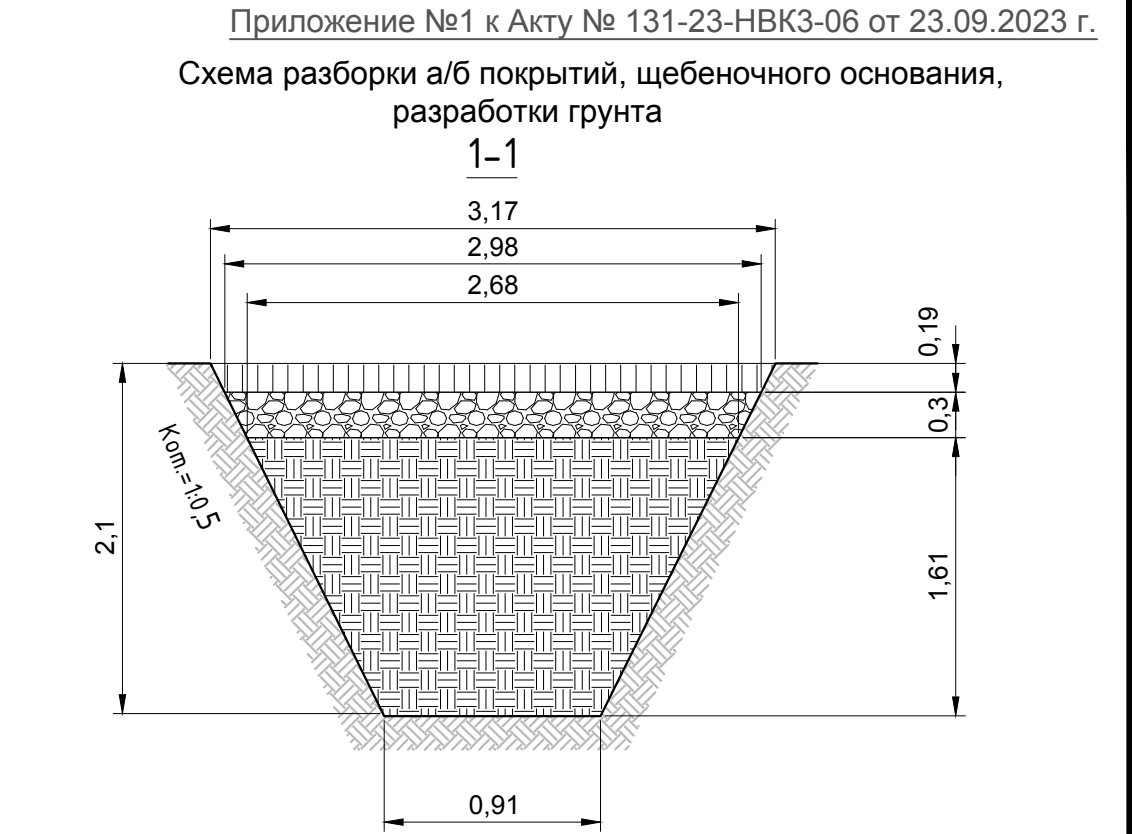

Разборка а/б покрытия в траншее					
№	Участок	Длина L, м	Средняя ширина Вср, м	Толщина слоя Н, м	Объем разработки мех. способом, м3 V=LxВсрxН
1	т.12.1-т.10	49,57	3,07	0,19	28,91
ИТОГО:					28,91

Разборка щебеночного основания в траншее					
№	Участок	Длина L, м	Средняя ширина Вср, м	Толщина слоя Н, м	Объем разработки мех. способом, м3 V=LxВсрxН
1	т.12.1-т.10	49,57	2,83	0,30	42,1
ИТОГО:					42,1

Разработка грунта в траншее						
№	Участок	Длина L, м	Средняя ширина Вср, м	Глубина Н, м	Объем разработки мех. способом, м3 V=LxВсрxНx0,97	Объем доработки вручную, м3 V=LxВсрxНx0,03
1	т.12.1-т.10	49,57	1,79	2,14	184,19	5,69
ИТОГО:					184,19	5,69
ИТОГО:					189,88	

Условные обозначения:

Участок производства работ
т.10-т.12.1 Фактические точки участка работ
152,05 Фактическая отметка верха траншеи
148,28 Фактическая отметка низа траншеи

Примечание:

1. Линейные размеры указаны в метрах.
2. Система координат МСК 50.2.
3. Система высот Балтийская.
4. Съёмка выполнялась электронным тахеометром С Х-105 (свидетельство о поверке С-АК3/14-06-2023/254502985, действительно до 13.06.2024г.)

					2023	131-23-НВКЗ			
						Ж/д пути от испытательного центра до обкаточной линии с удлинением трансбордера, расположенные по адресу: Московская область, г.о. Мытищи, ул. Колонцова, 4			
Изм.	Кол.	Лист	№ док.	Подпись	Дата	Наружные сети водоснабжения и канализации Переустройство хозяйпитьевого водопровода (В1)	Стадия	Лист	Листов
Руков. проекта		Шевчук К.А.			23.09		ИД	1	1
Зам. рук.проекта		Коршаков А.А.			23.09				
Нач. участка		Перевизнык А.П.			23.09				
Гл. инженер		Юрченко В.И.			23.09	Исполнительная схема №6 Устройство траншеи от т.10 (В1-30) до т.12.1 (В1-31)	ООО "КиКГЕОСТРОЙ"		