
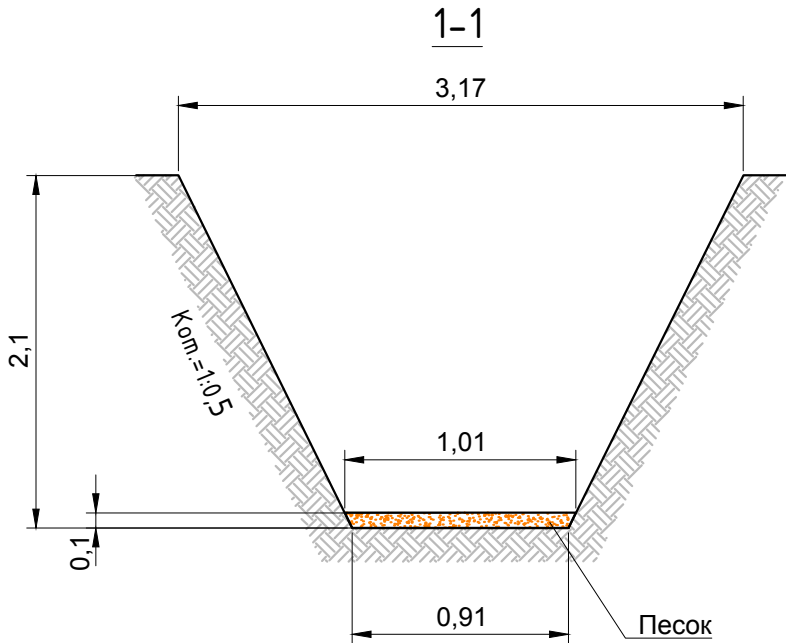


План участка производства работ

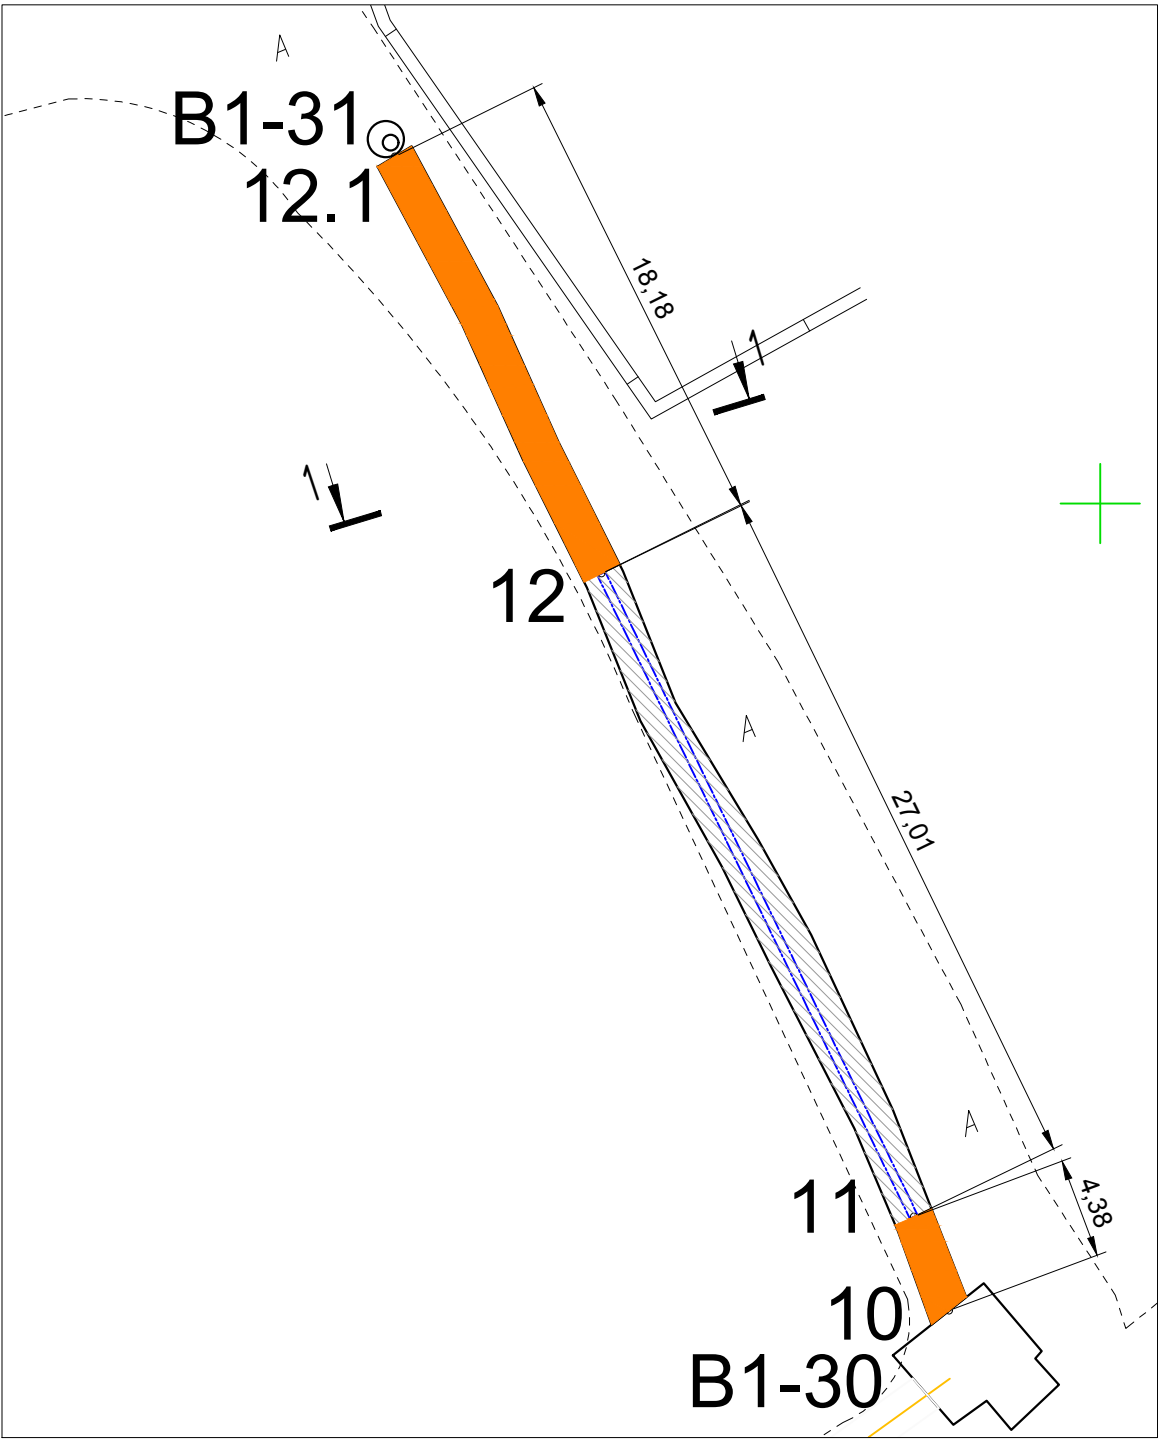

Песчаное основание					
№	Участок	Длина L, м	Средняя ширина Вср, м	Высота Н, м	Объем, м3 V=LxВсрxН
1	т.10 (B1-30) - т.11	4,38	0,96	0,10	0,42
2	т.12-т.12.1 (B1-31)	18,18	0,96	0,10	1,75
ИТОГО:					2,17

Примечание:
1. Линейные размеры указаны в метрах.
2. Система координат МСК 50.2.
3. Система высот Балтийская.
4. Съёмка выполнялась электронным тахеометром С Х-105
(свидетельство о поверке С-АКЗ/14-06-2023/254502985, действительно до 13.06.2024г.)

Согласовано					
Взам. инв. №					
Подп. и дата					
Инв. № подл.					

Условные обозначения:
т.10-т.12.1 Фактические точки участка работ
 Основание из песка

					2023	131-23-НБКЗ		
						Ж/д пути от испытательного центра до обкаточной линии с удлинением трансбордера, расположенные по адресу: Московская область, г.о. Мытищи, ул. Колонцова, 4		
Изм.	Кол.	Лист	№ док.	Подпись	Дата	Наружные сети водоснабжения и канализации	Стадия	Лист
Руков. проекта				Шевчук К.А.	25.09	Переустройство хозяйственного водопровода В1	ИД	1
Зам. рук.проекта				Коршаков А.А.	25.09			
Нач. участка				Перевизнык А.П.	25.09			
Гл. инженер				Юрченко В.И.	2509	Исполнительная схема №7	ООО "КИКГЕОСТРОЙ"	
						Устройство песчаного основания в траншее от т.10 (B1-30) до т.12.1 (B1-31)		