



B1-31
12.1

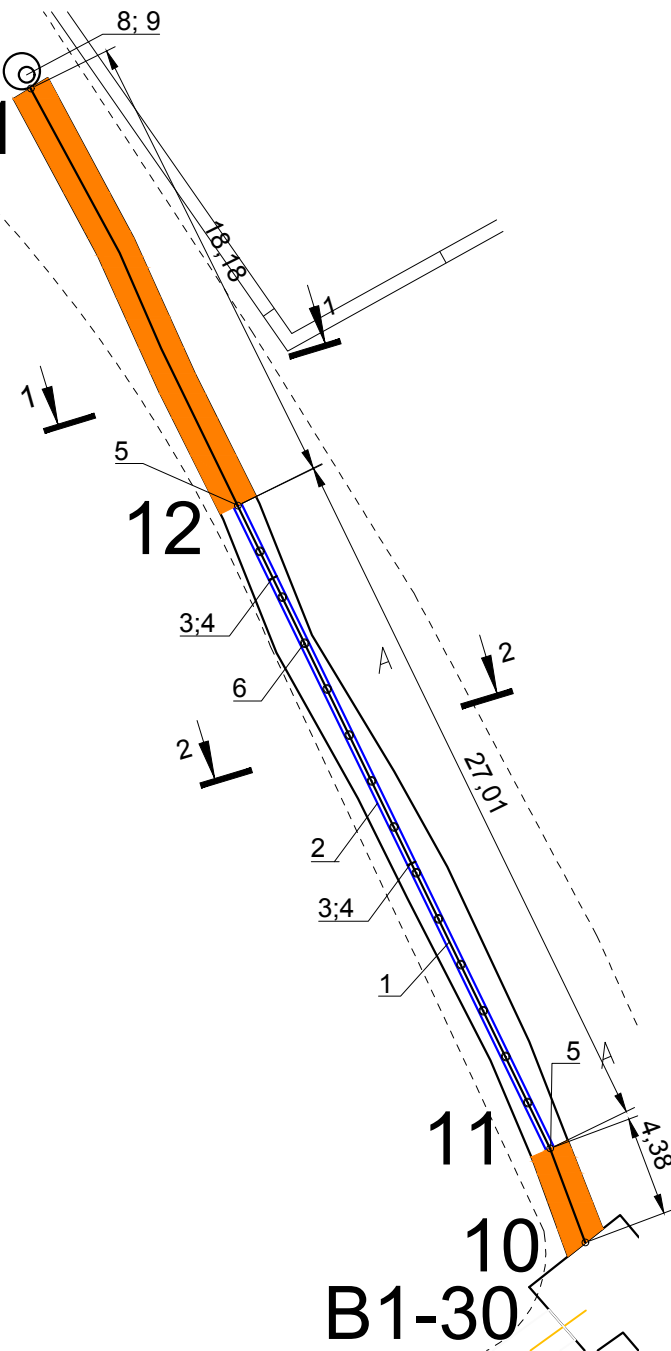

Ведомость объемов выполненных работ по монтажу трубы				
Поз. обознач.	Наименование	Ед. изм.	Кол.	Примеч.
1	Труба полиэтиленовая ПЭ100 SDR17-110х6,6	м	51,00	
2	Труба стальная с полиэтиленовым защитным покрытием ВУС Ø325х8,0мм	м	27,01	
3	Сварочный стык футляра Ду 325*8мм	стык	2	
4	Изоляция сварочного стыка футляра Ду 325*8мм	шт	2	
5	Муфта защитная для труб 110мм	шт	2	
6	Кольцо опорно направляющее ОНК-110/325	шт	13	Шаг уст. 2м
7	Заполнение межтрубного пространства цементно-песчанм раствором марки М100	м3	1,77	
8	Фланец стальной Ду100 мм	шт	1	Присоединение в колодце В1-31
9	Втулка ПЭ100 SDR17 Ду100 мм	шт	1	Присоединение в колодце В1-31

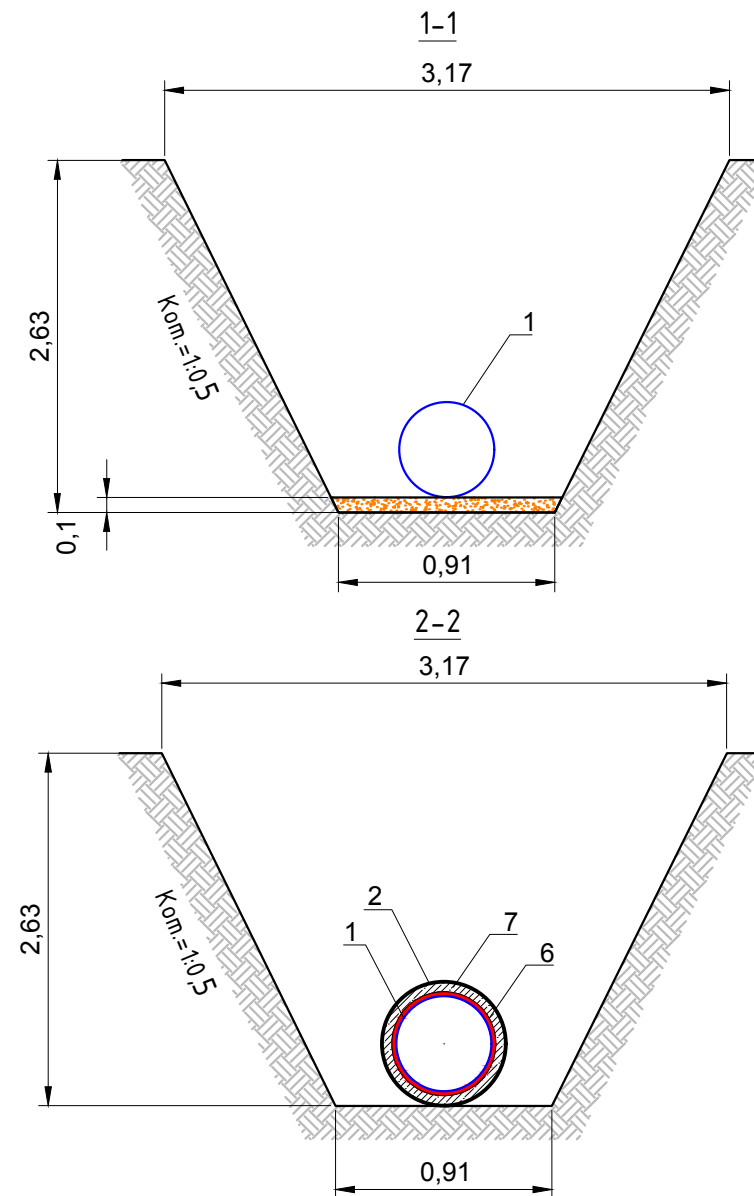

Т.10-Т.12.1


Фактические точки участка работ

Основание из песка

153,00
152,00
151,00
150,00
149,00
148,00
147,00
146,00
145,00
144,00
143,00
142,00
141,00
140,00
139,00
138,00
137,00

М_{гор. 1 : 500}
в_{гор. 1 : 100}

Отметка низа или лотка трубы	
Проектная отметка земли	
Натурная отметка земли	
Обозначение трубы и тип изоляции	
Основание	
Длина	Уклон
Расстояние, м	
Номер колодца, точк. угла поворота	

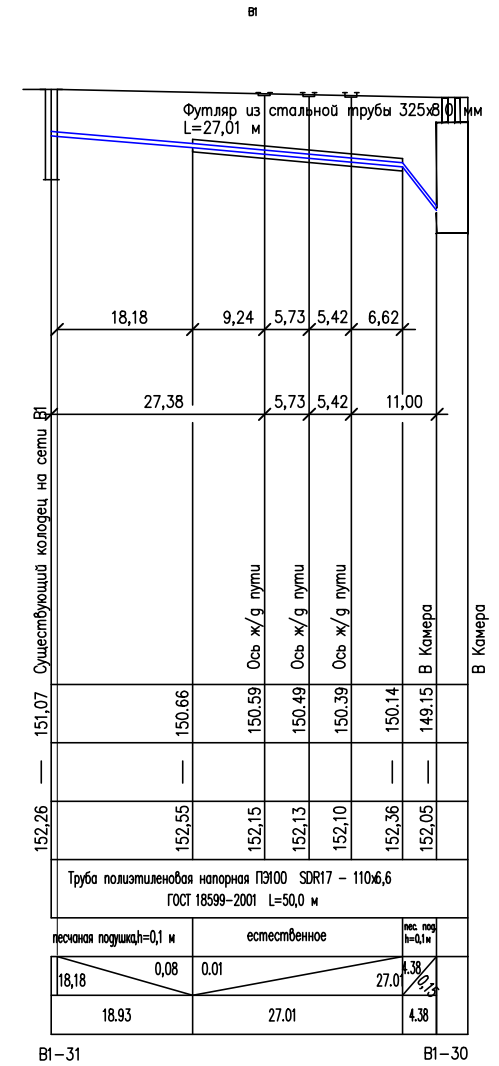

1. Линейные размеры указаны в метрах.

2. Система координат МСК 50.2.

3. Система высот Балтийская.

4. Съёмка выполнялась электронным тахеометром С X-105 (свидетельство о поверке С-АК3/14-06-2023/254502985, действительно до 13.06.2024г.)

					2023	131-23-НВКЗ			
						Ж/д пути от испытательного центра до обкаточной линии с удлинением трансбордера, расположенные по адресу: Московская область, г.о. Мытищи, ул. Колонцова, 4			
Изм.	Кол.	Лист	N° док.	Подпись	Дата	Наружные сети водоснабжения и канализации Переустройство хозяйпитьевого водопровода В1	Стадия	Лист	Листов
Руков. проекта		Шевчук К.А.			26.09		ИД	1	1
Зам. рук.проекта		Коршаков А.А.			26.09				
Нач. участка		Перевизнык А.П.			26.09				
Гл. инженер		Юрченко В.И.			26.09				
						Исполнительная схема №8 Укладка труб в траншее от Т.10 (В1-30) до Т.12.1 (В1-31)	ООО "КИКГЕОСТРОЙ"		