
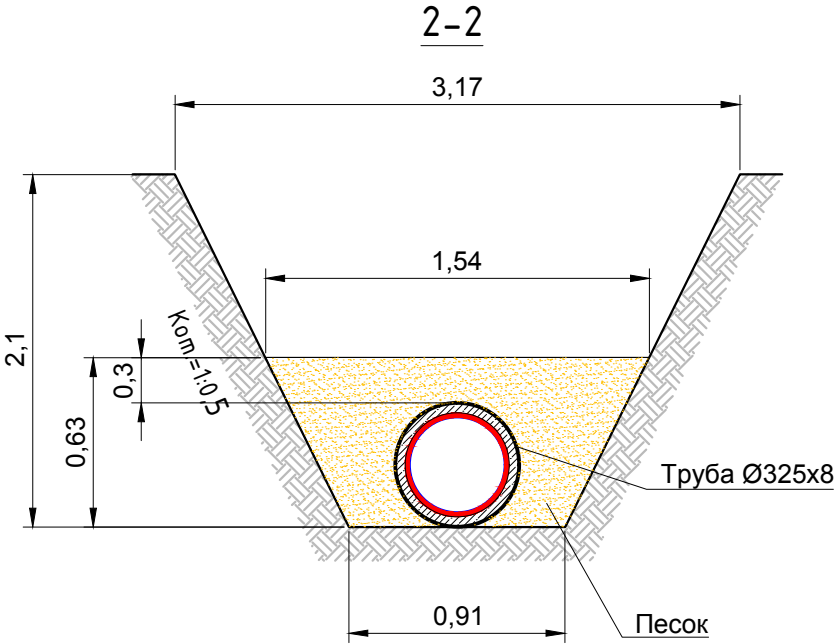
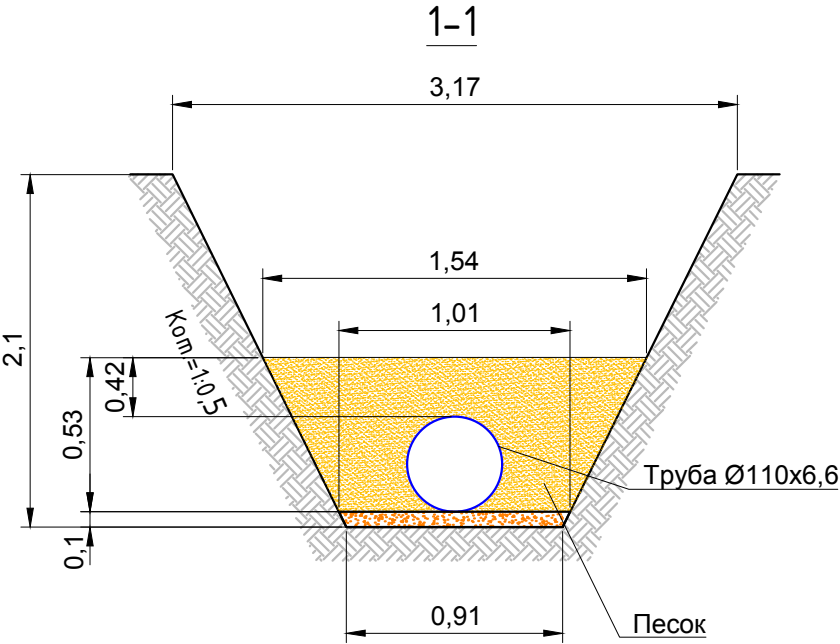


План участка производства работ

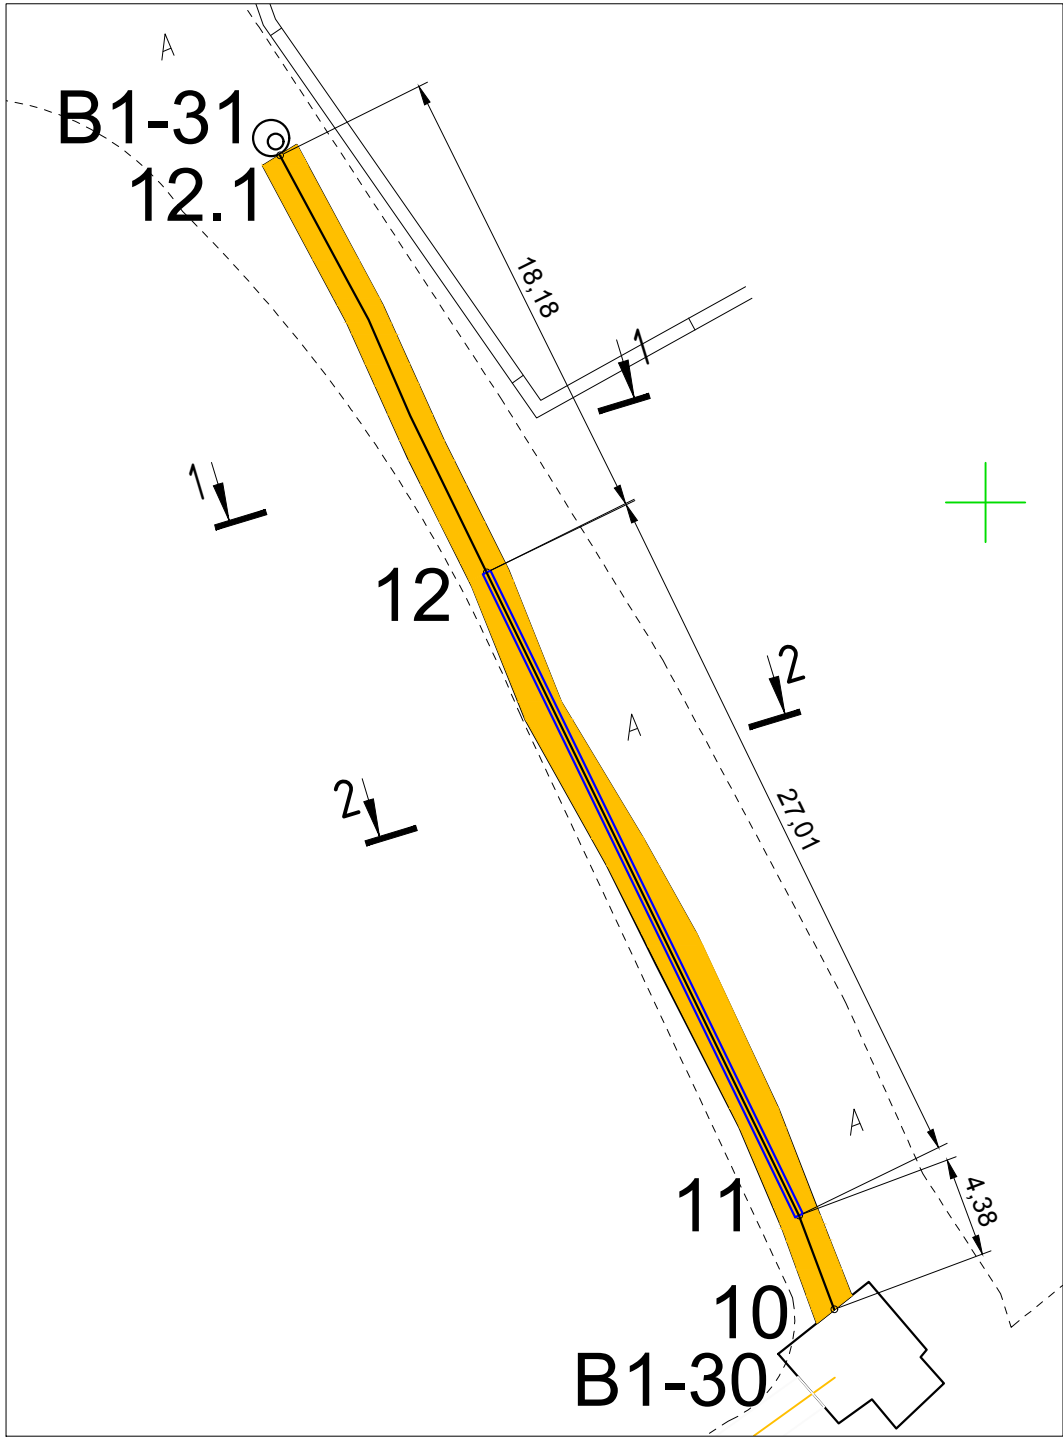

Ведомость выполненных работ работ по устройству обсыпки из песка							
№	Участок	Длина L, м	Средняя ширина Вср, м	Высота Н, м	Объем V1=LxВсрxН, м3	Объем V2, вытесняемый трубой, м3	Объем обсыпки V=V1-V2, м3
Труба Ø110мм							
1	т.10 (B1-30)-т.11	4,38	1,28	0,53	2,97	0,04	2,93
2	т.12-т.12.1 (B1-31)	18,18	1,28	0,53	12,33	0,17	12,16
Труба Ø325мм							
3	т.11-т.12	27,01	1,23	0,63	20,93	2,24	18,69
ИТОГО:							33,78

Примечание:
1. Линейные размеры указаны в метрах.
2. Система координат МСК 50.2.
3. Система высот Балтийская.
4. Съёмка выполнялась электронным тахеометром С X-105
(свидетельство о поверке С-АК3/14-06-2023/254502985, действительно до 13.06.2024г.)

Согласовано					
Взам. инв. №					
Подп. и дата					
Инв. № подл.					

Условные обозначения:

т.10-т.12.1 Фактические точки участка работ

 Основание из песка

 Обсыпка из песка

					2023	131-23-НВКЗ			
						Ж/д пути от испытательного центра до обкаточной линии с удлинением трансбордера, расположенные по адресу: Московская область, г.о. Мытищи, ул. Колонцова, 4			
Изм.	Кол.	Лист	№ док.	Подпись	Дата	Наружные сети водоснабжения и канализации Переустройство хозяйпитьевого водопровода В1	Стадия	Лист	Листов
Руков. проекта		Шевчук К.А.			27.09		ИД	1	1
Зам. рук.проекта		Коршаков А.А.			27.09				
Нач. участка		Перевизнык А.П.			27.09				
Гл. инженер		Юрченко В.И.			27.09	Исполнительная схема №9 Обсыпка из песка труб в траншее от т.10 (В1-30) до т.12.1 (В1-31)	ООО "КиКГЕОСТРОЙ"		