
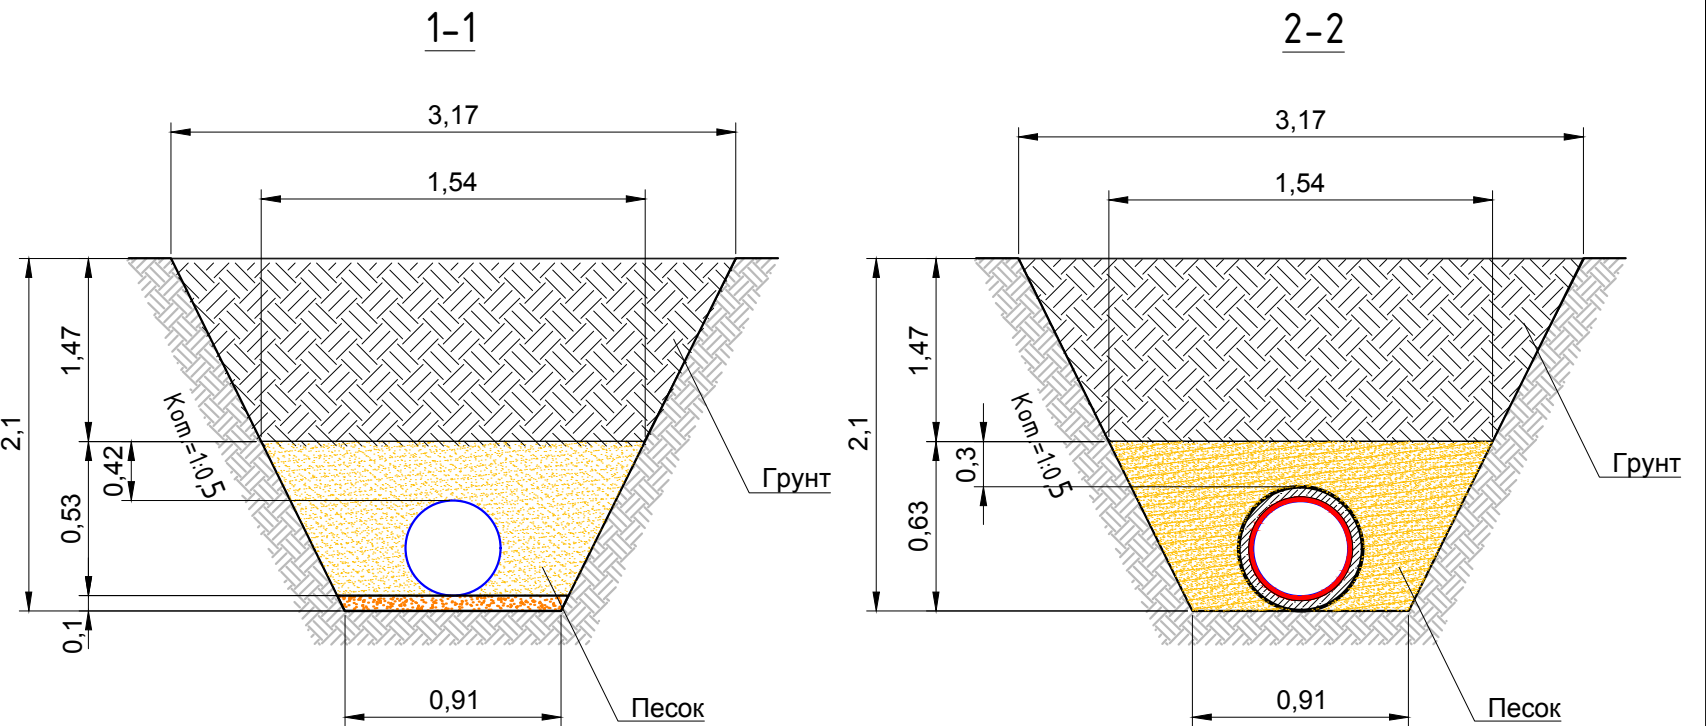


План участка производства работ

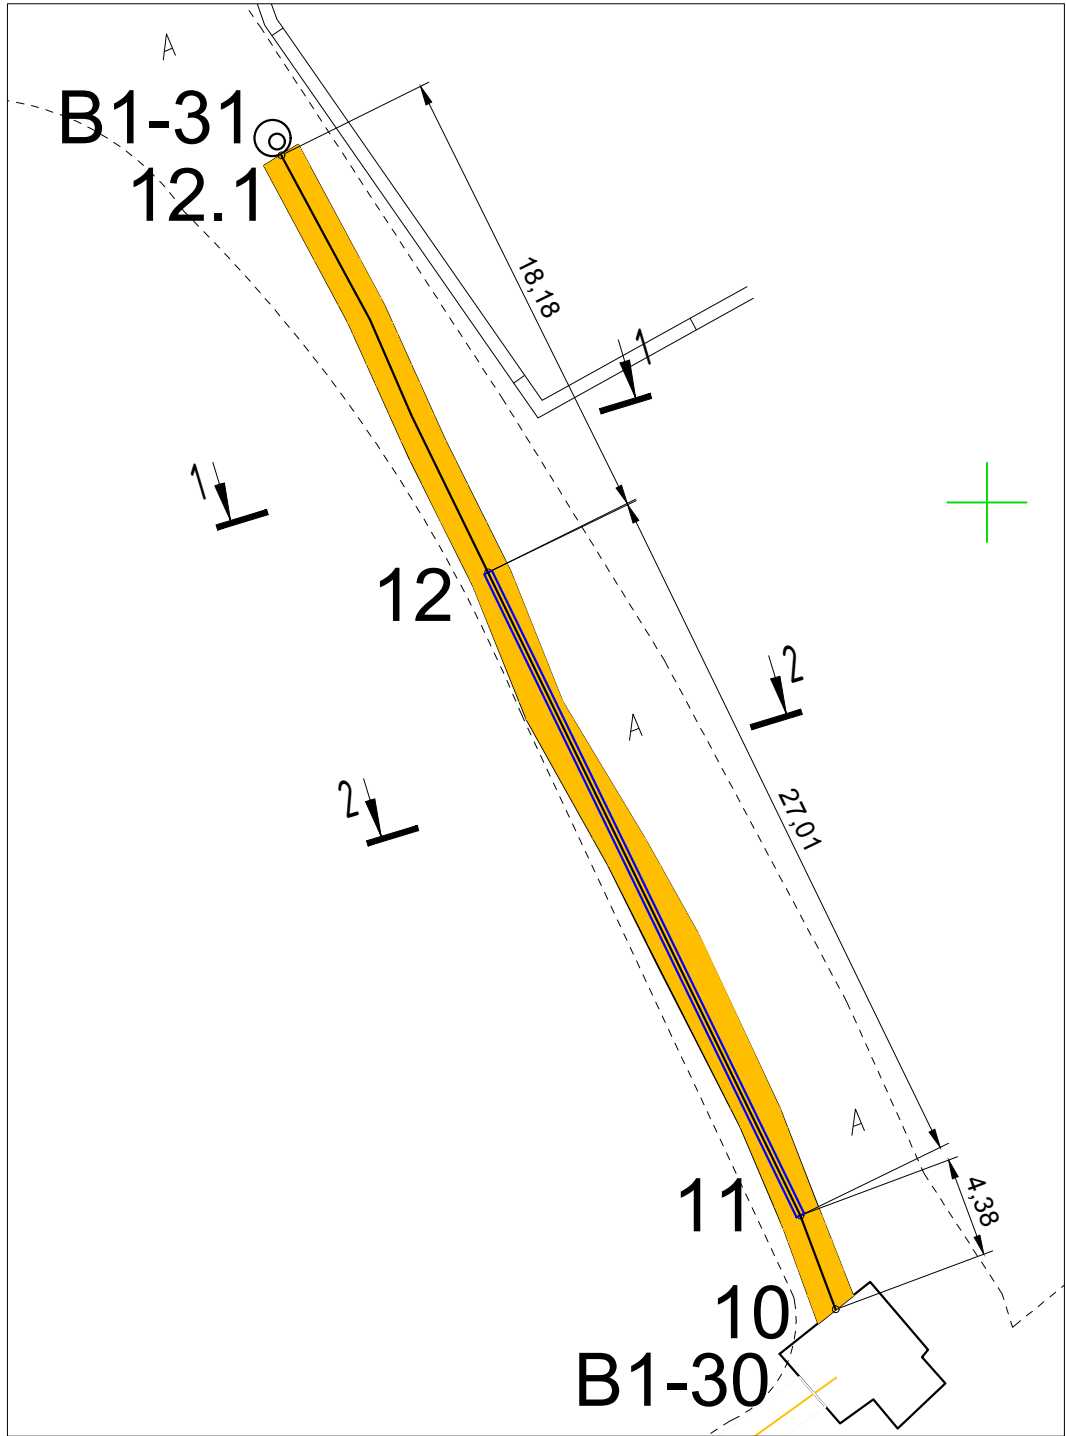

Ведомость выполненных работ по обратной засыпке грунтом					
№	Участок	Длина L, м	Средняя ширина Вср, м	Высота Н, м	Объем V, м3 LxВсрxН
1	т.10 (B1-30)-т.11	4,38	2,36	1,47	15,20
2	т.11-т.12	27,01	2,36	1,47	93,70
3	т.12-т.12.1 (B1-31)	18,18	2,36	1,47	63,07
ИТОГО:					171,97

Согласовано

Взам. инв. №

Подп. и дата

Инв. № подл.

- Условные обозначения:
- т.10-т.12.1

Фактические точки участка работ
- Основание из песка
- Обсыпка из песка
- Грунт

Примечание:

1. Линейные размеры указаны в метрах.

2. Система координат МСК 50.2.

3. Система высот Балтийская.

4. Съёмка выполнялась электронным тахеометром С Х-105 (свидетельство о поверке С-АКЗ/14-06-2023/254502985, действительно до 13.06.2024г.)

					2023	131-23-НВКЗ			
						Ж/д пути от испытательного центра до обкаточной линии с удлинением трансбордера, расположенные по адресу: Московская область, г.о. Мытищи, ул. Колонцова, 4			
Изм.	Кол.	Лист	№ док.	Подпись	Дата	Наружные сети водоснабжения и канализации Переустройство хозяйпитьевого водопровода В1	Стадия	Лист	Листов
Руков. проекта		Шевчук К.А.			28.09		ИД	1	1
Зам. рук.проекта		Коршаков А.А.			28.09				
Нач. участка		Перевизнык А.П.			28.09				
Гл. инженер		Юрченко В.И.			28.09	Исполнительная схема №10 Обратная засыпка грунтом траншеи от т.10 (В1-30) до т.12.1 (В1-31)	ООО "КиКГЕОСТРОЙ"		