

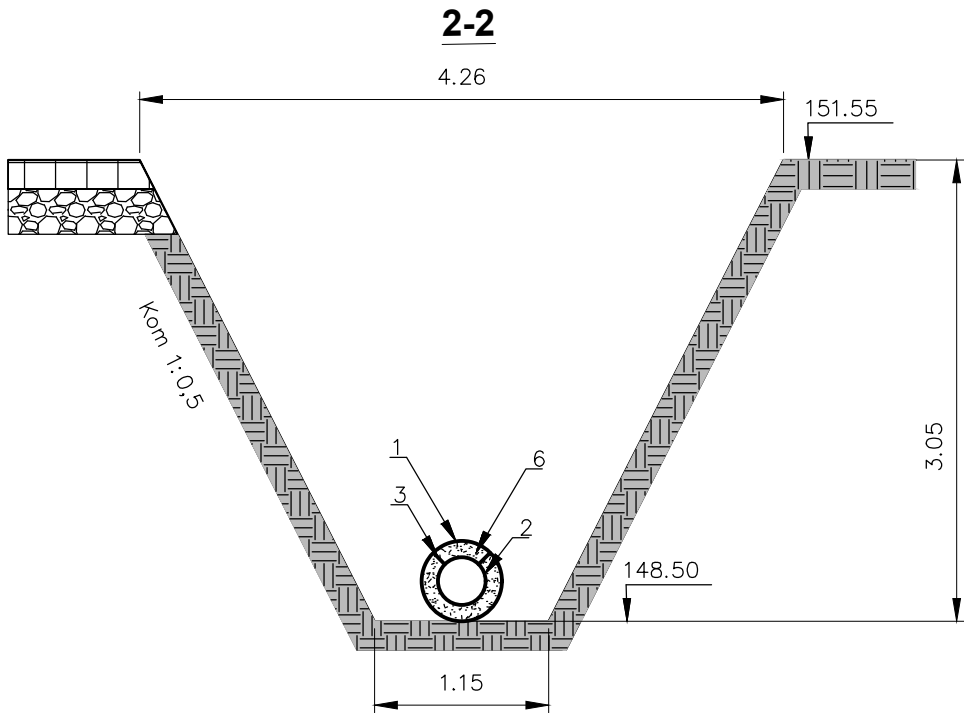


План участка производства работ

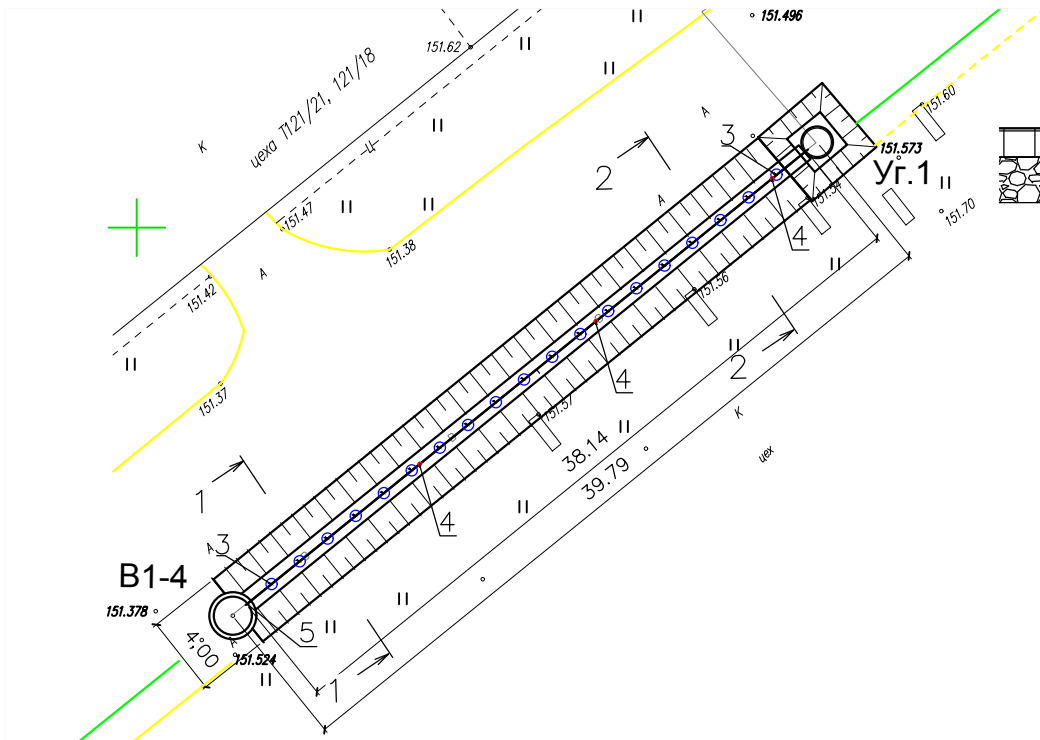

Приложение №1 к Акту № 131-23-НБКЗ-11 от 11.10.2023 г.

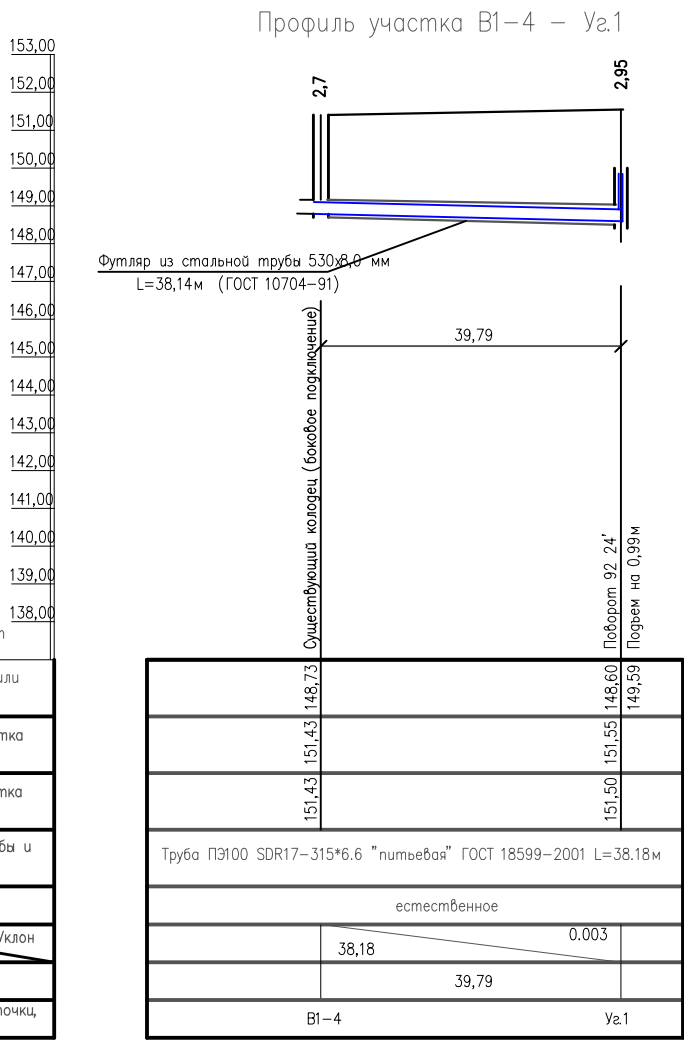

Ведомость смонтированных материалов				
Поз. обознач.	Наименование	Ед. изм.	Кол.	Примеч.
1	Труба стальная с полиэтиленовым защитным покрытием ВУС Ду.530*8,0мм	м	38,14	ГОСТ 1704-91
2	Труба ПЭ100 SDR17-315*18,7 "питьевая"	м	38,18	ГОСТ 18599-2001
3	Опорно-направляющие кольца ОНК-315	шт	19	Шаг уст. 2м
4	Сварочный стык футляров и изоляция сварочного стыка термоусадочными лентами	стык	3	
5	Муфта защитная Ду.365мм	шт	2	
6	Заполнение межтрубного пространства цементно-песчаным раствором марки М100	м3	4,94	V(футляра)-V(трубы) 7,91-2,97

Согласовано		
Взам. инв. №		
Подп. и дата		
Инв. № подл.		

					2023	131-23-НВКЗ			
						Ж/д пути от испытательного центра до обкаточной линии с удлинением трансбордера, расположенные по адресу: Московская область, г.о. Мытищи, ул. Колонцова, 4			
Изм.	Кол.	Лист	№ док.	Подпись	Дата				
Руков. проекта		Шевчук К.А.			11.10	Наружные сети водоснабжения и канализации Переустройство хозяйпитьевого водопровода В1	Стадия	Лист	Листов
Ген. директор		Кесслер Ю.Ф.			11.10		ИД	1	1
Нач. участка		Перевизнык А.П.			11.10				
Гл. инженер		Юрченко В.И.			11.10	Исполнительная схема №11 Укладка труб в траншее от колодца В1-4 до Уг.1			
						ООО "КИКГЕОСТРОЙ"			