
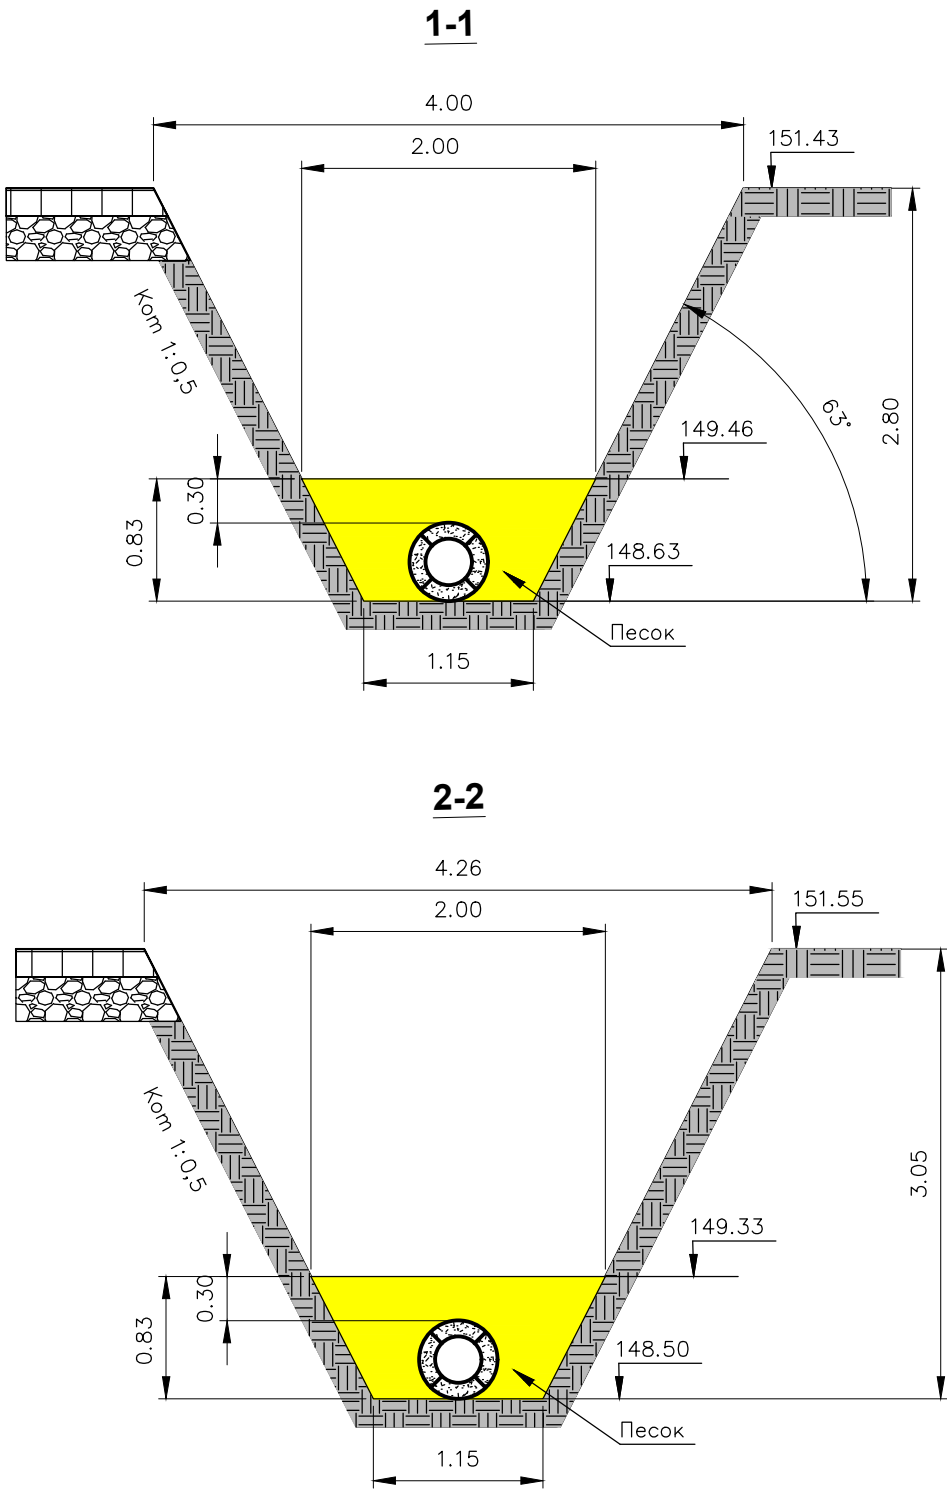


План участка производства работ

Приложение №1 к Акту № 131-23-НБКЗ-12 от 13.10.2023 г.

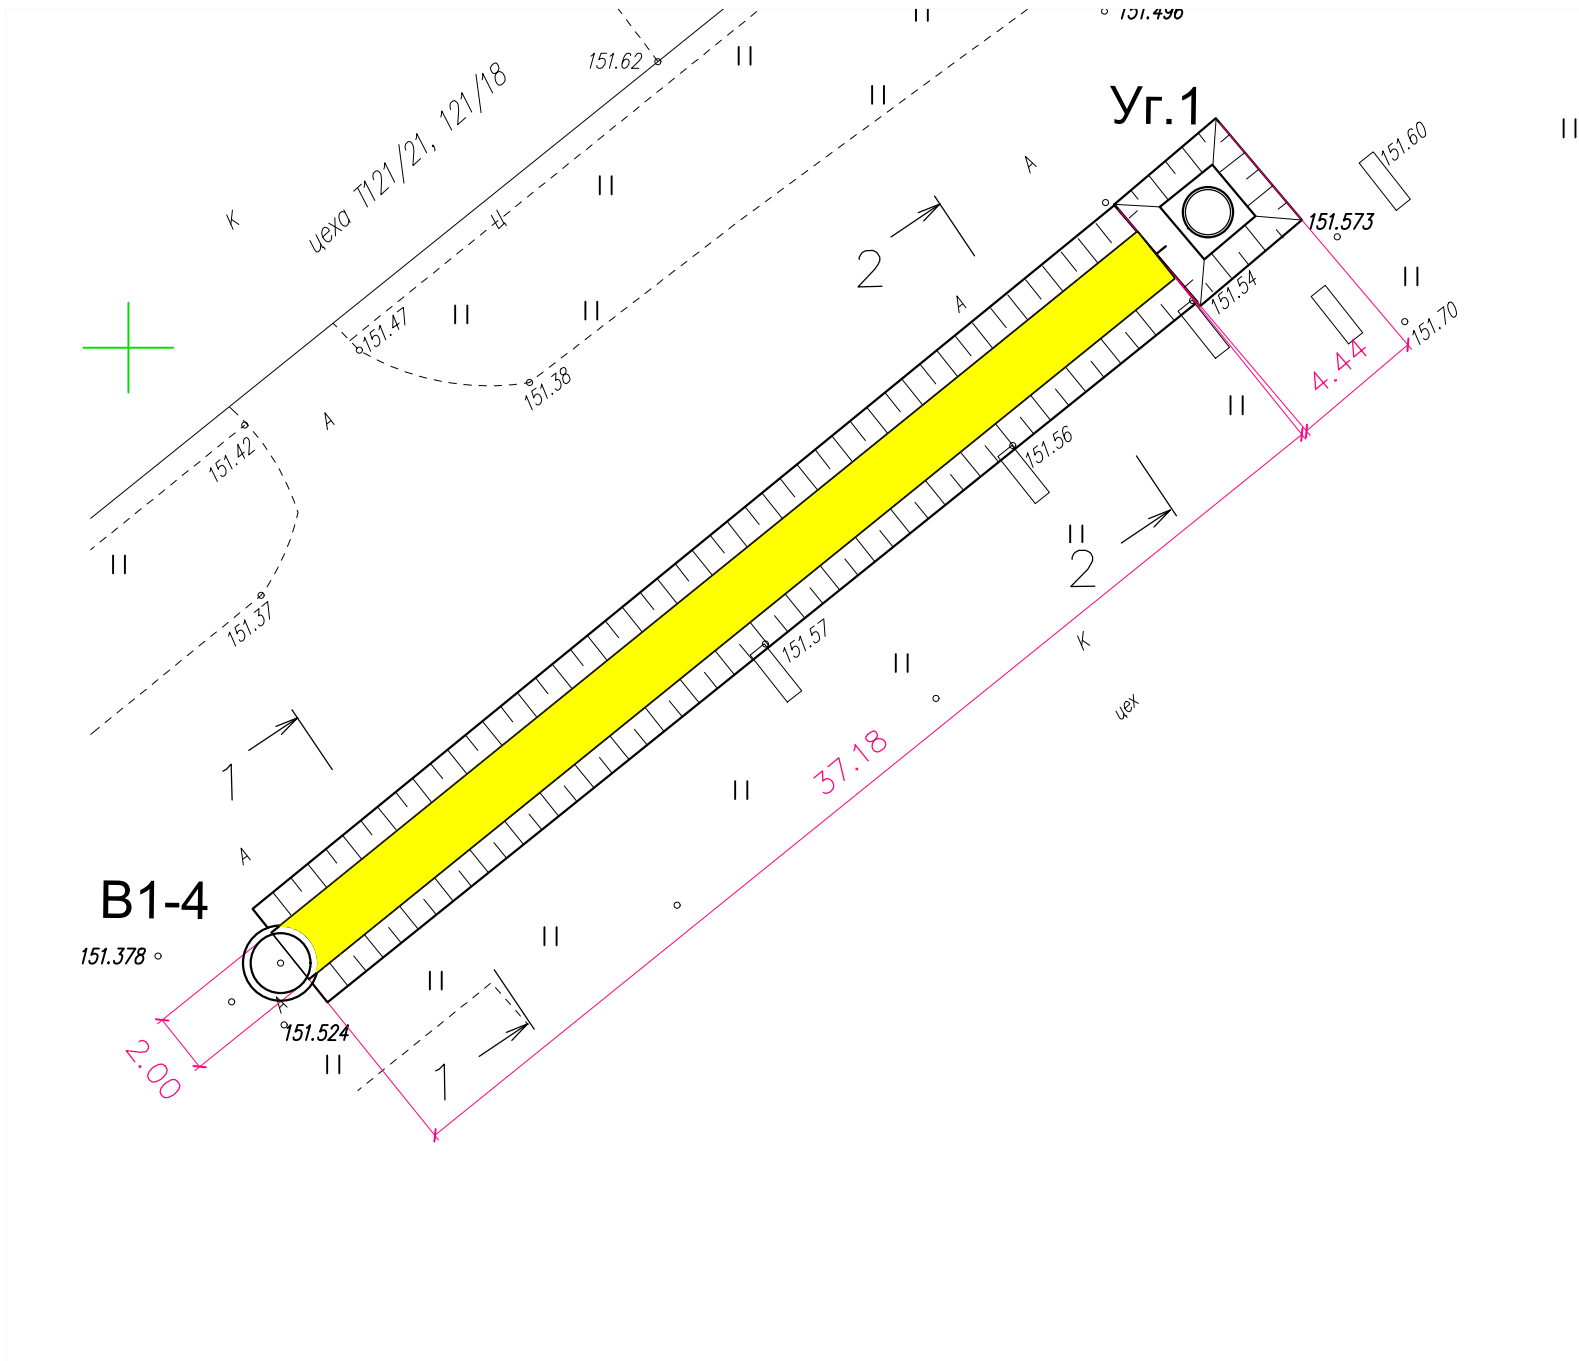

Согласовано					
Взам. инв. №					
Подп. и дата					
Инв. № подл.					

Ведомость работ по устройству обсыпки из песка							
№	Участка	Длина L, м	Средняя ширина В, м	Высота Н, м	Объем V1=L*В*Н, м3	Объем V2, вытесняемой трубой, м3	Объем V=V1-V2 обсыпки
Труба Ду. 530*8мм							
1	B1-4 - Уг.1	37,18	1,58	0,83	48,76	8,2	40,56

					2023	131-23-НВКЗ				
						Ж/д пути от испытательного центра до обкаточной линии с удлинением трансбордера, расположенные по адресу:				
						Московская область, г.о. Мытищи, ул. Колонцова, 4				
Изм.	Кол.	Лист	№ док.	Подпись	Дата					
Руков. проекта		Шевчук К.А.			13.10	Наружные сети водоснабжения и канализации Переустройство хозяйпитьевого водопровода В1	Стадия	Лист	Листов	
Ген. директор		Кесслер Ю.Ф.			13.10		ИД	1	1	
Нач. участка		Перевизнык А.П.			13.10					
Гл. инженер		Юрченко В.И.			13.10	Исполнительная схема №12 Обратная засыпка песком труб в траншее от колодца В1-4 до Уг.1			ООО "КИКГЕОСТРОЙ"	