
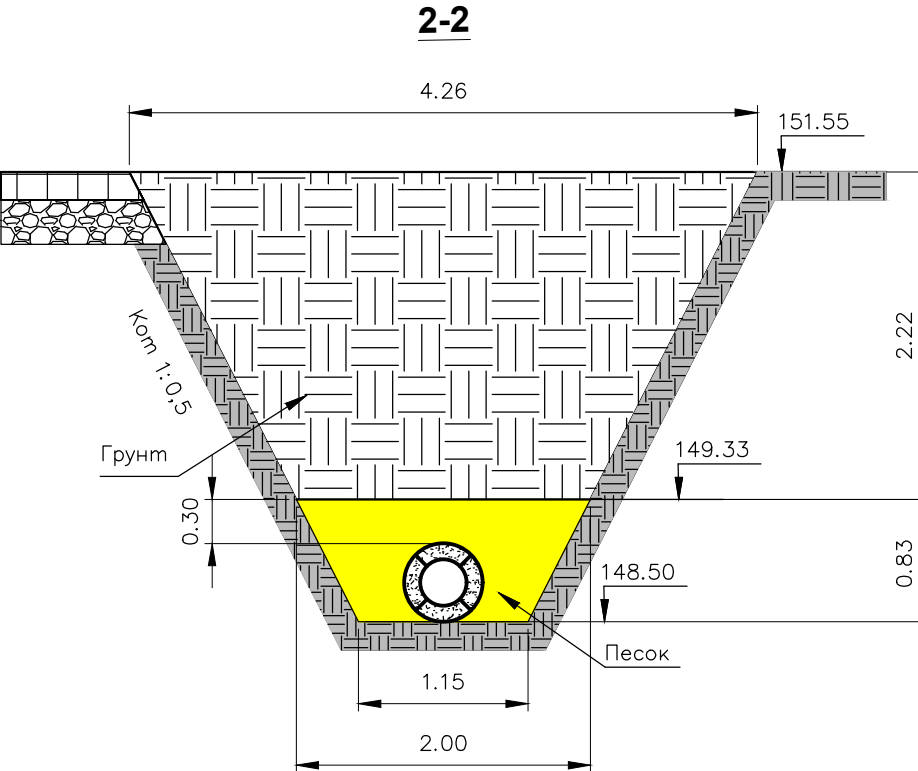
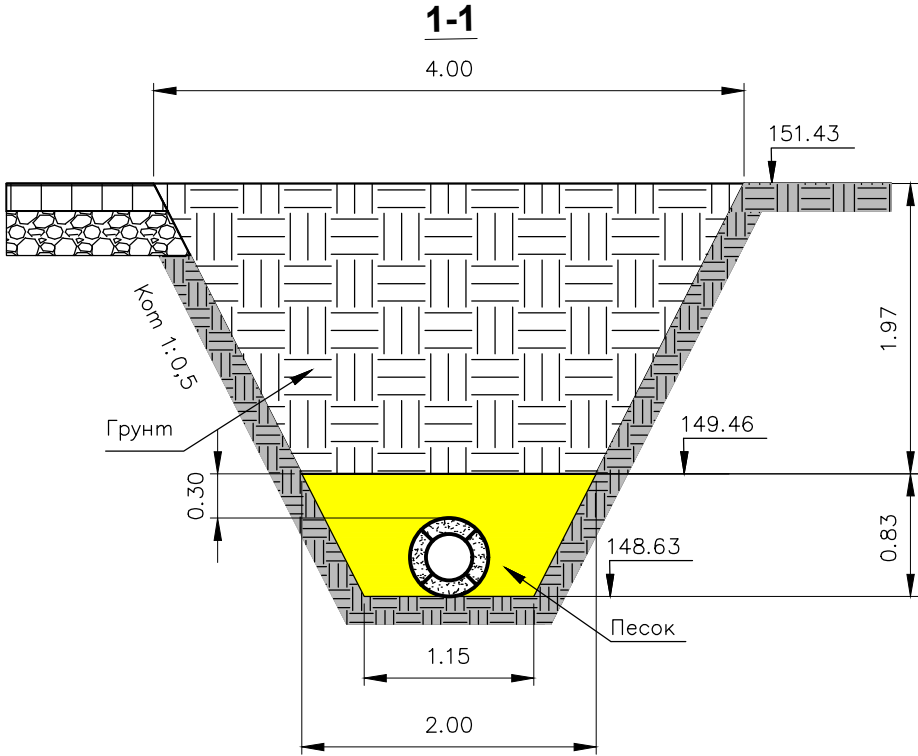


План участка производства работ

Приложение №1 к Акту № 131-23-НБКЗ-13 от 14.10.2023 г.

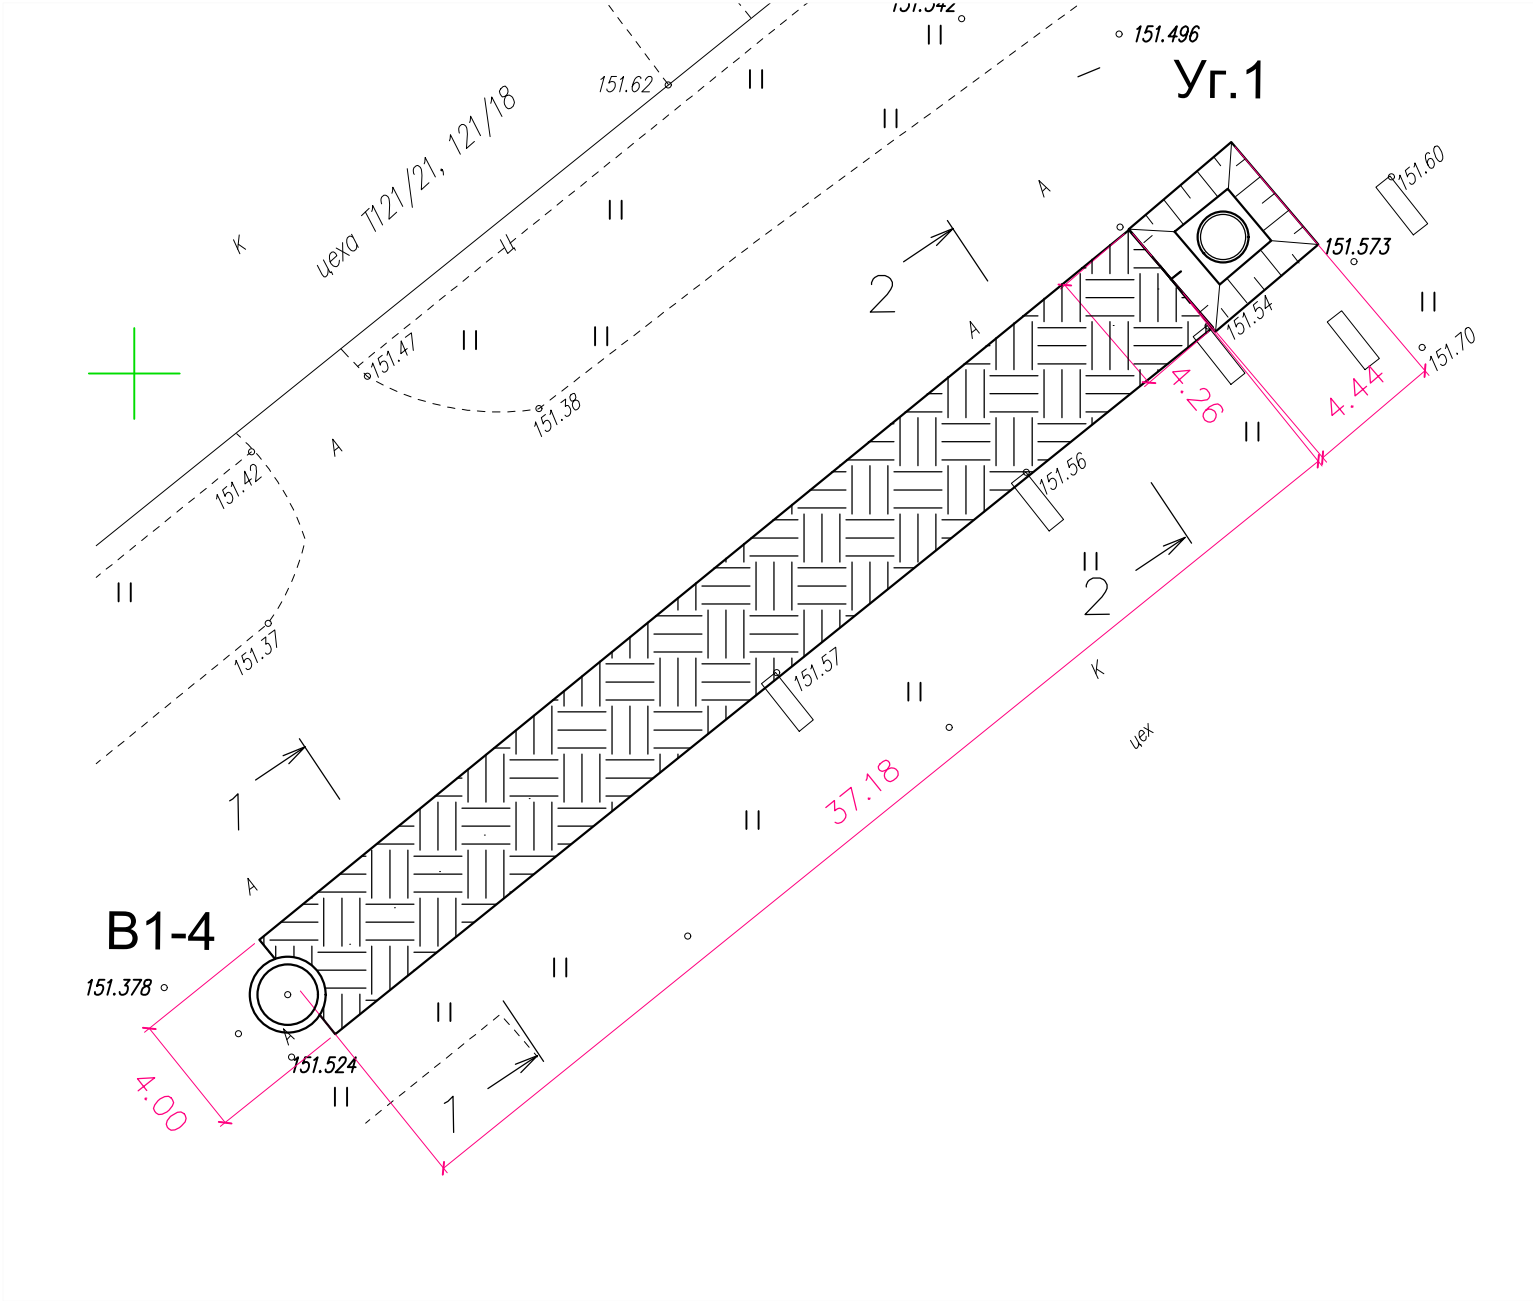

Ведомость работ по обратной засыпке грунтом					
№	Участка	Длина L, м	Средняя ширина В, м	Средняя высота Н, м	Объем V1=L*В*Н, м3
1	В1-4 - Уг.1	37,18	3,065	2,095	238,74

					2023	131-23-НВКЗ			
						Ж/д пути от испытательного центра до обкаточной линии с удлинением трансбордера, расположенные по адресу: Московская область, г.о. Мытищи, ул. Колонцова, 4			
Изм.	Кол.	Лист	№ док.	Подпись	Дата				
Руков. проекта		Шевчук К.А.			14.10	Наружные сети водоснабжения и канализации Переустройство хозяйпитьевого водопровода В1	Стадия	Лист	Листов
Ген. директор		Кесслер Ю.Ф.			14.10		ИД	1	1
Нач. участка		Перевизнык А.П.			14.10				
Гл. инженер		Юрченко В.И.			14.10	Исполнительная схема №13 Обратная засыпка грунтом труб в траншее от колодца В1-4 до Уг.1	ООО "КИКГЕОСТРОЙ"		