


Согласовано				
Взам. инв. №				
Подп. и дата				
Инв. № подл.				



Ведомость выполненных работ по устройству основание из щебня фракция 20-40мм					
№	Участок	Средняя длина Lср, м (2-2)	Средняя ширина Вср, м (1-1)	Высота Н, м	Объем, м3 V=LсрxВсрxН
1	Котлован камеры В1-30	5,23	4,92	0,10	2,57
ИТОГО:					2,57

Условные обозначения:

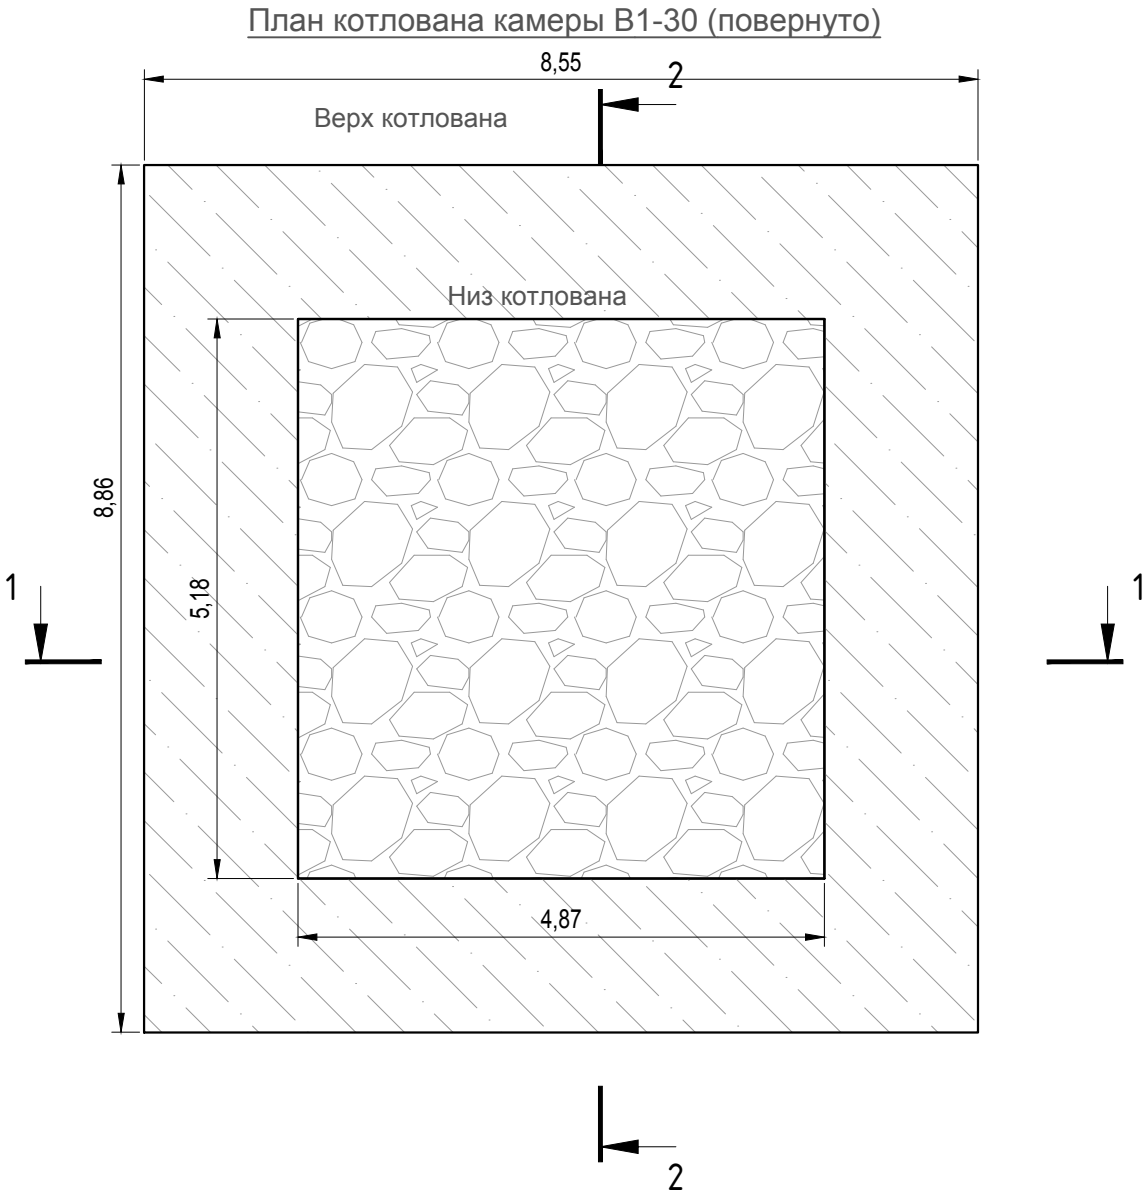


Участок производства работ

В1-30

Камера водопровода В1

Примечание:
1. Линейные размеры указаны в метрах.
2. Система координат МСК 50.2.
3. Система высот Балтийская.
4. Съёмка выполнялась электронным тахеометром С X-105 (свидетельство о поверке С-АК3/14-06-2023/254502985, действительно до 13.06.2024г.)
5. Ширина котлована определена с учетом расстояния в свету между боковой поверхностью строящейся камеры и боковой поверхностью откоса не менее 0,6м. (СП 45.133302017. п.6.1.2)

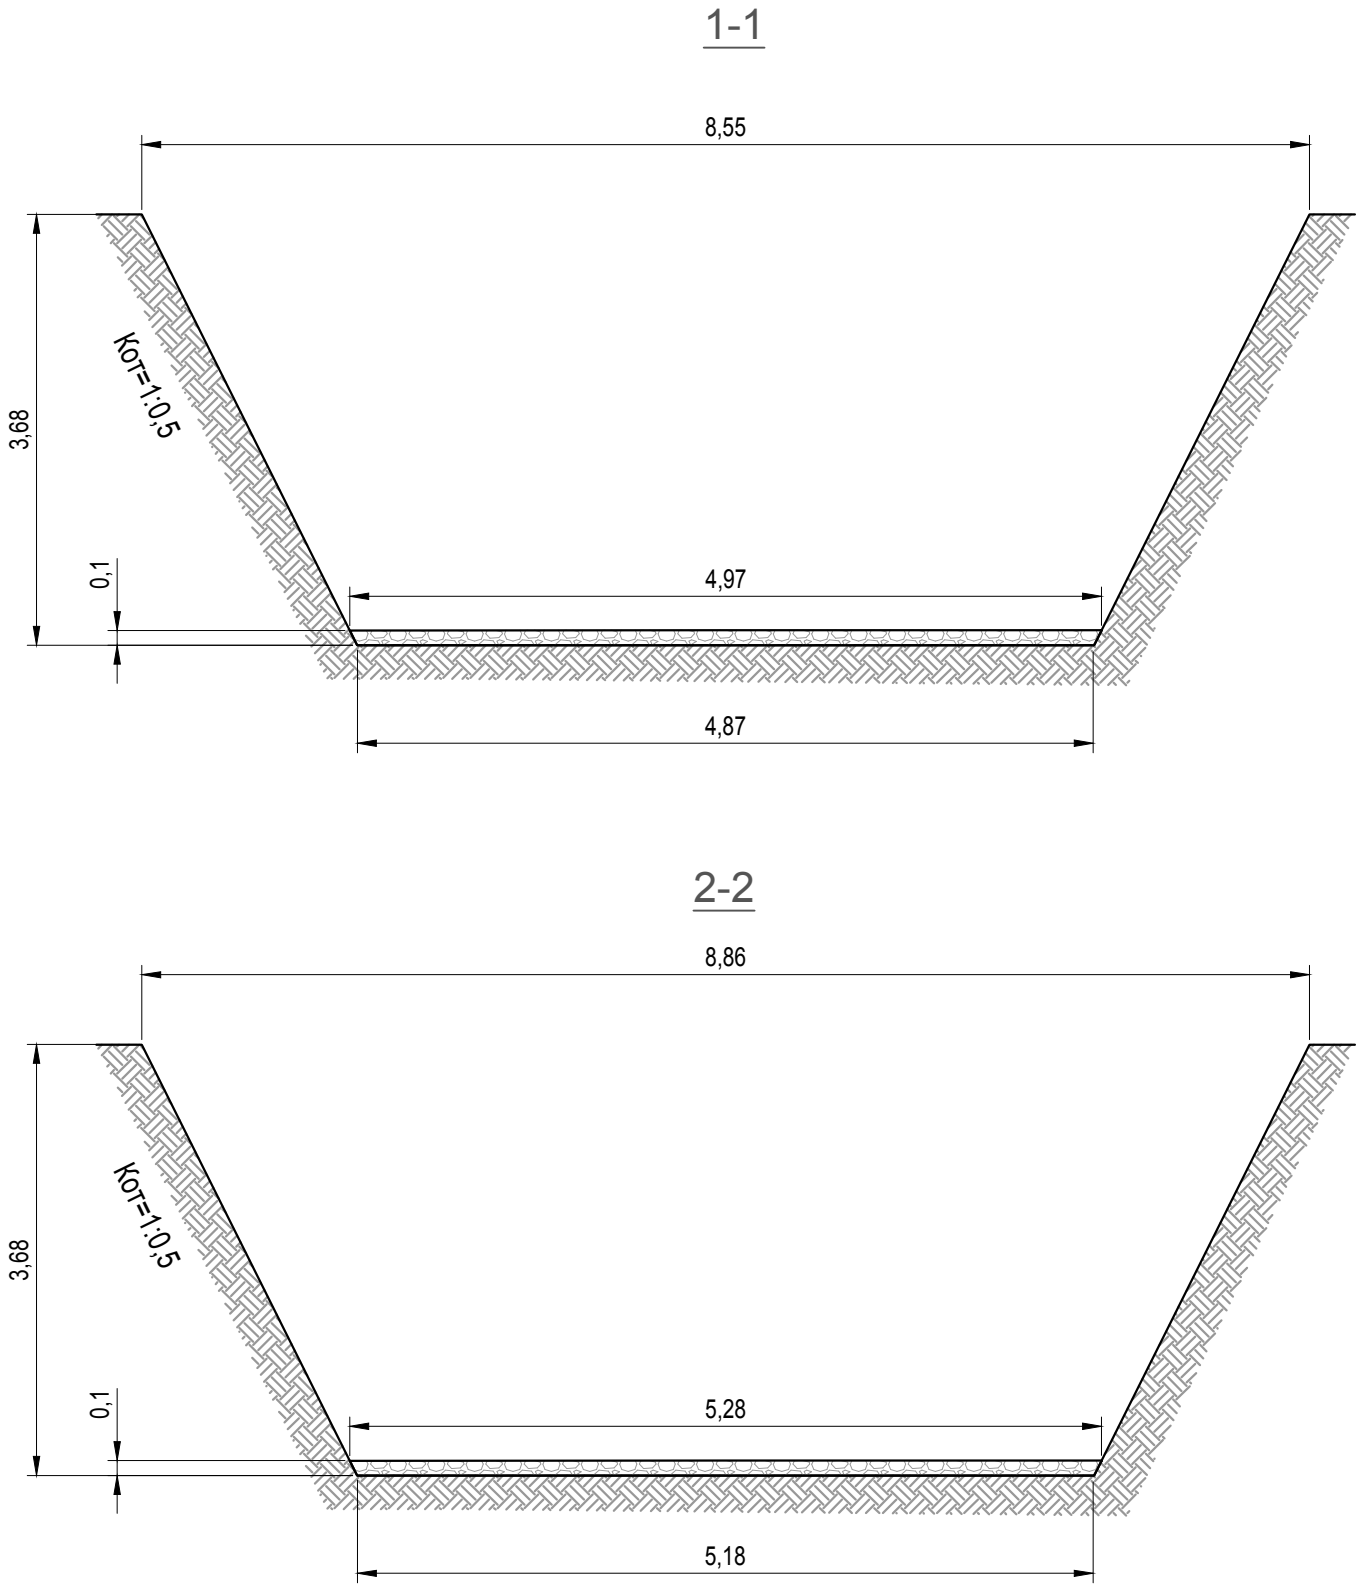

					2023	131-23-НБКЗ		
						Ж/д пути от испытательного центра до обкаточной линии с удлинением трансбордера, расположенные по адресу: Московская область, г.о. Мытищи, ул. Колонцова, 4		
Изм.	Кол.	Лист	№ док.	Подпись	Дата	Наружные сети водоснабжения и канализации	Стадия	Лист
Руков. проекта		Шевчук К.А.			05.09	Переустройство хозяйственного водопровода (В1)	ИД	1
ген. директор		Кесслер Ю. Ф.			05.09			
Нач. участка		Перевизнык А.П.			05.09			
Гл. инженер		Юрченко В.И.			05.09	Исполнительная схема №20	ООО "КикГЕОСТРОЙ"	
						Устройство щебеночного основания в котловане камеры В1-30		