
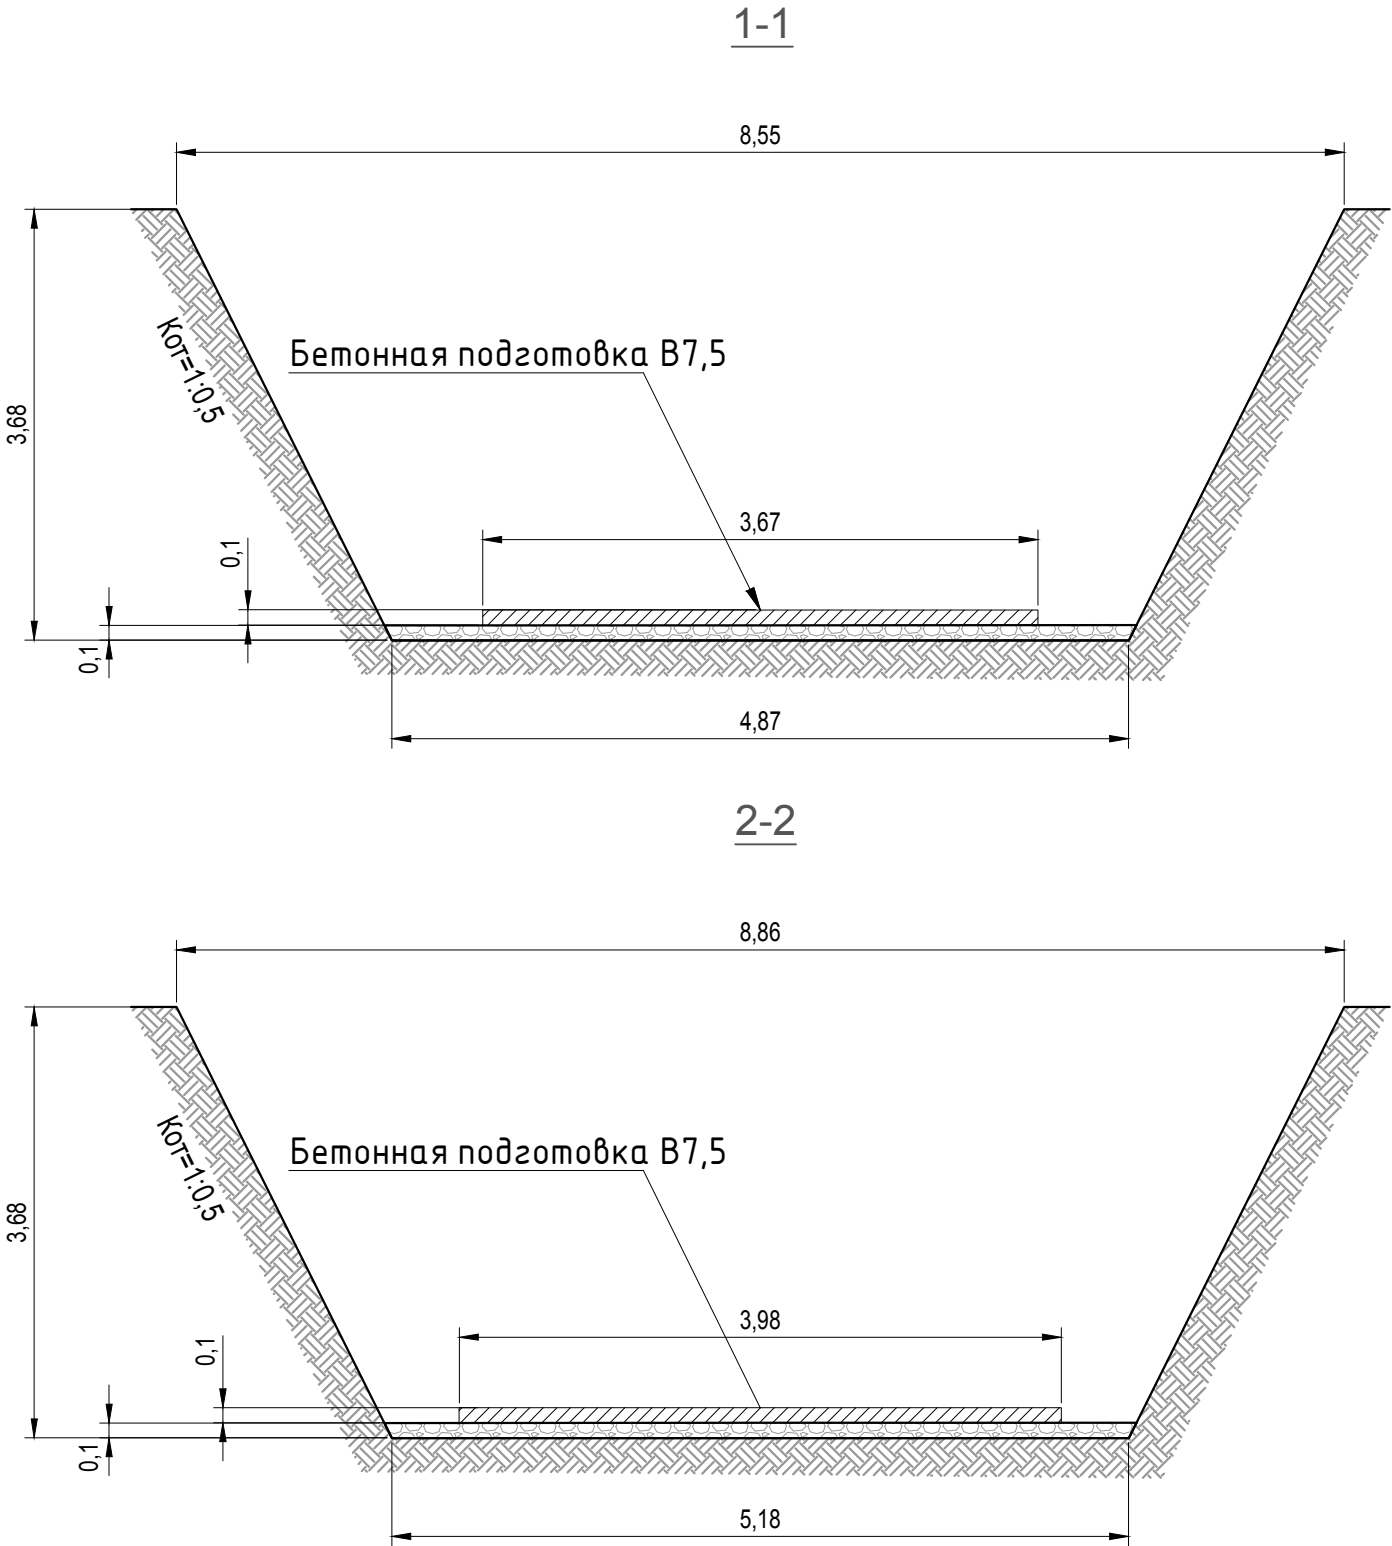


План котлована камеры В1-30 (повернуто)

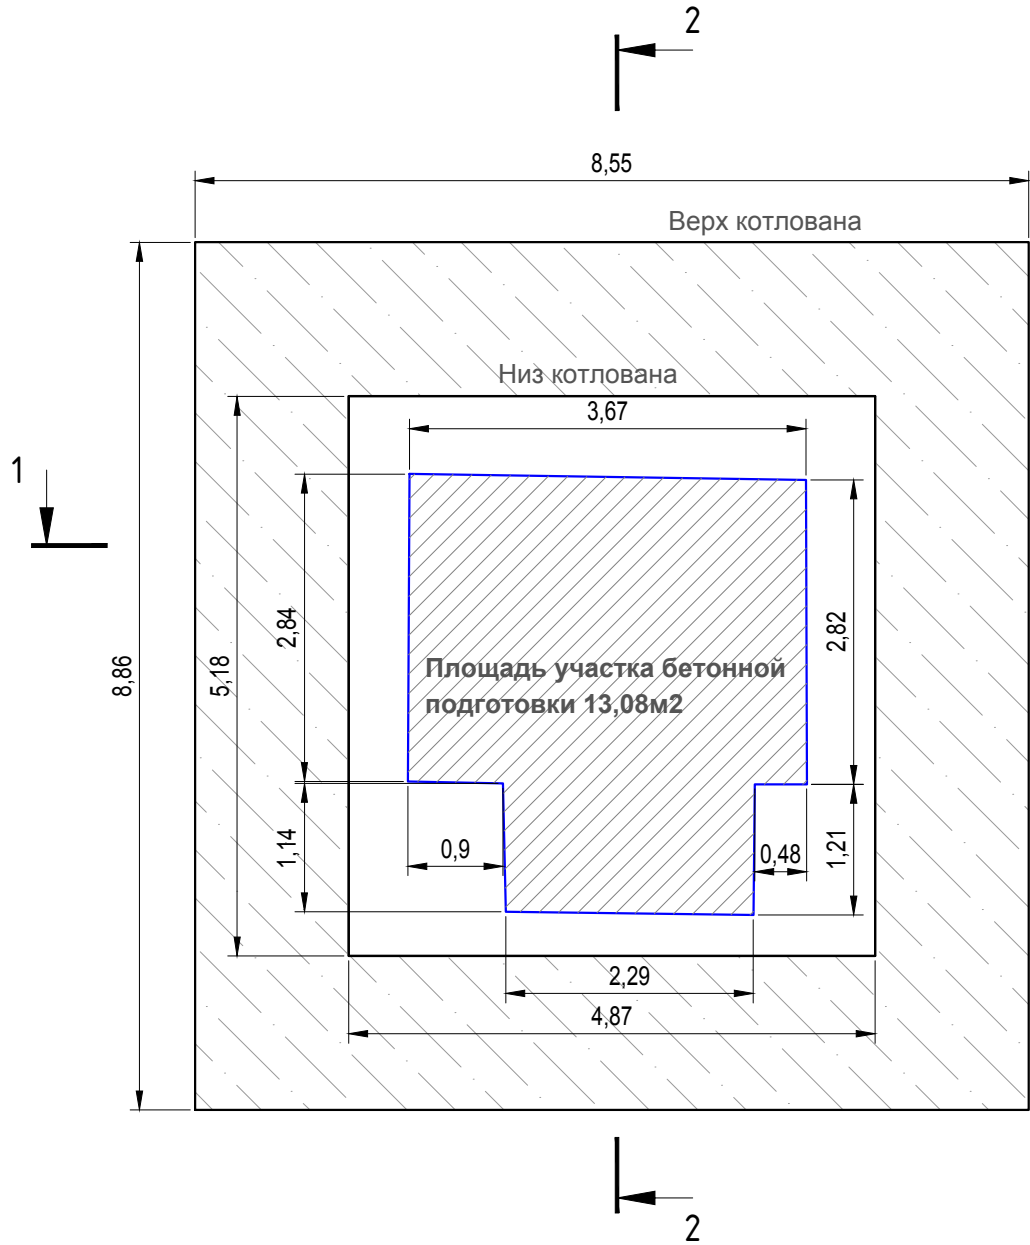

Ведомость выполненных работ по устройству бетонной подготовки				
№	Участок	Площадь участка S, м2	Высота Н, м	Объем, м3 V=SxH
Бетонная смесь В7,5				
1	Котлован камеры В1-30	13,08	0,10	1,31

Примечание:
1. Линейные размеры указаны в метрах.
2. Система координат МСК 50.2.
3. Система высот Балтийская.
4. Съёмка выполнялась электронным тахеометром С X-105 (свидетельство о поверке С-АКЗ/14-06-2023/254502985, действительно до 13.06.2024г.)
5. Ширина котлована определена с учетом расстояния в свету между боковой поверхностью строящейся камеры и боковой поверхностью откоса не менее 0,6м. (СП 45.133302017. п.6.1.2)

Условные обозначения:
 Участок производства работ
В1-30 Камера водопровода В1

					2023	131-23-НБКЗ		
						Ж/д пути от испытательного центра до обкаточной линии с удлинением транзбордера, расположенные по адресу: Московская область, г.о. Мытищи, ул. Колонцова, 4		
Изм.	Кол.	Лист	№ док.	Подпись	Дата	Наружные сети водоснабжения и канализации Переустройство хозяйственного водопровода (В1)	Стадия	Лист
Руков. проекта		Шевчук К.А.			07.09		ИД	1
Ген. директор		Кесслер Ю. Ф.			07.09			
Нач. участка		Перевизнык А.П.			07.09			
Гл. инженер		Юрченко В.И.			07.09	Исполнительная схема 22 Устройство бетонной подготовки в котловане камеры В1-30	ООО "КикГЕОСТРОЙ"	