

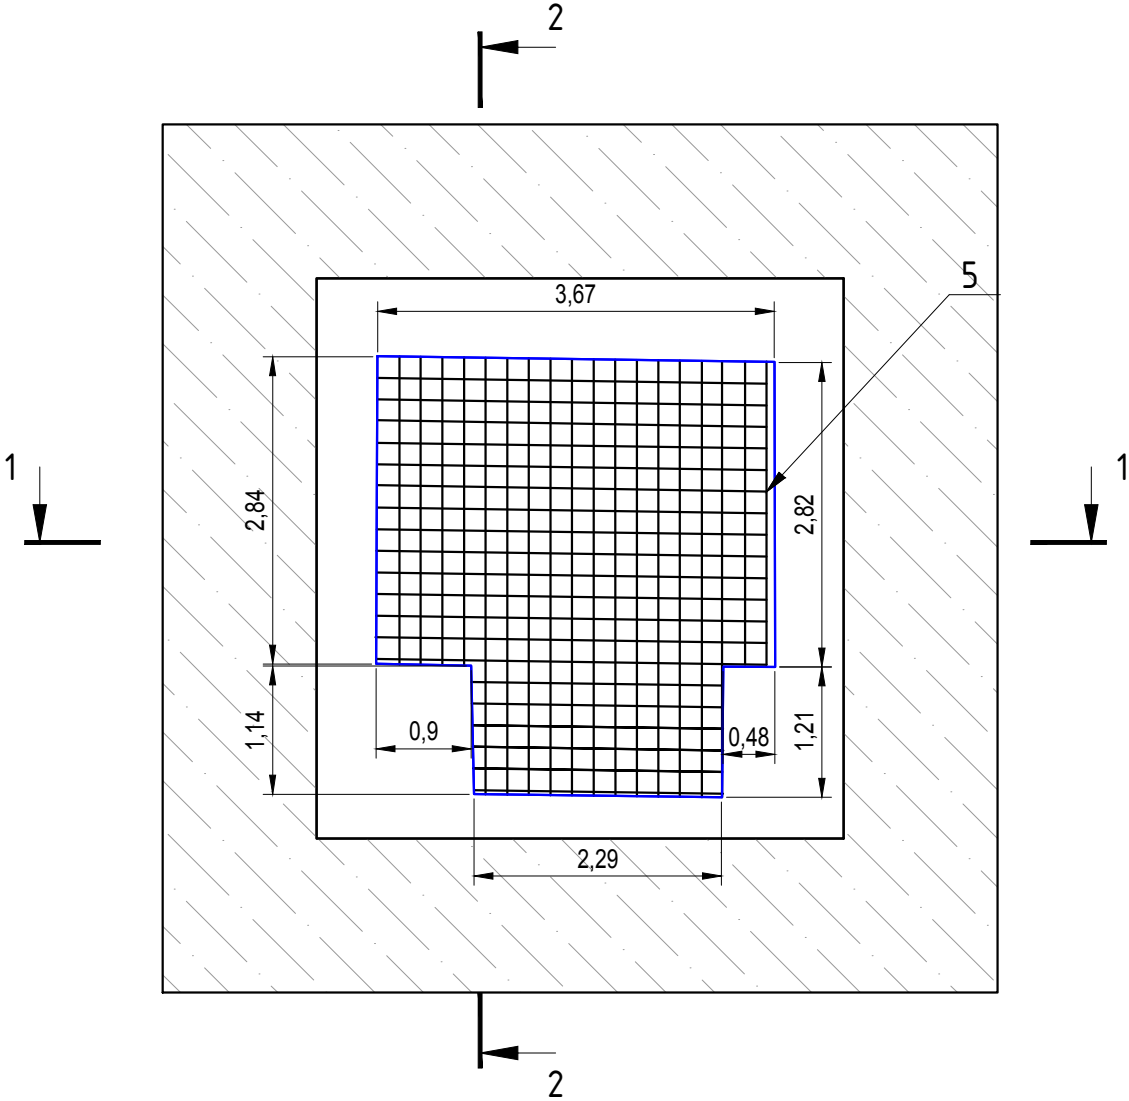


План котлована камеры В1-30 (повернуто)

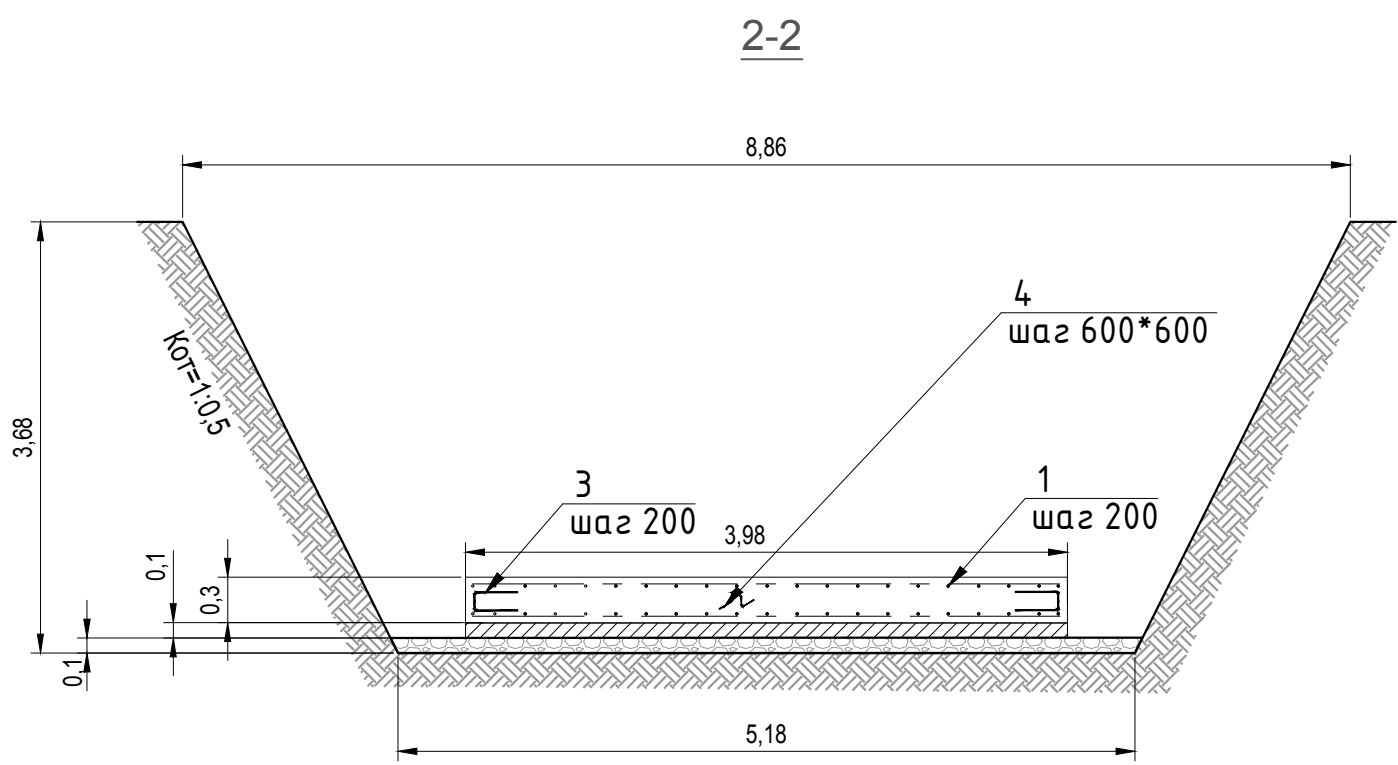

Приложение №1 к Акту № 131-23-НВК3-23 от 14.09.2023 г.

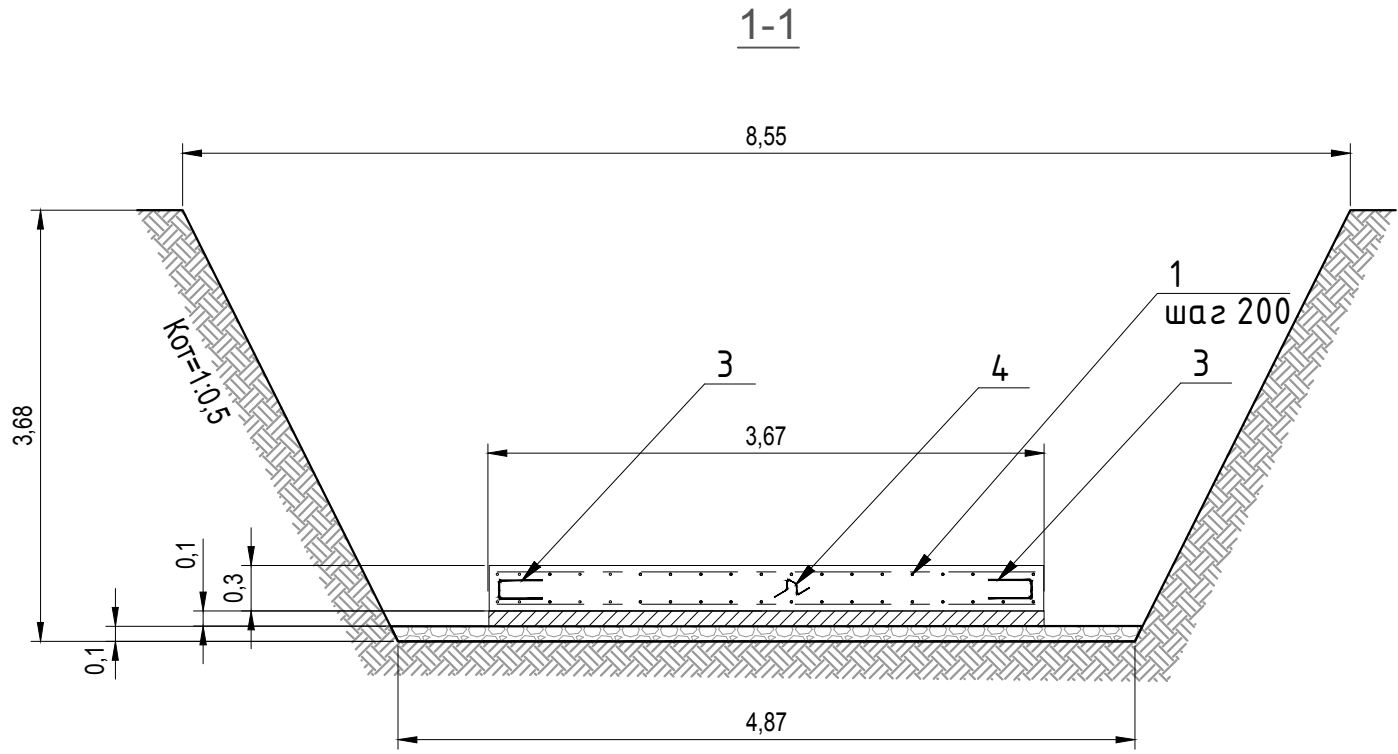

Ведомость деталей

Поз.	Эскиз
3	
4	

Ведомость выполненных работ по армированию фундамента камеры В1-30					
Поз. обознач.	Наименование	Ед. изм.	Кол.	Масса ед., кг	Итого, кг
1	Арматура А500С Ø16	м	275	1,58	434,5
3	Арматура А500С Ø8 L=970 мм	шт	38	0,383	14,55
4	Арматура А500С Ø8 L=1040 мм	шт	12	0,41	4,92

Ведомость выполненных работ по устройству опалубки фундамента камеры В1-30					
Поз. обознач.	Наименование	Периметр Р, м	Высота Н, м	Площадь S=РхН, м2	Итого, м2
5	Фанера влагостойкая толщиной 20мм ГОСТ 3916.1-2018	15,35	0,30	4,61	4,61

Условные обозначения:



В1-30

Участок производства работ
Камера водопровода В1

Примечание:
1. Линейные размеры указаны в метрах.
2. Система координат МСК 50.2.
3. Система высот Балтийская.
4. Съёмка выполнялась электронным тахеометром С Х-105 (свидетельство о поверке С-АК3/14-06-2023/254502985, действительно до 13.06.2024г.)
5. Ширина котлована определена с учетом расстояния в свету между боковой поверхностью строящейся камеры и боковой поверхностью откоса не менее 0,6м. (СП 45.133302017. п.6.1.2)

					2023	131-23-НВК3			
						Ж/д пути от испытательного центра до обкаточной линии с удлинением трансбордера, расположенные по адресу: Московская область, г.о. Мытищи, ул. Колонцова, 4			
Изм.	Кол.	Лист	№ док.	Подпись	Дата				
Руков. проекта		Шевчук К.А.			14.09	Наружные сети водоснабжения и канализации Переустройство хозяйственного водопровода (В1)	Стадия	Лист	Листов
Ген. директор		Кесслер Ю. Ф.			14.09		ИД	1	1
Нач. участка		Перевизнык А.П.			14.09				
Гл. инженер		Юрченко В.И.			14.09	Исполнительная схема 23 Установка опалубки и армирование фундамента камеры В1-30	ООО "КИКГЕОСТРОЙ"		