


План котлована камеры В1-30 (повернуто)



Ведомость выполненных работ по бетонированию основания фундамента				
№	Участок	Площадь участка S, м2	Высота H, м	Объем, м3 V=SxH
Бетонная смесь БСТ В25П4Ф150W6				
1	Котлован камеры В1-30	13,08	0,30	3,92

Условные обозначения:

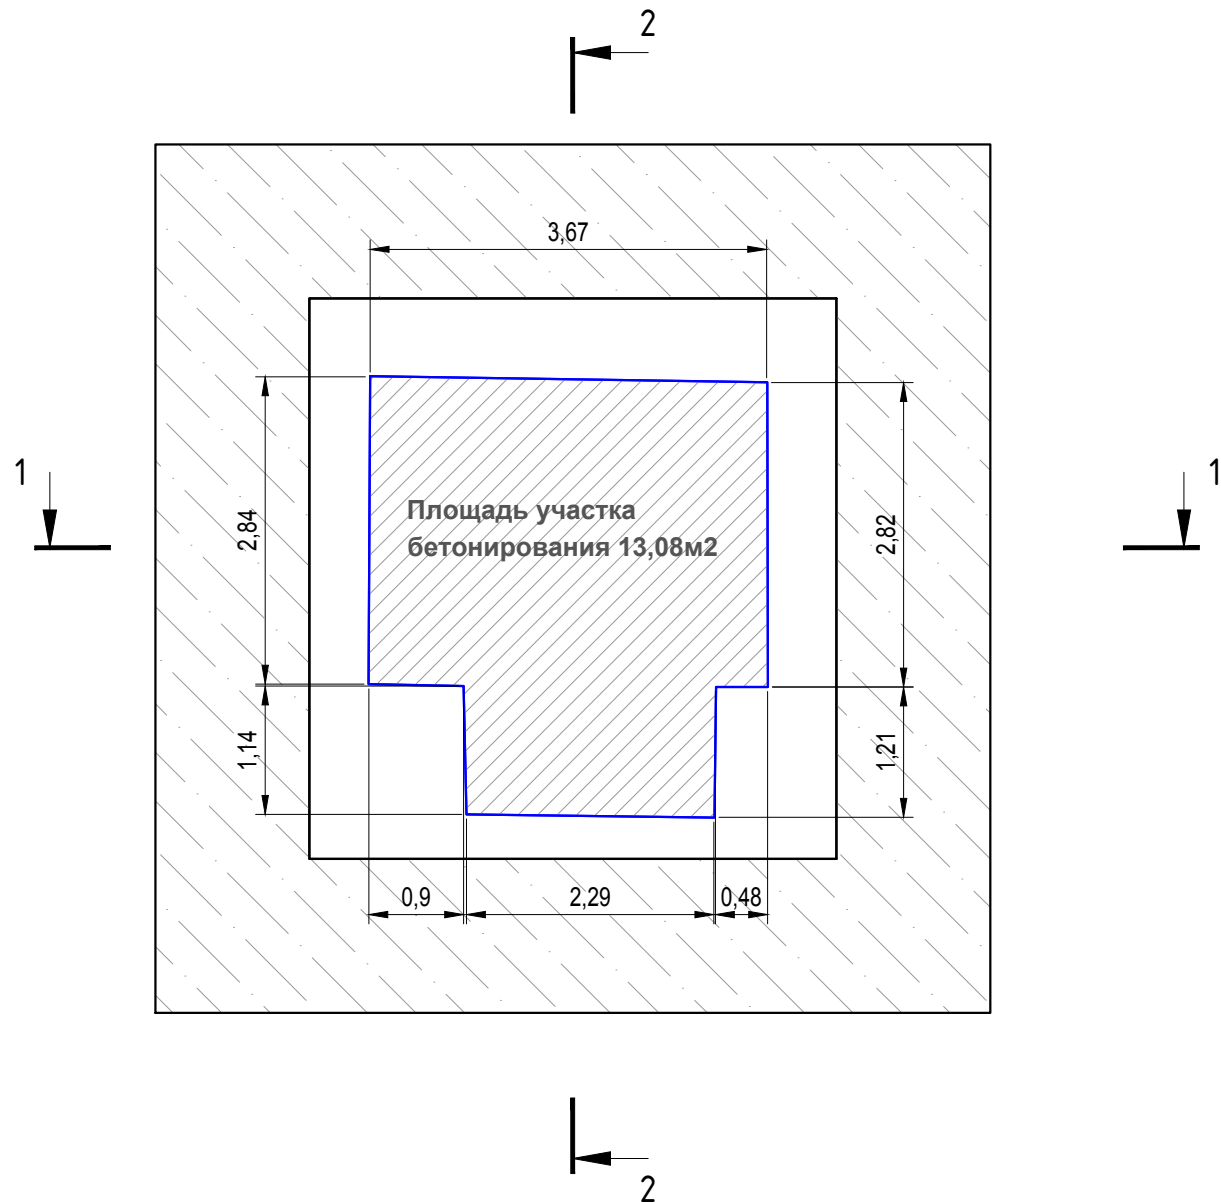

Участок производства работ

В1-30

Камера водопровода В1

151,17

Фактическая отметка верха котлована


148,32

Фактическая отметка низа котлована

Примечание:

1. Линейные размеры указаны в метрах.
2. Система координат МСК 50.2.
3. Система высот Балтийская.
4. Съёмка выполнялась электронным тахеометром С X-105 (свидетельство о поверке С-АК3/14-06-2023/254502985, действительно до 13.06.2024г.)
5. Ширина котлована определена с учетом расстояния в свету между боковой поверхностью строящейся камеры и боковой поверхностью откоса не менее 0,6м. (СП 45.133302017. п.6.1.2)

Приложение №1 к Акту № 131-23-НБК3-24 от 14.09.2023 г.

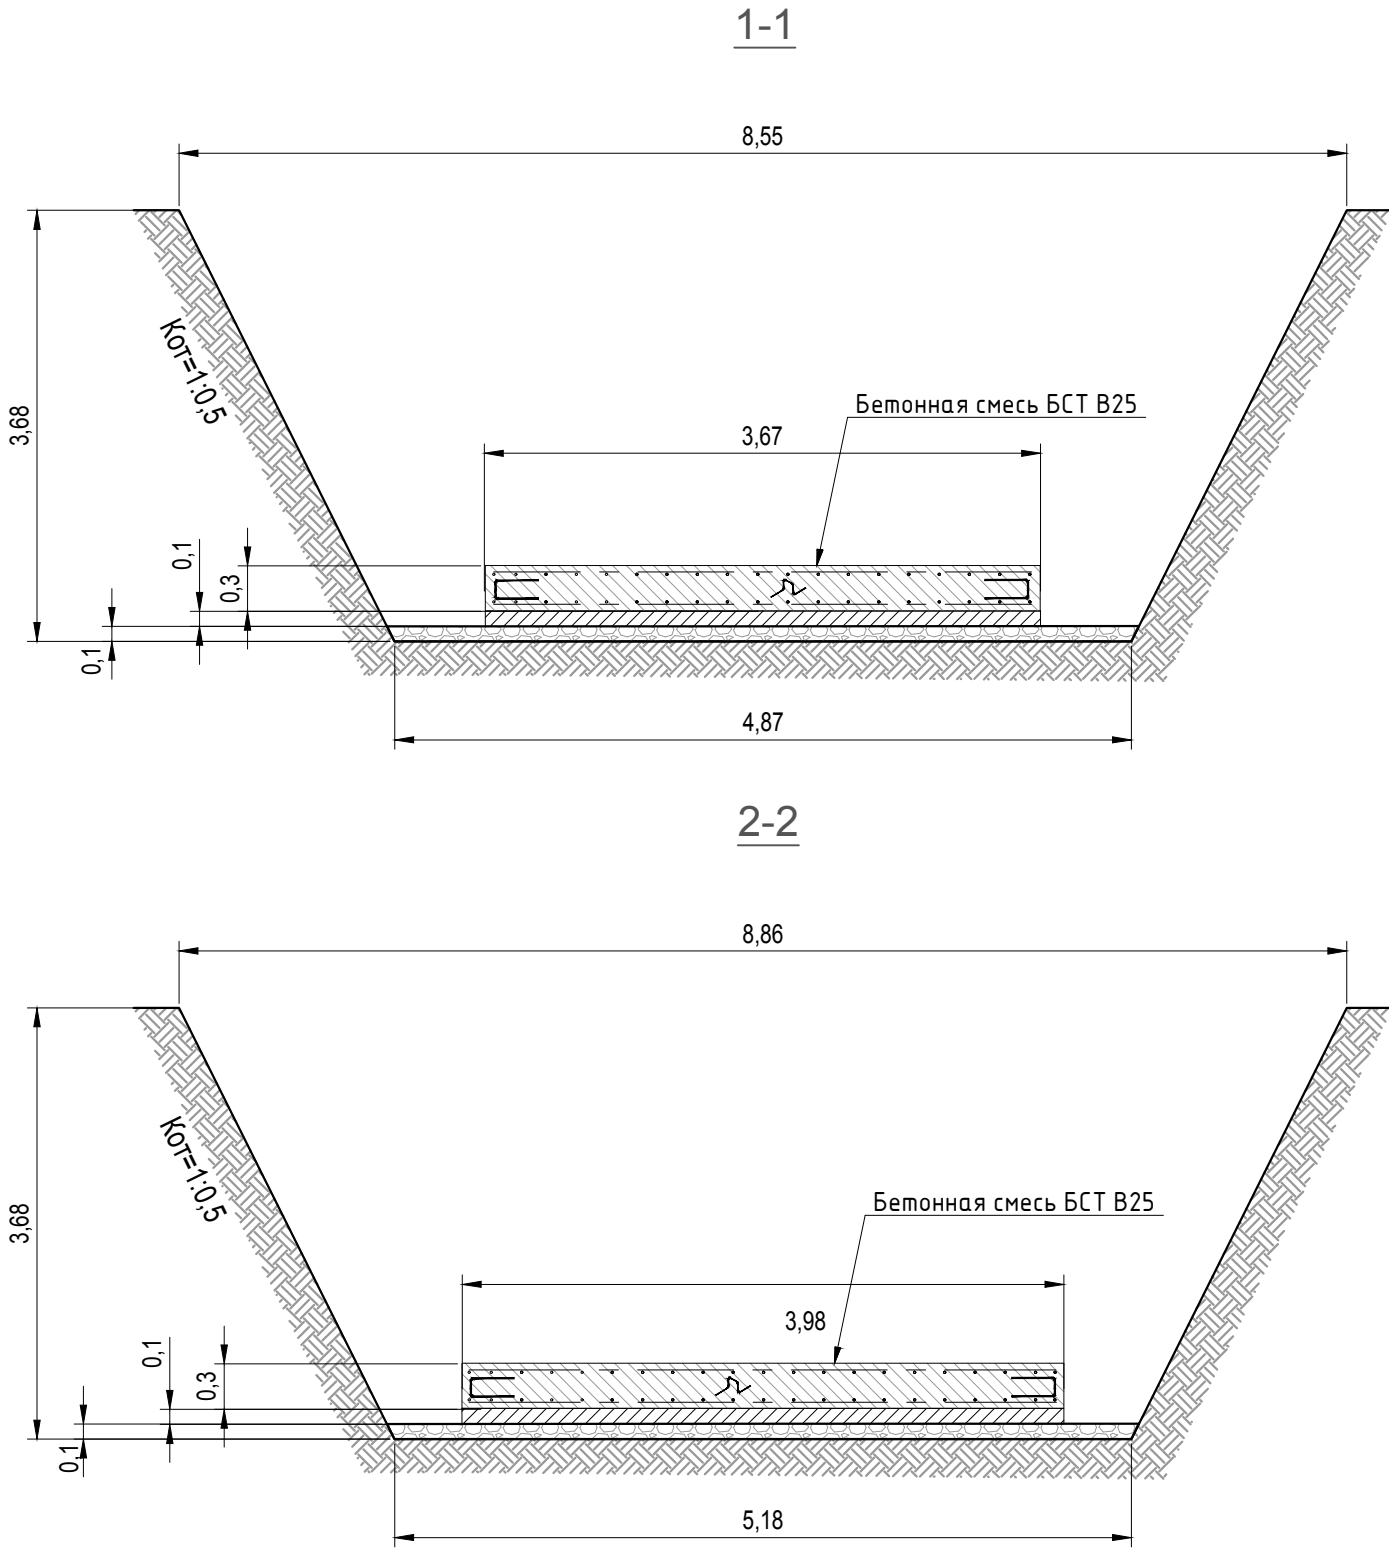

					2023	131-23-НБК3				
						Ж/д пути от испытательного центра до обкаточной линии с удлинением трансбордера, расположенные по адресу: Московская область, г.о. Мытищи, ул. Колонцова, 4				
Изм.	Кол.	Лист	№ док.	Подпись	Дата	Наружные сети водоснабжения и канализации Переустройство хозяйпитьевого водопровода (В1)		Стадия	Лист	Листов
Руков. проекта		Шевчук К.А.			14.09			ИД	1	1
Ген. директор		Кесслер Ю. Ф.			14.09					
Нач. участка		Перевизнык А.П.			14.09					
Гл. инженер		Юрченко В.И.			14.09	Исполнительная схема 24 Бетонирование основания фундамента камеры В1-30		ООО "КиКГЕОСТРОЙ"		