
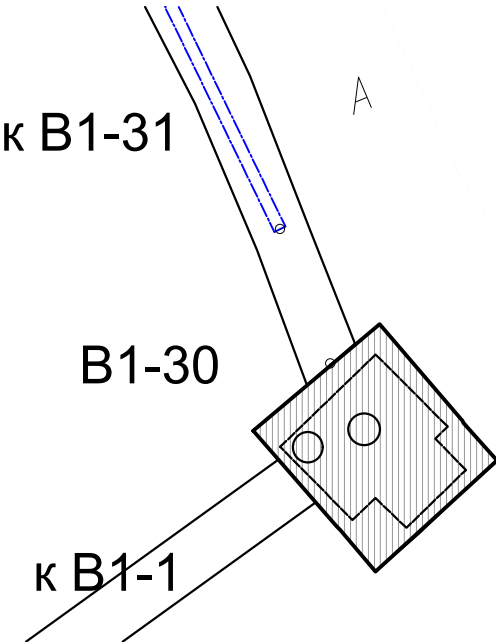


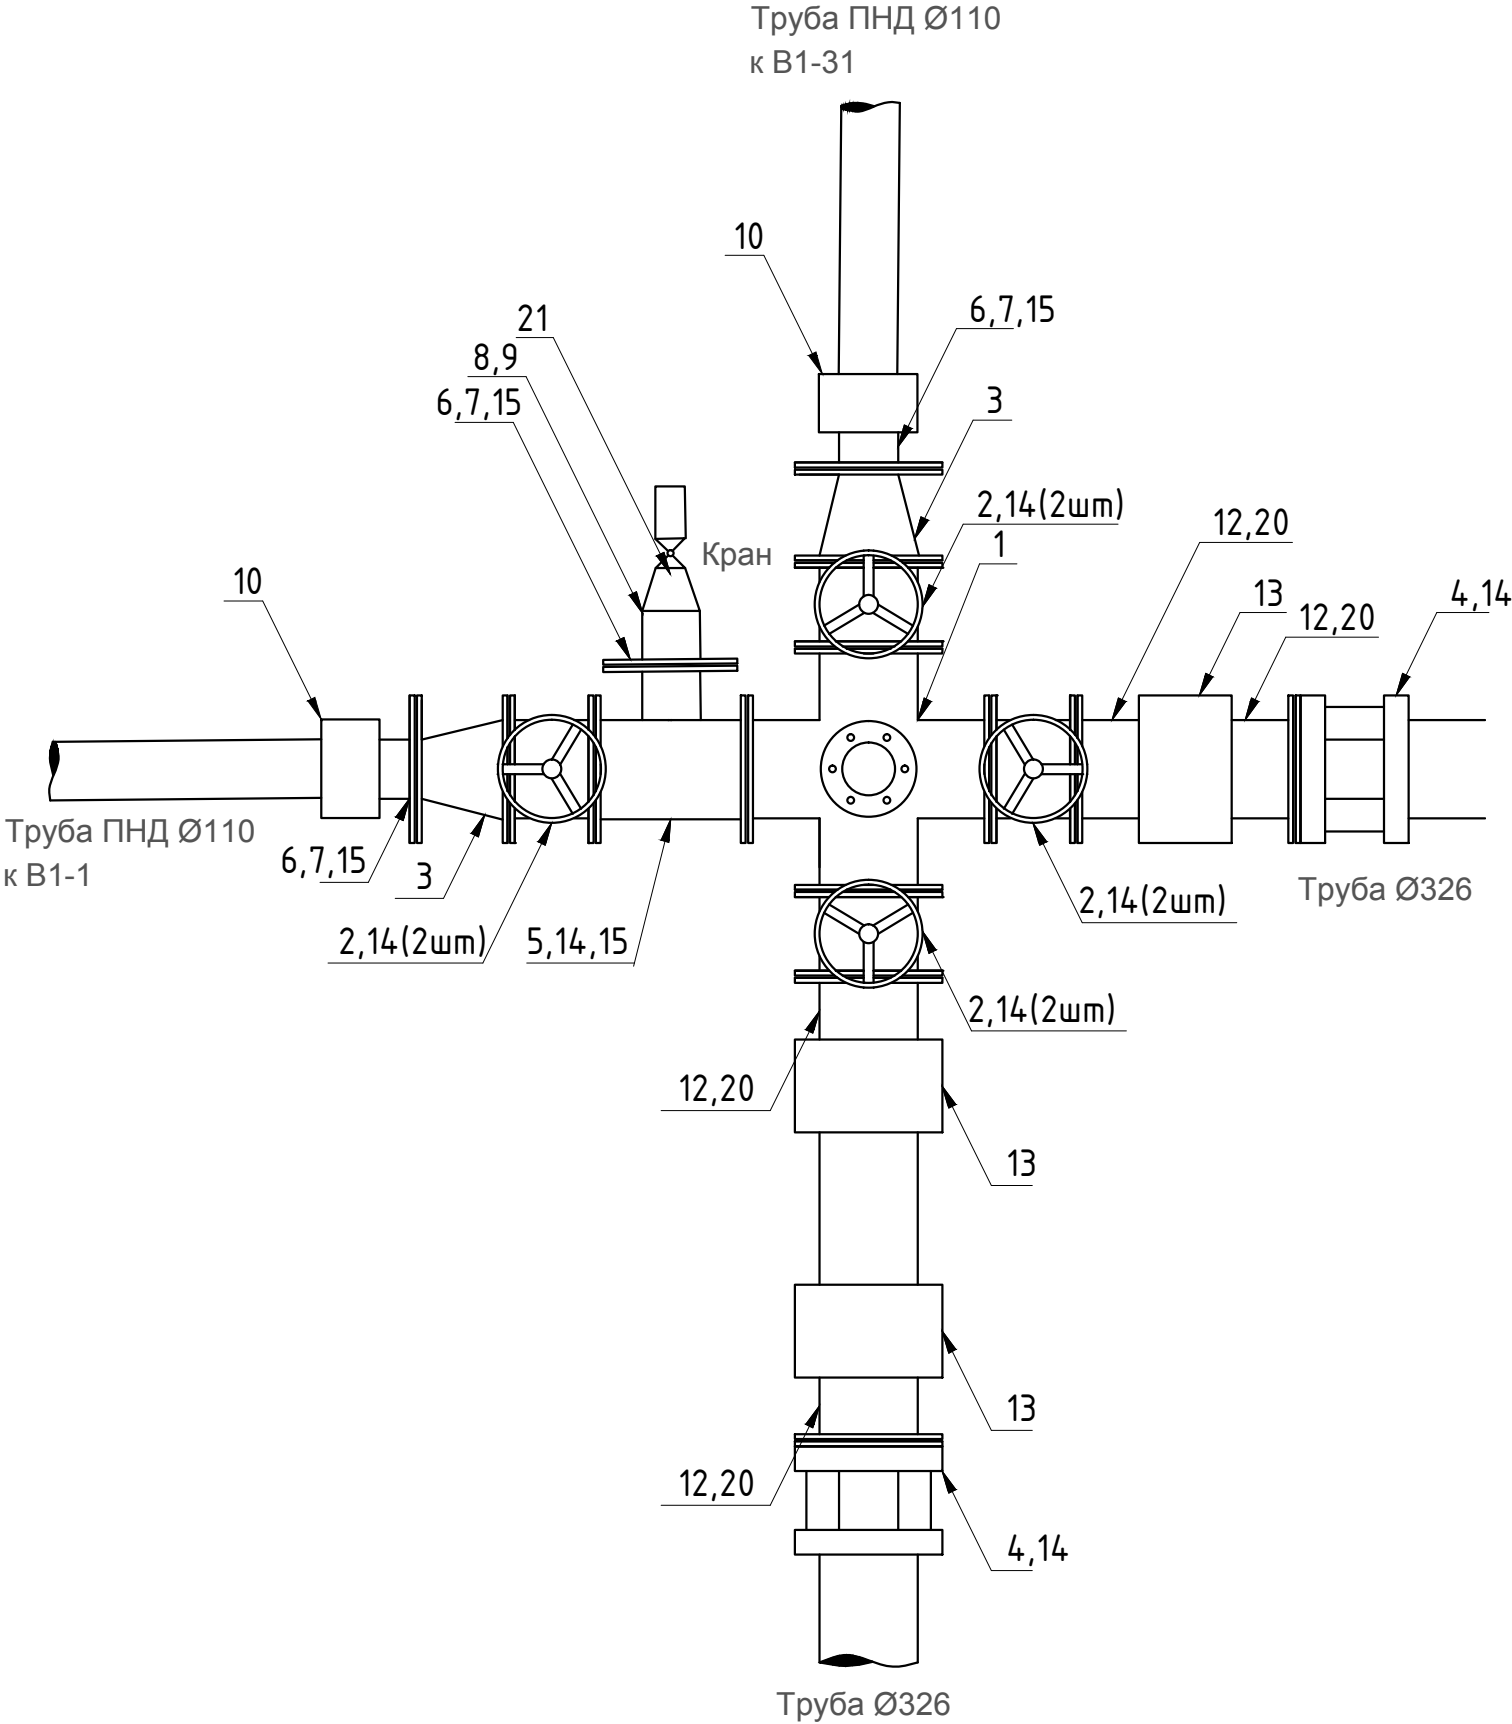

Ведомость выполненных работ по монтажу оборудования камеры В1-30				
Поз. обознач.	Наименование	Ед. изм.	Кол.	Примечание
1	Крест фланцевый с пожарной подставкой ППКФ 300, PN10 чугун	шт	1	
2	Задвижка с обрезинен. клином DN 300 PN10	шт	4	
3	Переход фланцевый ХФ 300х100 чугун с ЦПП	шт	2	
4	Фланцевый адаптер (ПФПК) UNIVERSAL DN300 (315-332)	шт	2	
5	Тройник чугунный ТФ 300х100х300 PN10 фланцевый с ЦПП	шт	1	
6	Втулка под фланец ПЭ100 SDR17 d 110	шт	3	
7	Стальной фланец для ПЭ d110/DN100, PN10/16	шт	3	
8	Редукционный переход d110*63 SDR11	шт	1	
9	Переходник патрубок-резьба (нар.) 063х2" SDR11	шт	1	
10	Муфта d110 SDR11 GF	шт	2	
11	Труба ПЭ100 SDR17 10 атм. 315х18,7 питьевая	пог.м	3	
12	Втулка под фланец ПЭ100 SDR17 d 315	шт	4	
13	Муфта d315 SDR17 GF	шт	3	
14	Прокладка резиновая DN 300 с ручкой усиленная	шт	11	
15	Прокладка резиновая DN 100 с ручкой усиленная	шт	3	
20	Стальной фланец для ПЭ d315/DN300, PN10	шт	4	
21	Кран шаровый Ø63	шт	1	

Согласовано					
Взам. инв. №					
Подп. и дата					
Инв. № подл.					

					2023	131-23-НБКЗ				
						Ж/д пути от испытательного центра до обкаточной линии с удлинением трансбордера, расположенные по адресу: Московская область, г.о. Мытищи, ул. Колонцова, 4				
Изм.	Кол.	Лист	№ док.	Подпись	Дата	Наружные сети водоснабжения и канализации Переустройство хозяйпитьевого водопровода (В1)		Стадия	Лист	Листов
Руков. проекта		Шевчук К.А.			14.09			ИД	1	1
Ген. директор		Кесслер Ю. Ф.			14.09					
Нач. участка		Перевизнык А.П.			14.09					
Гл. инженер		Юрченко В.И.			14.09					
						Исполнительная схема 25 Монтаж оборудования камеры В1-30		ООО "КиКГЕОСТРОЙ"		