


План камеры В1-30 (повернуто)



Ведомость выполненных работ по монтажу блоков ФБС				
№	Наименование	Ед. изм.	Кол.	Формула расчета
1	Блок фундаментный ФБС 9.3.6 (900х300х600,мм)	шт	63	15,35-периметр основания, м 0,9-длина блока ФБС, м 4-кол-во рядов, шт

Условные обозначения:

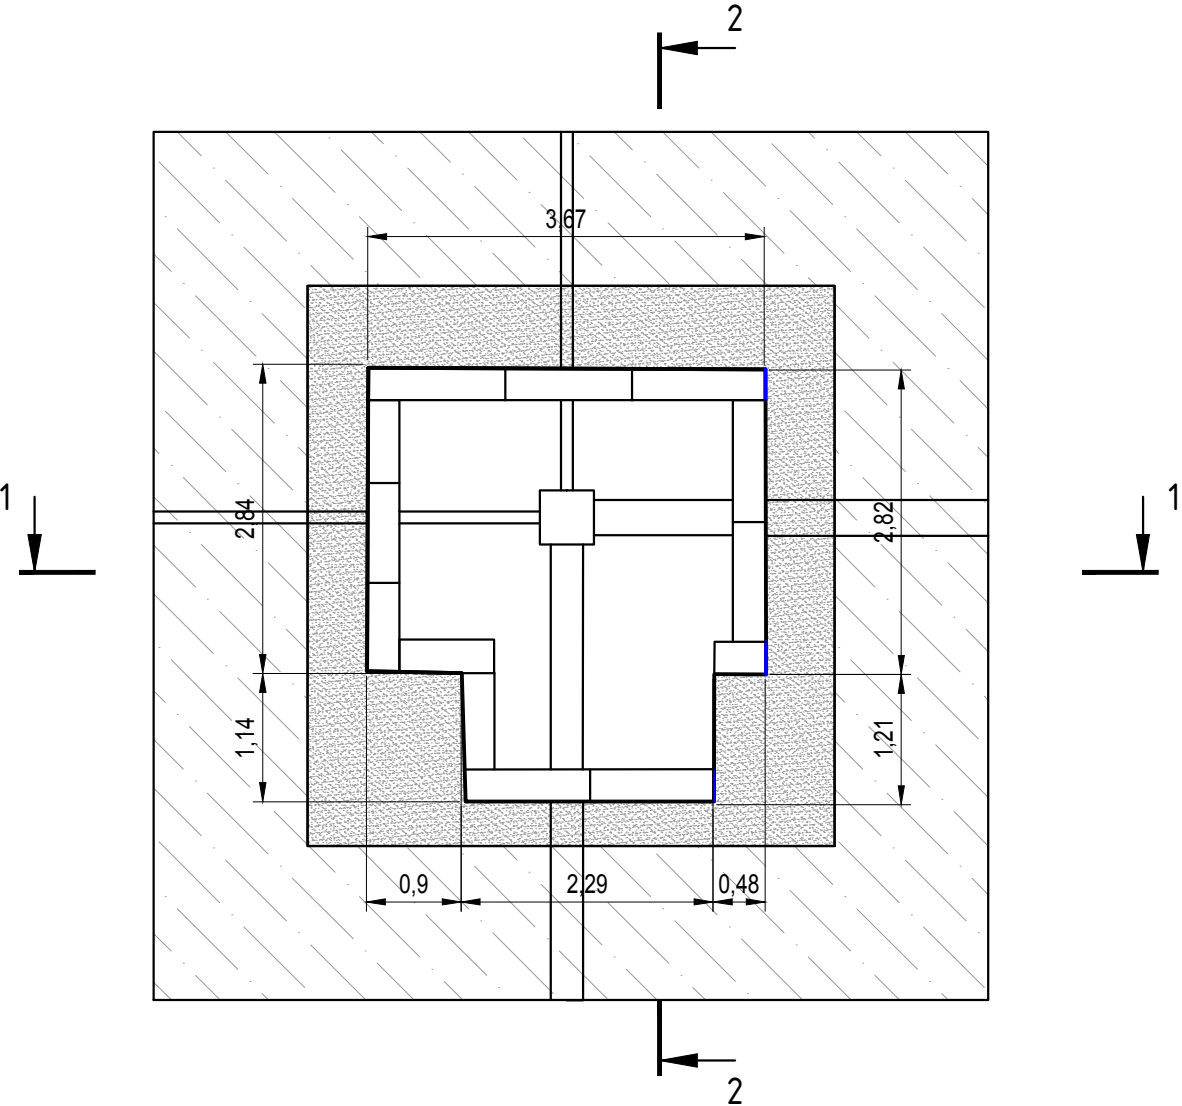

Блок ФБС 9.3.6

В1-30

Камера водопровода В1

151,33

Фактическая отметка верха ФБС


148,32

Фактическая отметка низа котлована

Примечание:

1. Линейные размеры указаны в метрах.
2. Система координат МСК 50.2.
3. Система высот Балтийская.
4. Съёмка выполнялась электронным тахеометром С X-105 (свидетельство о поверке С-АК3/14-06-2023/254502985, действительно до 13.06.2024г.)
5. Ширина котлована определена с учетом расстояния в свету между боковой поверхностью строящейся камеры и боковой поверхностью откоса не менее 0,6м. (СП 45.13330.2017. п.6.1.2)

Приложение №1 к Акту № 131-23-НВК3-26 от 20.09.2023 г.

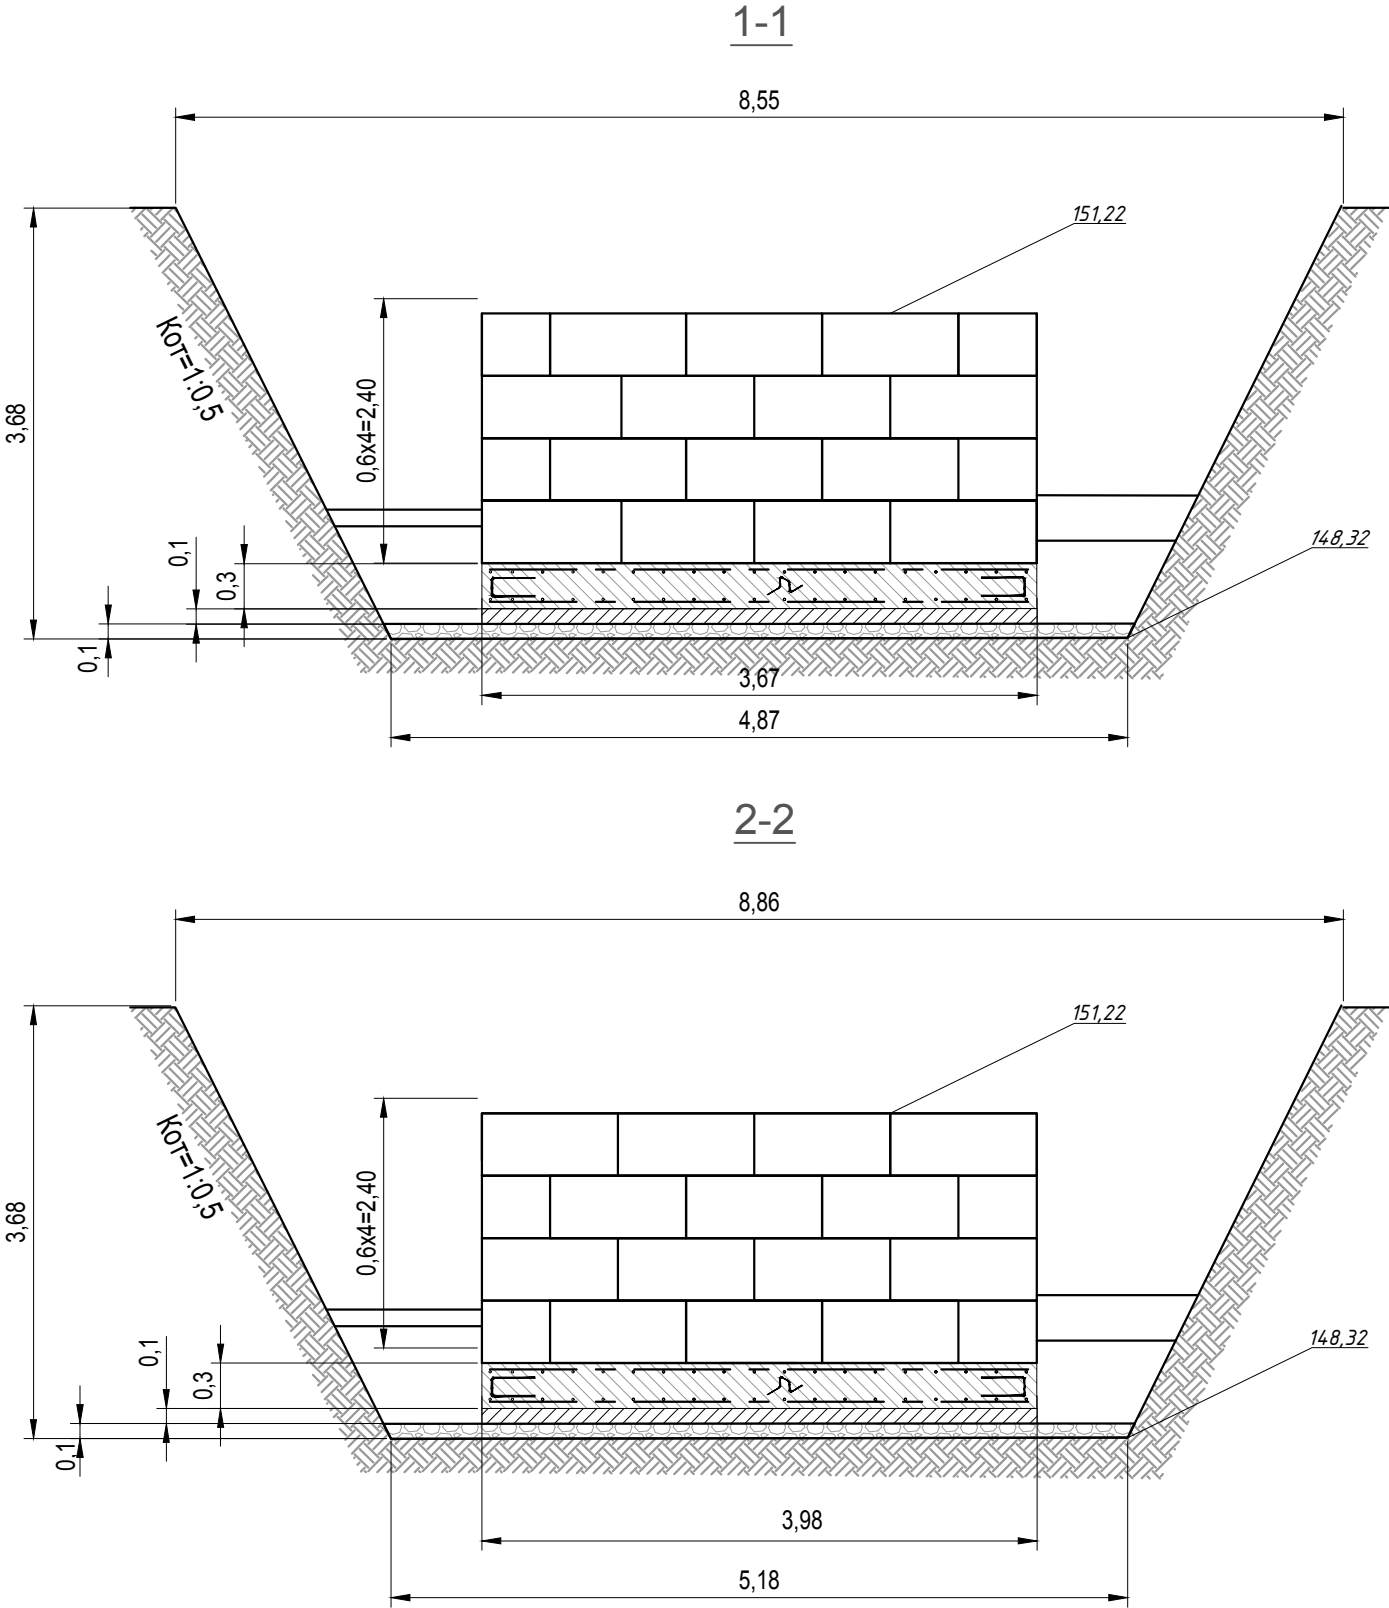

					2023	131-23-НВК3			
						Ж/д пути от испытательного центра до обкаточной линии с удлинением трансбордера, расположенные по адресу: Московская область, г.о. Мытищи, ул. Колонцова, 4			
Изм.	Кол.	Лист	№ док.	Подпись	Дата				
Руков. проекта		Шевчук К.А.			20.09	Наружные сети водоснабжения и канализации Переустройство хозяйпитьевого водопровода (В1)	Стадия	Лист	Листов
Ген. директор		Кесслер Ю. Ф.			20.09		ИД	1	1
Нач. участка		Перевизнык А.П.			20.09				
Гл. инженер		Юрченко В.И.			20.09	Исполнительная схема 26 Установка блоков ФБС на фундамент камеры В1-30	ООО "КиКГЕОСТРОЙ"		