


План камеры В1-30 (повернуто)



Ведомость работ по обмазке мастикой битумной поверхностей блоков ФБС 9.3.6 камеры В1-30 в 2слоя							
№	Наименование материала	Участок обмазки	Периметр, м	Высота Н, м	Площадь обмазки S1, м2	Площадь вытесняемая трубами S2, м2	Итого площадь обмазки, S=S1-S2, м2
1	Мастика битумная Технониколь	Блоки ФБС 9.3.6	15,35	2,40	36,84	1,33	35,51

Условные обозначения:

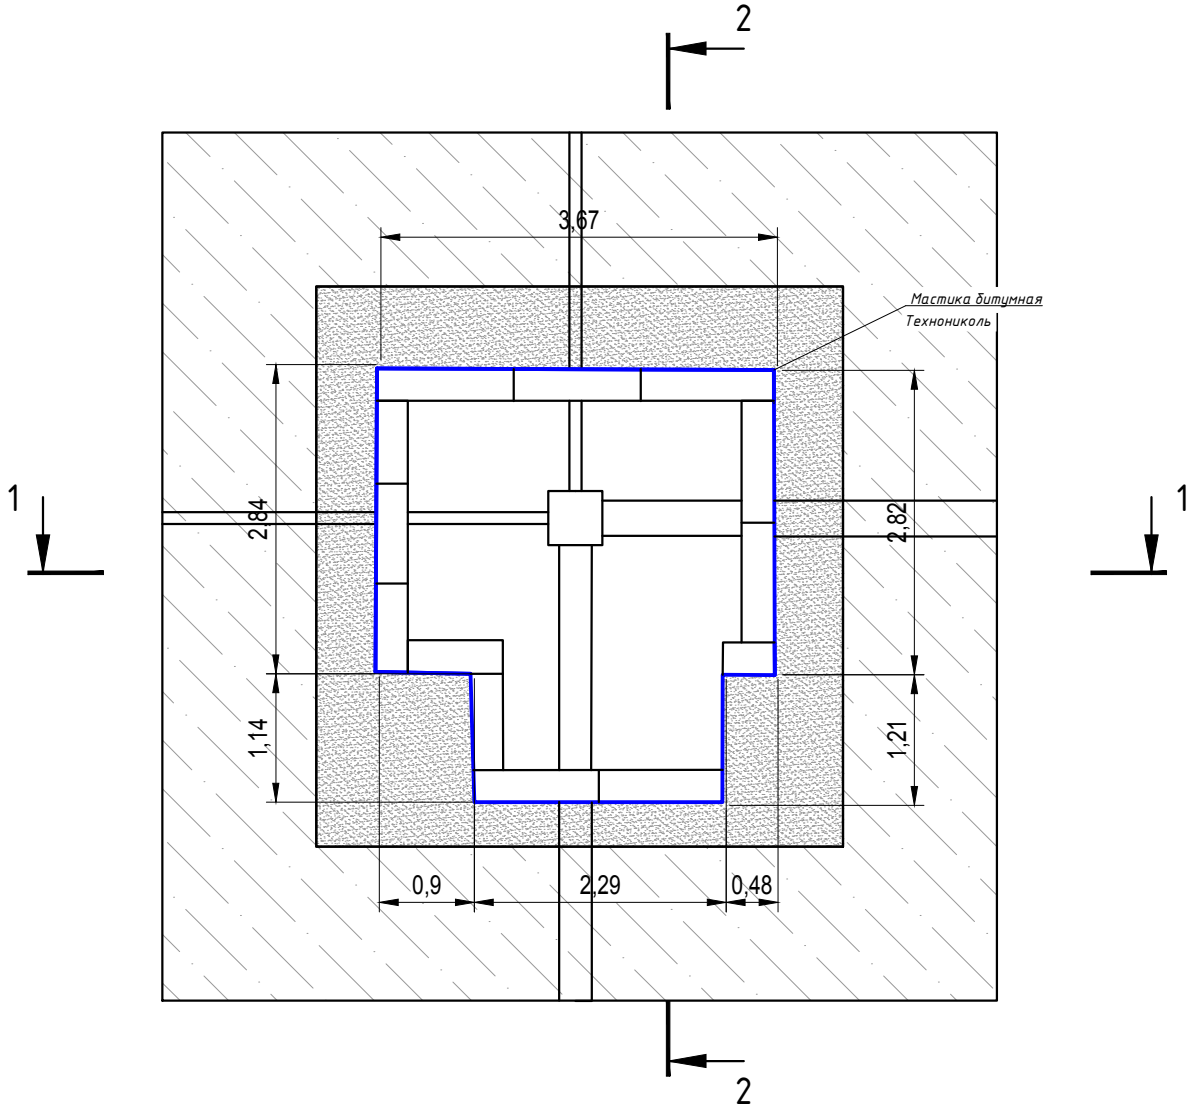

Участок производства работ

В1-30

Камера водопровода В1

151,17

Фактическая отметка верха котлована


148,32

Фактическая отметка низа котлована

Примечание:

1. Линейные размеры указаны в метрах.
2. Система координат МСК 50.2.
3. Система высот Балтийская.
4. Съёмка выполнялась электронным тахеометром С X-105 (свидетельство о поверке С-АК3/14-06-2023/254502985, действительно до 13.06.2024г.)
5. Ширина котлована определена с учетом расстояния в свету между боковой поверхностью строящейся камеры и боковой поверхностью откоса не менее 0,6м. (СП 45.133302017. п.6.1.2)

Приложение №1 к Акту № 131-23-НВК3-28 от 21.09.2023 г.

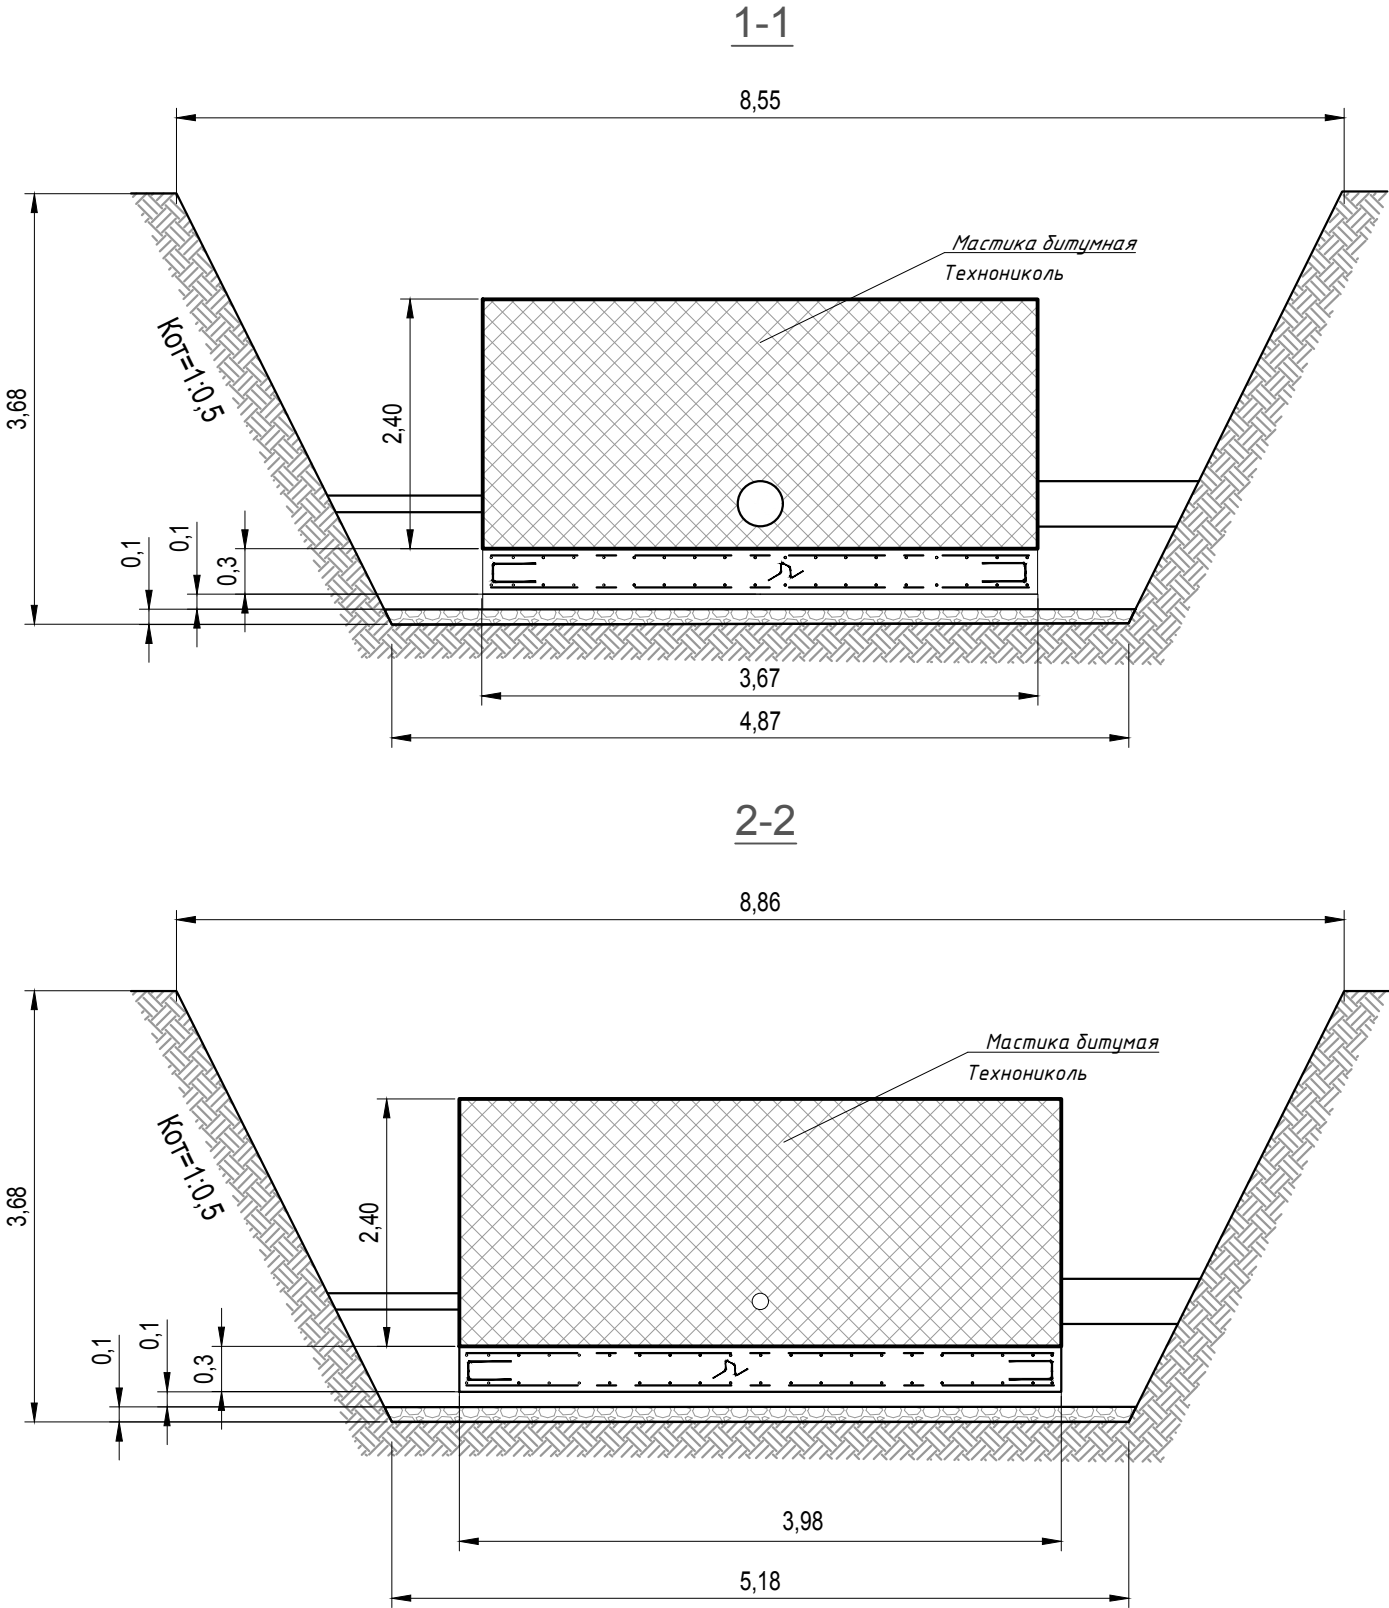

					2023	131-23-НВК3			
						Ж/д пути от испытательного центра до обкаточной линии с удлинением трансбордера, расположенные по адресу: Московская область, г.о. Мытищи, ул. Колонцова, 4			
Изм.	Кол.	Лист	№ док.	Подпись	Дата	Наружные сети водоснабжения и канализации	Стадия	Лист	Листов
Руков. проекта		Шевчук К.А.			21.09	Переустройство хозяйственного водопровода (В1)	ИД	1	1
Ген. директор		Кесслер Ю. Ф.			21.09				
Нач. участка		Перевизнык А.П.			21.09				
Гл. инженер		Юрченко В.И.			21.09	Исполнительная схема 28			
						Обмазка мастикой битумной блоков ФБС фундамента камеры В1-30			
							ООО "КИКГЕОСТРОЙ"		