


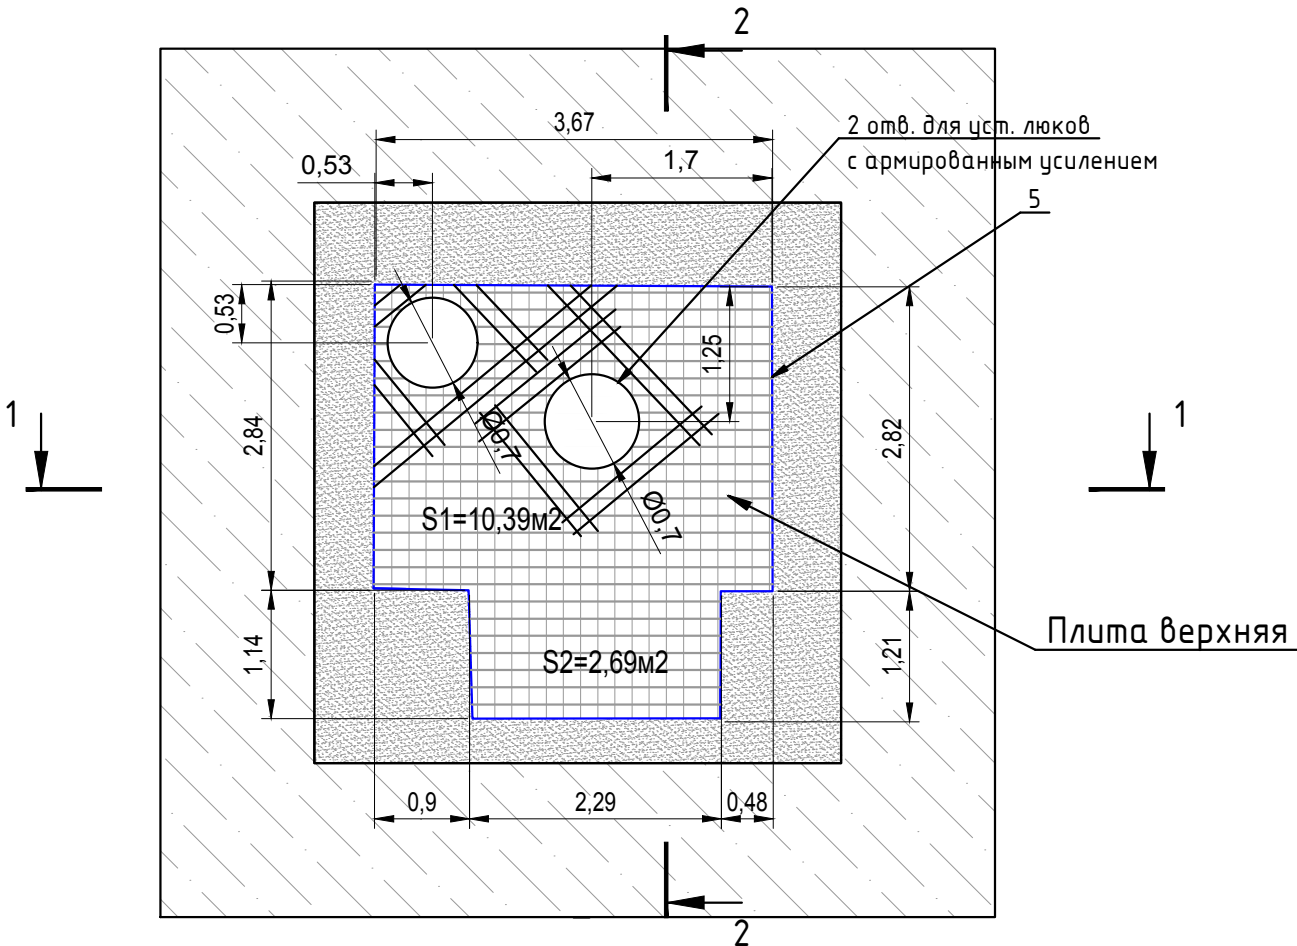

Перечень материалов по армированию верхней плиты камеры В1-30

Поз. обознач.	Наименование	Ед. изм.	Кол.	Масса ед., кг	Итого, кг
1	Арматура А500С Ø16	м	275	1,58	434,50
3	Арматура А500С Ø8 L=970 мм	шт	38	0,383	14,55
4	Арматура А500С Ø8 L=1040 мм	шт	12	0,41	4,92

Перечень смонтированных материалов по устройству опалубки основания верхней плиты камеры В1-30

Поз. обознач.	Наименование	Площадь S1, м2	Площадь S2, м2	Площадь S=S1+S2, м2
5	Фанера влагостойкая толщиной 20мм ГОСТ 3916.1-2018	10,39	2,69	13,08

Перечень смонтированных материалов по устройству опалубки боковых стенок верхней плиты камеры В1-30

Поз. обознач.	Наименование	Периметр Р, м	Высота Н, м	Площадь S=РxН, м2	Итого, м2
5	Фанера влагостойкая толщиной 20мм ГОСТ 3916.1-2018	15,35	0,30	4,61	4,61

Примечание:
1. Линейные размеры указаны в метрах.
2. Система координат МСК 50.2.
3. Система высот Балтийская.
4. Съёмка выполнялась электронным тахеометром С X-105 (свидетельство о поверке С-АК3/14-06-2023/254502985, действительно до 13.06.2024г.)
5. Ширина котлована определена с учетом расстояния в свету между боковой поверхностью строящейся камеры и боковой поверхностью откоса не менее 0,6м. (СП 45.133302017. п.6.1.2)

Условные обозначения:



Участок производства работ

В1-30



Камера водопровода В1

151,63

Фактическая отметка верха плиты

148,32

Фактическая отметка низа котлована

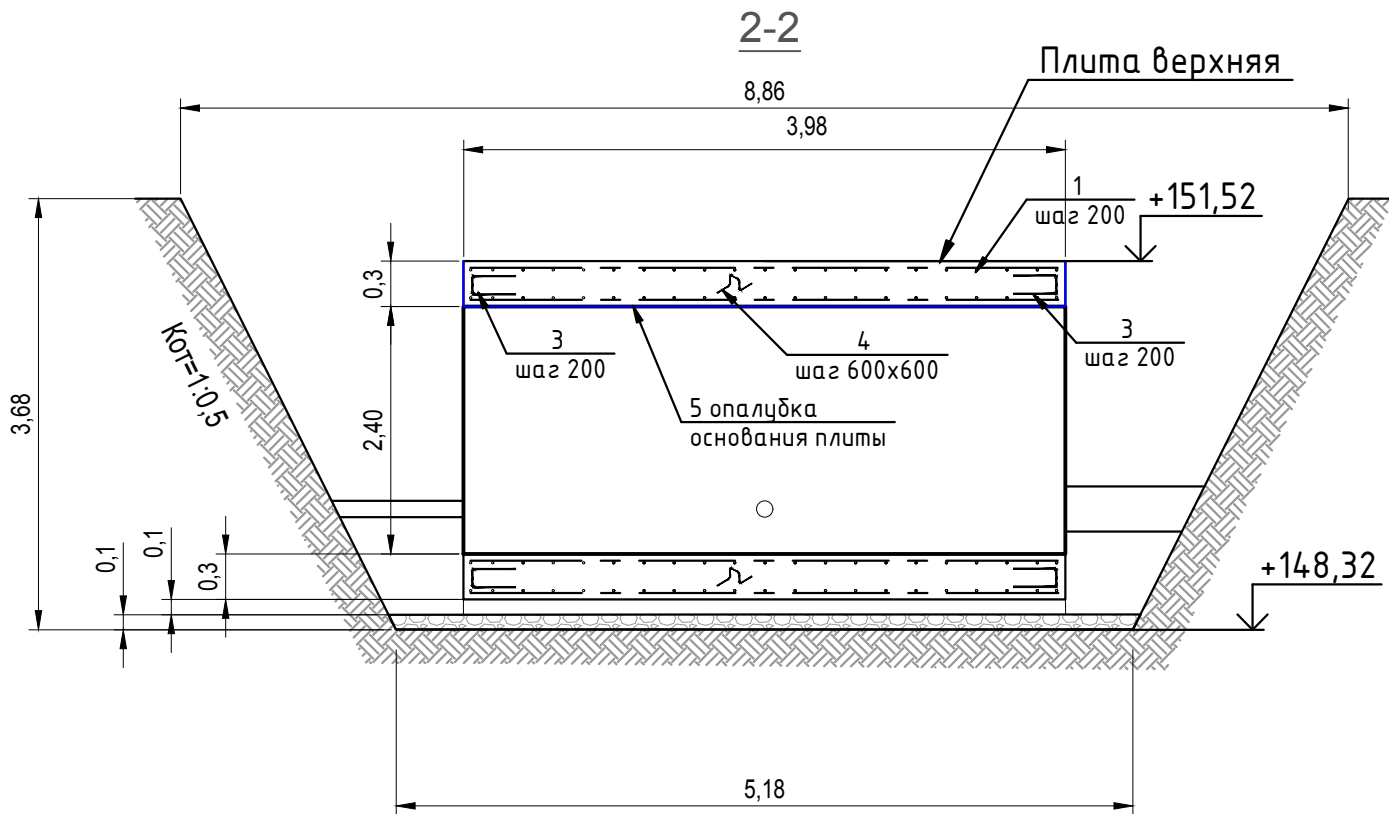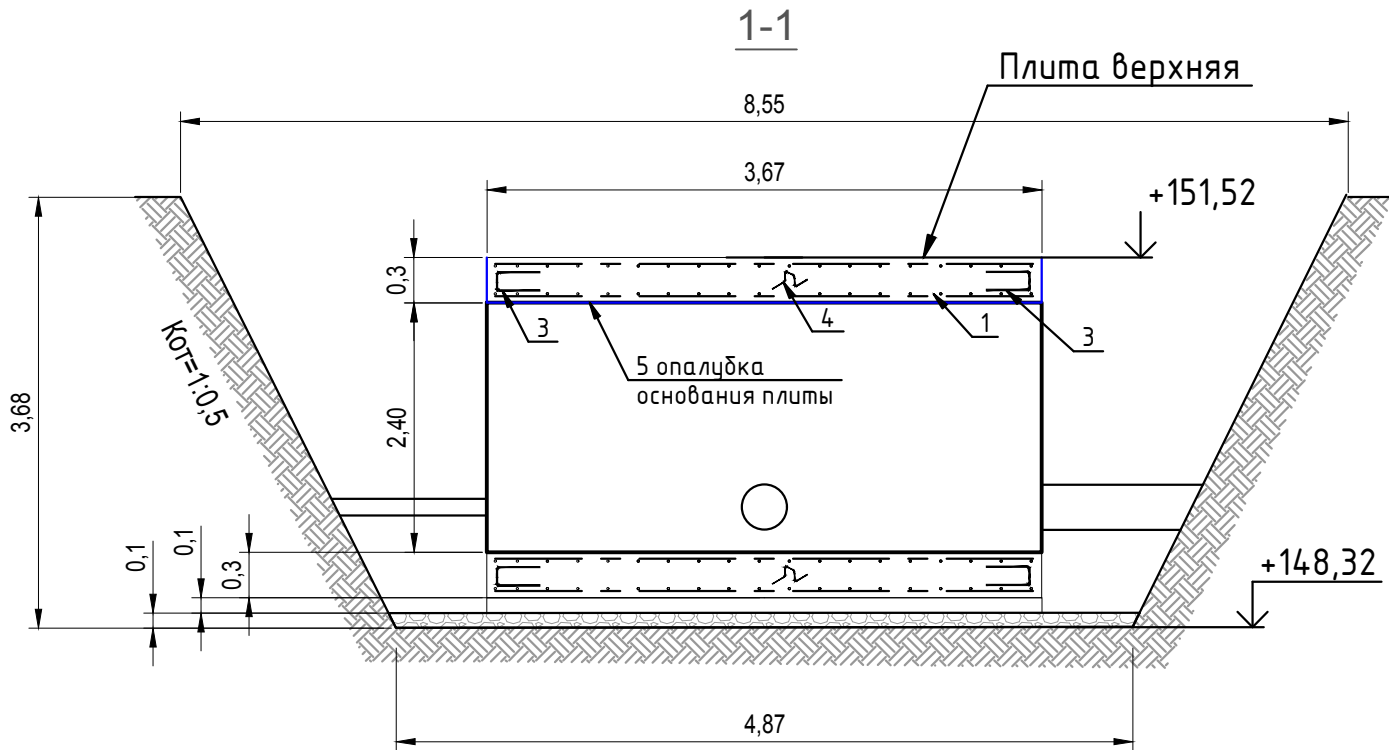

					2023	131-23-НВК3		
						Ж/д пути от испытательного центра до обкаточной линии с удлинением трансбордера, расположенные по адресу: Московская область, г.о. Мытищи, ул. Колонцова, 4		
Изм.	Кол.	Лист	№ док.	Подпись	Дата	Наружные сети водоснабжения и канализации	Стадия	Лист
Руков. проекта	Шевчук К.А.				22.09	Переустройство хозяйственного водопровода (В1)	ИД	1
Ген. директор	Кесслер Ю. Ф.				22.09			
Нач. участка	Перевизнык А.П.				22.09			
Гл. инженер	Юрченко В.И.				22.09	Исполнительная схема 29	ООО "КИКГЕОСТРОЙ"	
						Установка опалубки и армирование верхней плиты камеры В1-30		