
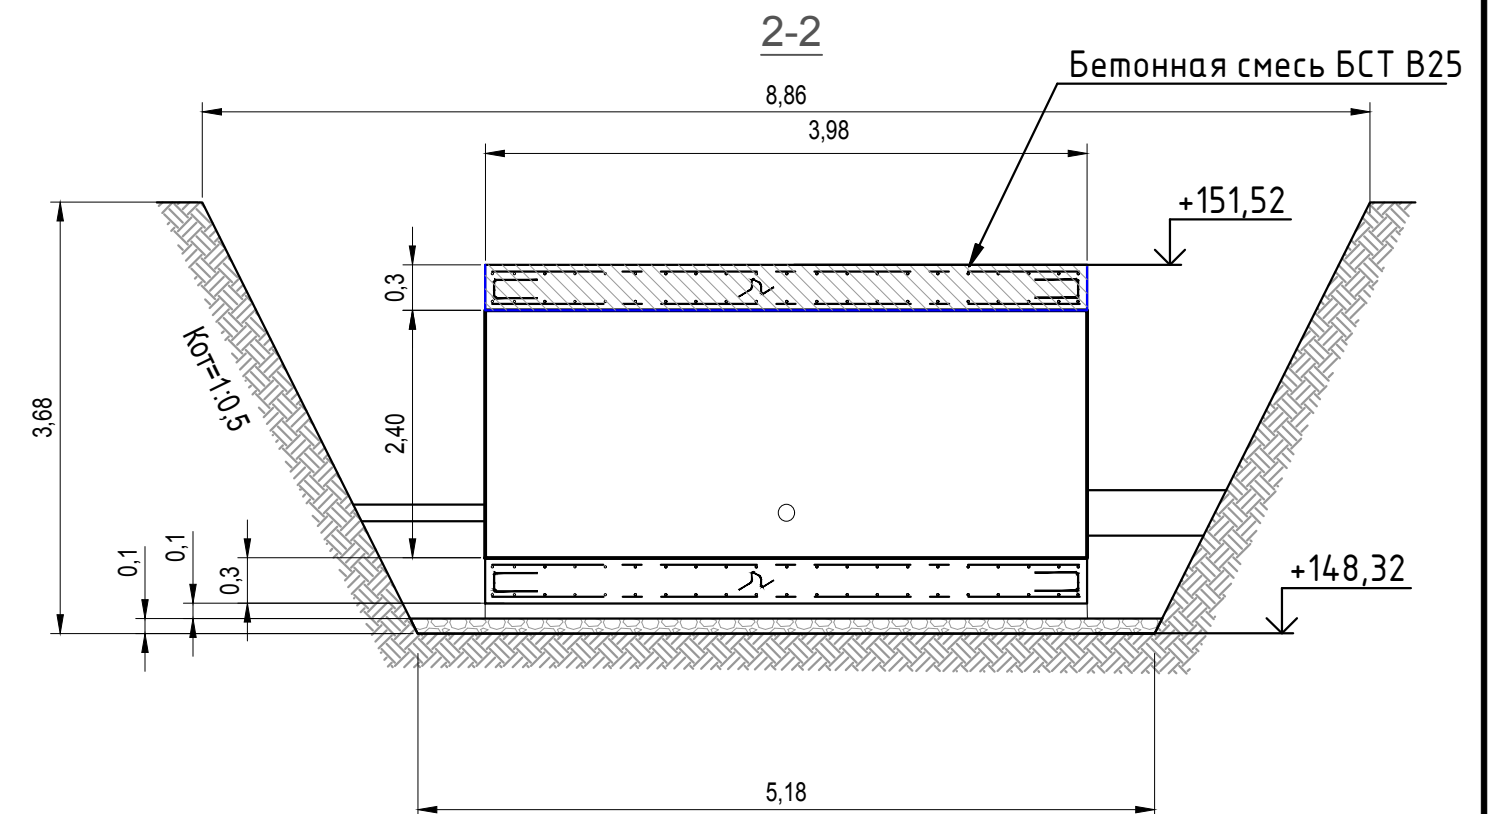


Приложение №1 к Акту № 131-23-НВКЗ-30 от 23.09.2023 г.

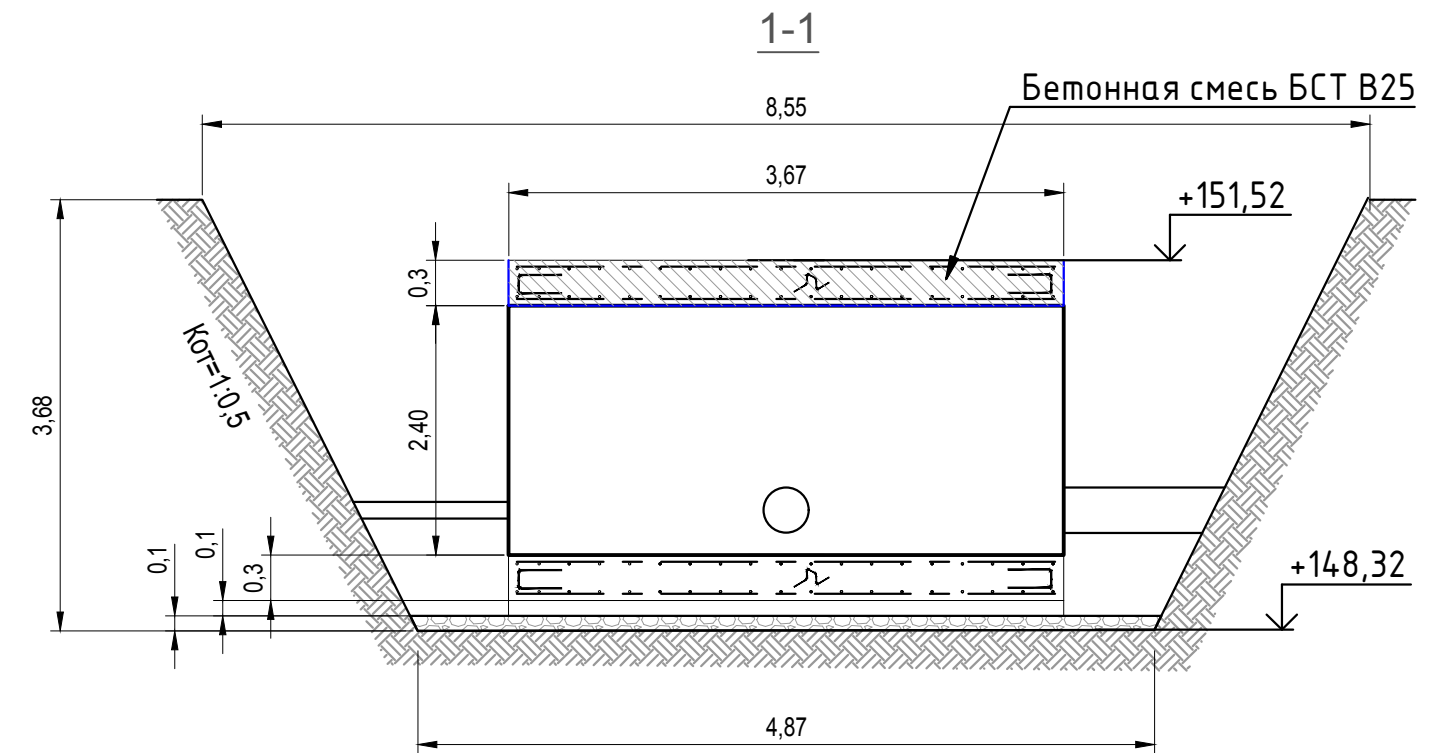

					2023	131-23-НБКЗ			
						Ж/д пути от испытательного центра до обкаточной линии с удлинением транспортера, расположенные по адресу: Московская область, г.о. Мытищи, ул. Колонцова, 4			
Изм.	Кол.	Лист	N° док.	Подпись	Дата				
Руков. проекта		Шевчук К.А.			23.09	Наружные сети водоснабжения и канализации Переустройство хозяйственного водопровода (В1)	Стадия	Лист	Листов
Ген. директор		Кесслер Ю. Ф.			23.09		ИД	1	1
Нач. участка		Перевизнык А.П.			23.09				
Гл. инженер		Юрченко В.И.			23.09	Исполнительная схема 30 Бетонирование верхней плиты камеры В1-30	ООО "КИКГЕОСТРОЙ"		

Примечание:

1. Линейные размеры указаны в метрах.
2. Система координат МСК 50.2.
3. Система высот Балтийская.
4. Съёмка выполнялась электронным тахеометром С X-105 (свидетельство о поверке С-АК3/14-06-2023/254502985, действительно до 13.06.2024г.)
5. Ширина котлована определена с учетом расстояния в свету между боковой поверхностью строящейся камеры и боковой поверхностью откоса не менее 0,6м. (СП 45.133302017. п.6.1.2)

Формат А3