



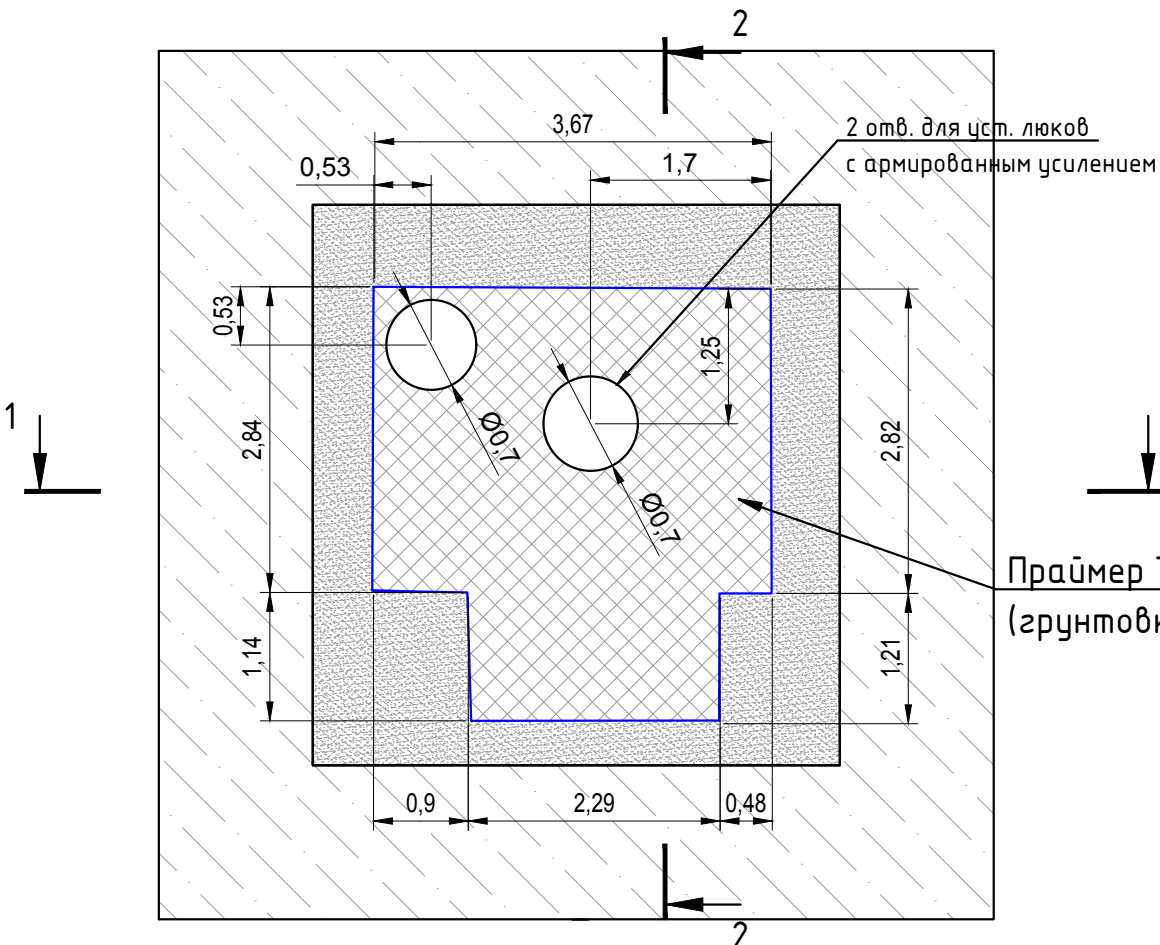


Праймер Технониколь
(грунтовка) боковые стенки

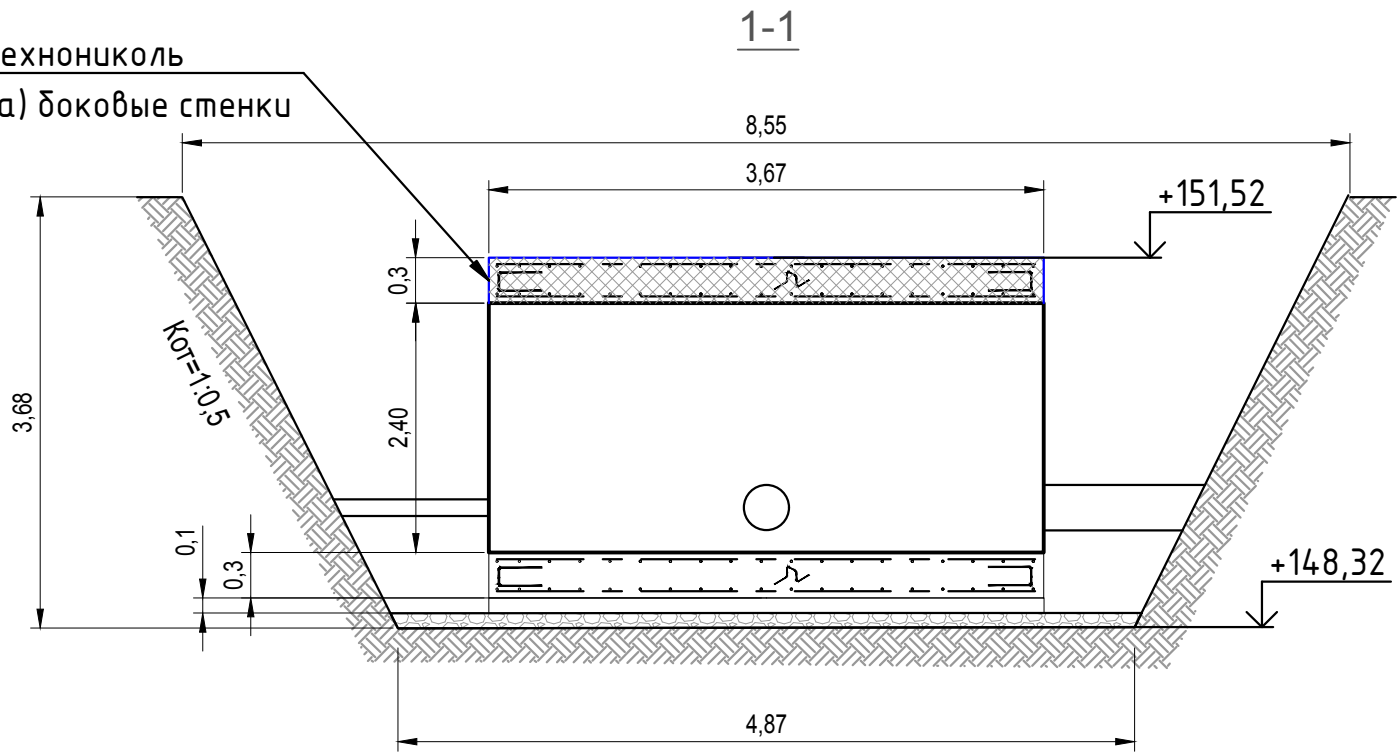

Праймер Технониколь
(грунтовка) Верх плиты

Праймер Технониколь
(грунтовка) боковые стенки

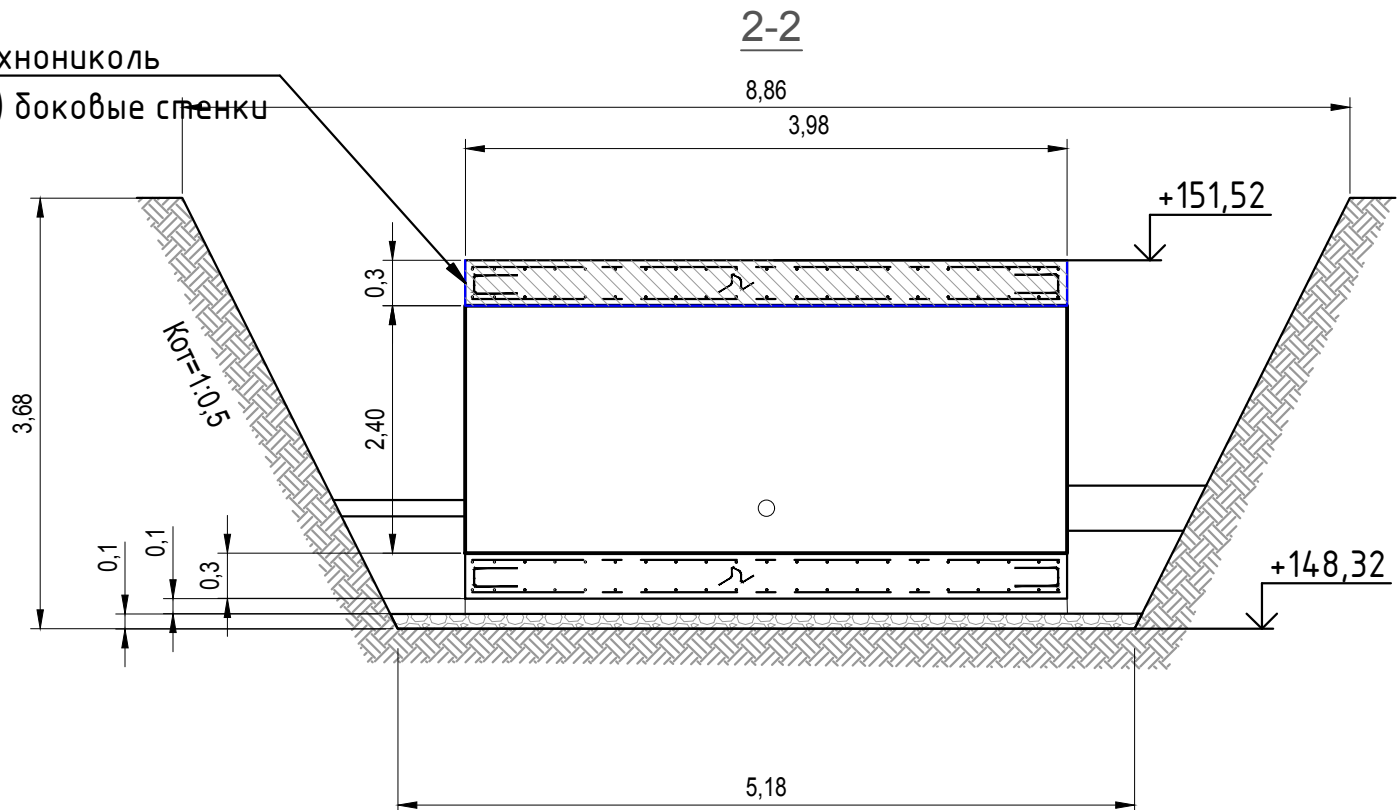

Ведомость выполненных работ по обмазке грунтовкой поверхностей верхней плиты камеры В1-30							
№	Наименование материала	Участок обмазки	Периметр, м	Высота Н, м	Площадь поверхности S1, м2	Вытесняемая площадь S2, м2	Итого площадь обмазки S=S1-S2, м2
1	Праймер Технониколь	Боковые стенки	15,35	0,30	4,61		4,61
2	Праймер Технониколь	Верхняя часть			13,08	0,77	12,31
Итого:							16,92

Условные обозначения:

- Участок производства работ
- B1-30 Камера водопровода В1
- 151,63 Фактическая отметка верха плиты
- 148,32 Фактическая отметка низа котлована

Примечание:
1. Линейные размеры указаны в метрах.
2. Система координат МСК 50.2.
3. Система высот Балтийская.
4. Съёмка выполнялась электронным тахеометром С X-105 (свидетельство о поверке С-АКЗ/14-06-2023/254502985, действительно до 13.06.2024г.)
5. Ширина котлована определена с учетом расстояния в свету между боковой поверхностью строящейся камеры и боковой поверхностью откоса не менее 0,6м. (СП 45.133302017. п.6.1.2)

					2023	131-23-НБКЗ			
						Ж/д пути от испытательного центра до обкаточной линии с удлинением трансбордера, расположенные по адресу: Московская область, г.о. Мытищи, ул. Колонцова, 4			
Изм.	Кол.	Лист	№ док.	Подпись	Дата				
Руков. проекта		Шевчук К.А.			30.09	Наружные сети водоснабжения и канализации Переустройство хозяйственного водопровода (В1)	Стадия	Лист	Листов
Ген. директор		Кесслер Ю. Ф.			30.09		ИД	1	1
Нач. участка		Перевизнык А.П.			30.09				
Гл. инженер		Юрченко В.И.			30.09	Исполнительная схема 31 Обмазка грунтовкой верхней плиты камеры В1-30	ООО "КИКГЕОСТРОЙ"		