



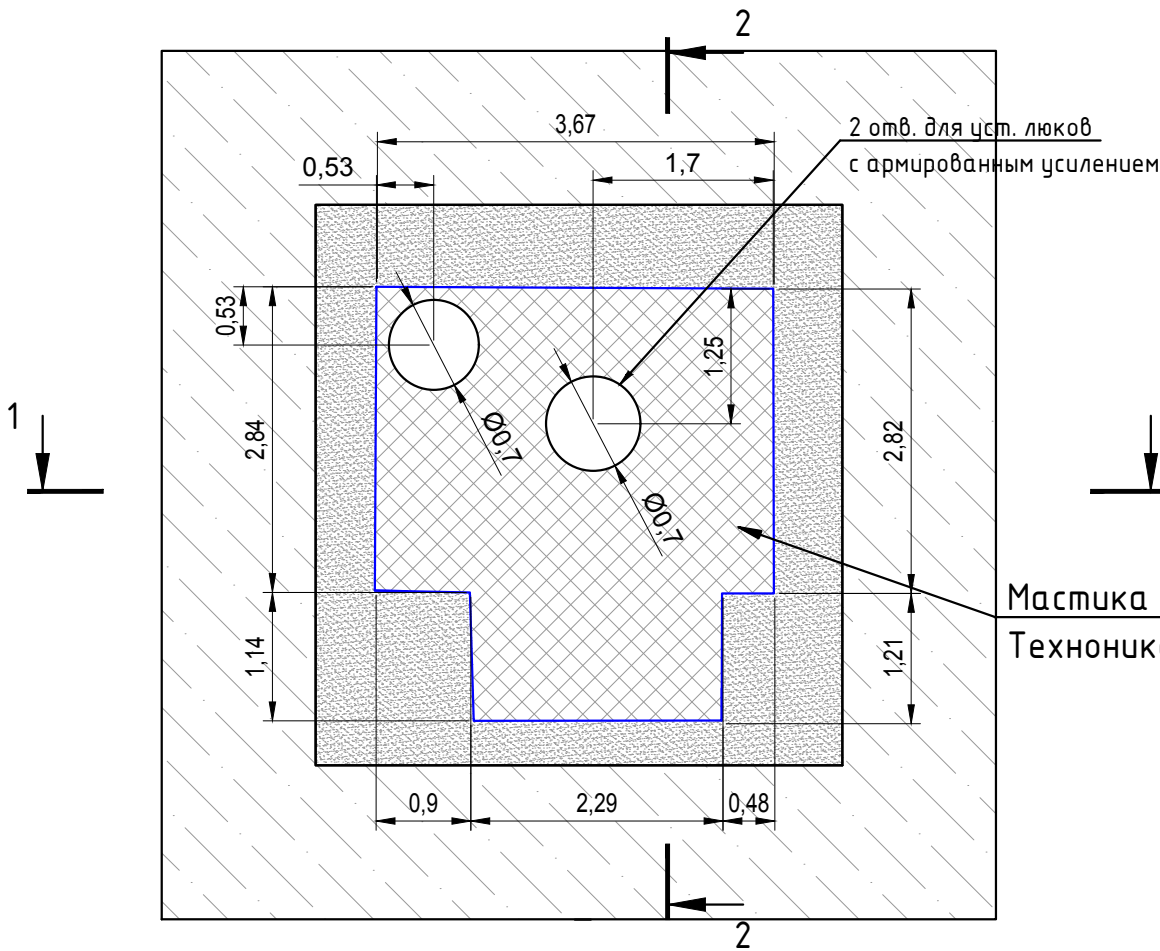


Мастика битумная
Техноколь боковые стенки

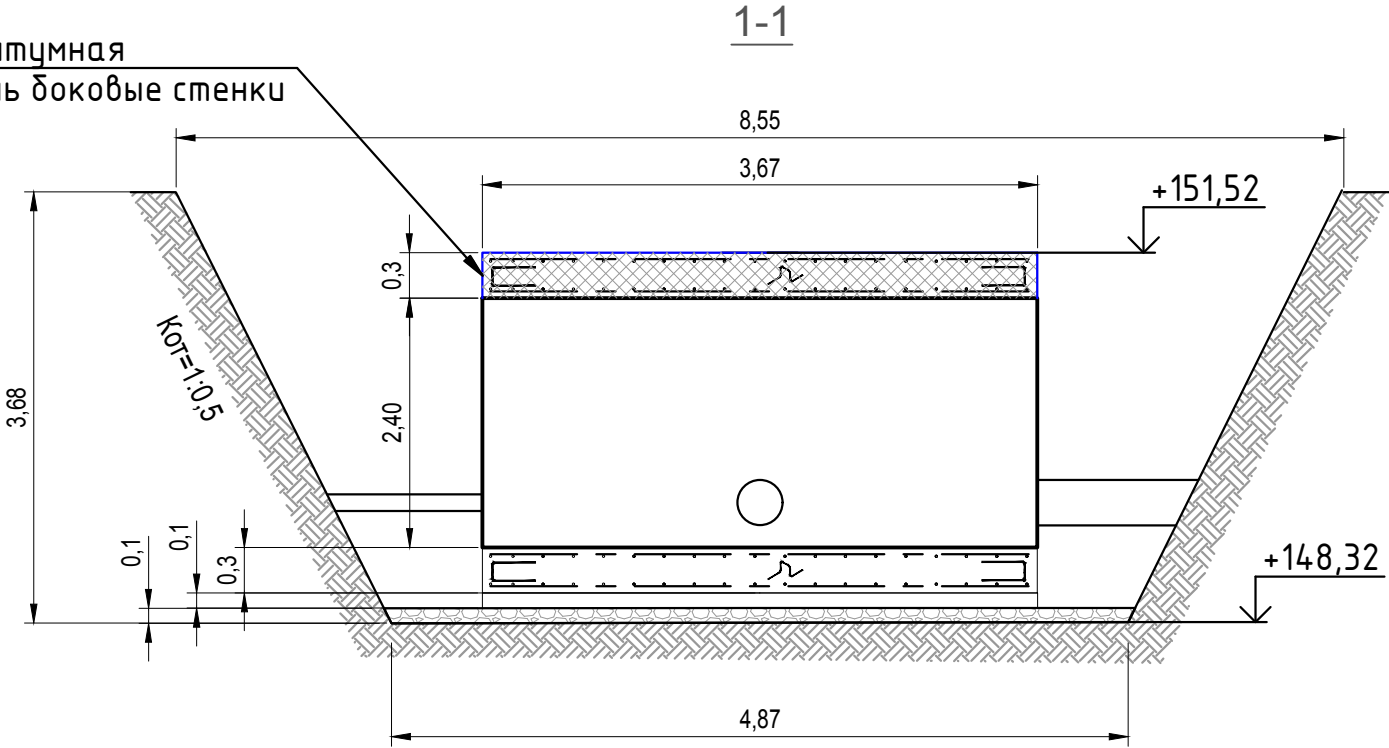

Мастика битумная
Техноколь Верх плиты

Мастика битумная
Техноколь боковые стенки

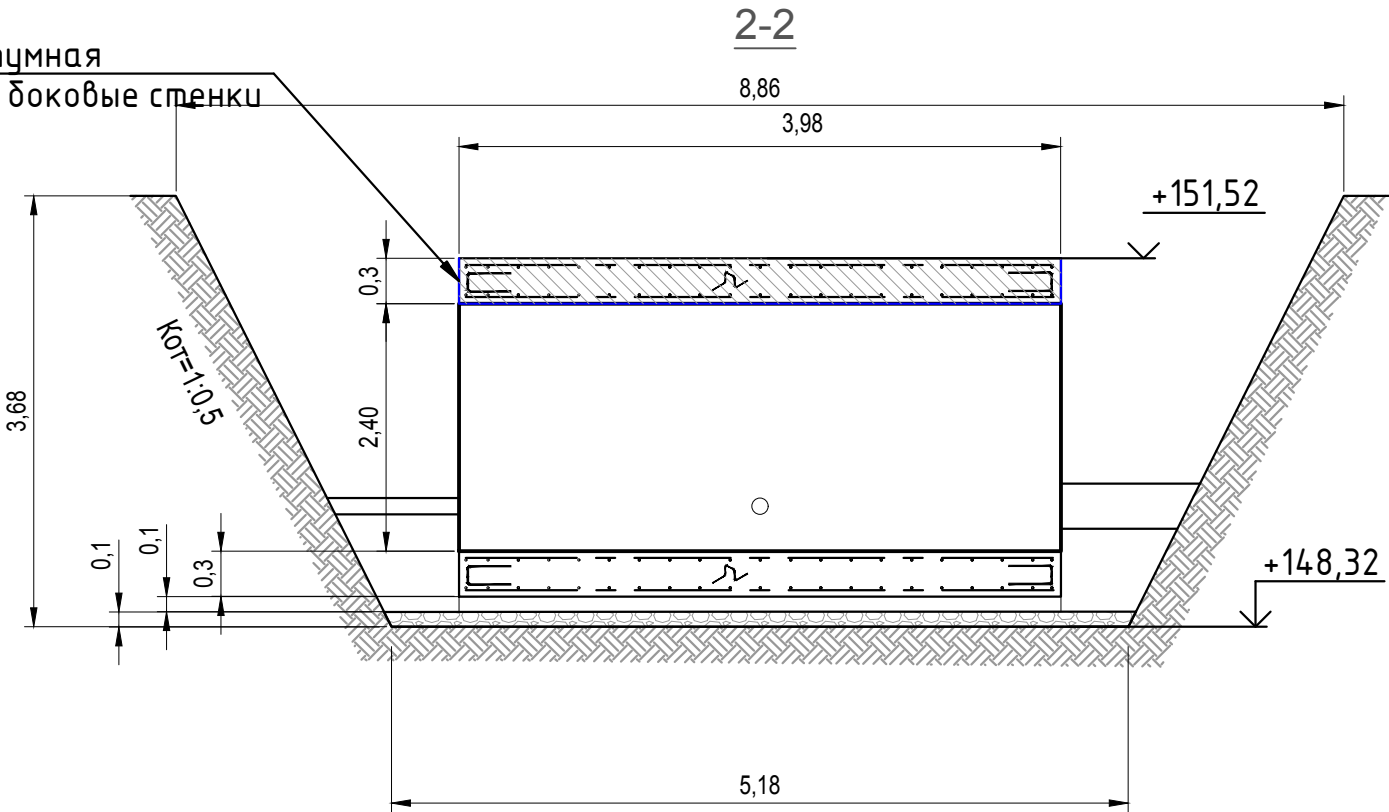

Ведомость работ по обмазке мастикой битумной поверхностей верхней плиты камеры В1-30							
№	Наименование материала	Участок обмазки	Периметр, м	Высота Н, м	Площадь поверхности S1, м2	Вытесняемая площадь S2, м2	Итого площадь обмазки S=S1-S2, м2
1	Мастика Техноколь	Боковые стенки	15,35	0,30	4,61		4,61
2	Мастика Техноколь	Верхняя часть			13,08	0,77	12,31
Итого:							16,92

Условные обозначения:



Участок производства работ

В1-30

Камера водопровода В1

151,63

Фактическая отметка верха плиты

148,32

Фактическая отметка низа котлована

Примечание:

1. Линейные размеры указаны в метрах.
2. Система координат МСК 50.2.
3. Система высот Балтийская.
4. Съемка выполнялась электронным тахеометром С X-105 (свидетельство о поверке С-АК3/14-06-2023/254502985, действительно до 13.06.2024г.)
5. Ширина котлована определена с учетом расстояния в свету между боковой поверхностью строящейся камеры и боковой поверхностью откоса не менее 0,6м. (СП 45.133302017. п.6.1.2)

					2023	131-23-НВК3			
						Ж/д пути от испытательного центра до обкаточной линии с удлинением трансбордера, расположенные по адресу: Московская область, г.о. Мытищи, ул. Колонцова, 4			
Изм.	Кол.	Лист	№ док.	Подпись	Дата	Наружные сети водоснабжения и канализации Переустройство хозяйственного водопровода (В1)	Стадия	Лист	Листов
Руков. проекта		Шевчук К.А.			01.10		ИД	1	1
Ген. директор		Кесслер Ю. Ф.			01.10				
Нач. участка		Перевизнык А.П.			01.10				
Гл. инженер		Юрченко В.И.			01.10	Исполнительная схема 32 Обмазка мастикой битумной верхней плиты камеры В1-30	ООО "КиКГЕОСТРОЙ"		