



Согласовано					
Взам. инв. №					
Подп. и дата					
Инв. № подл.					

План камеры В1-30 (повернуто)

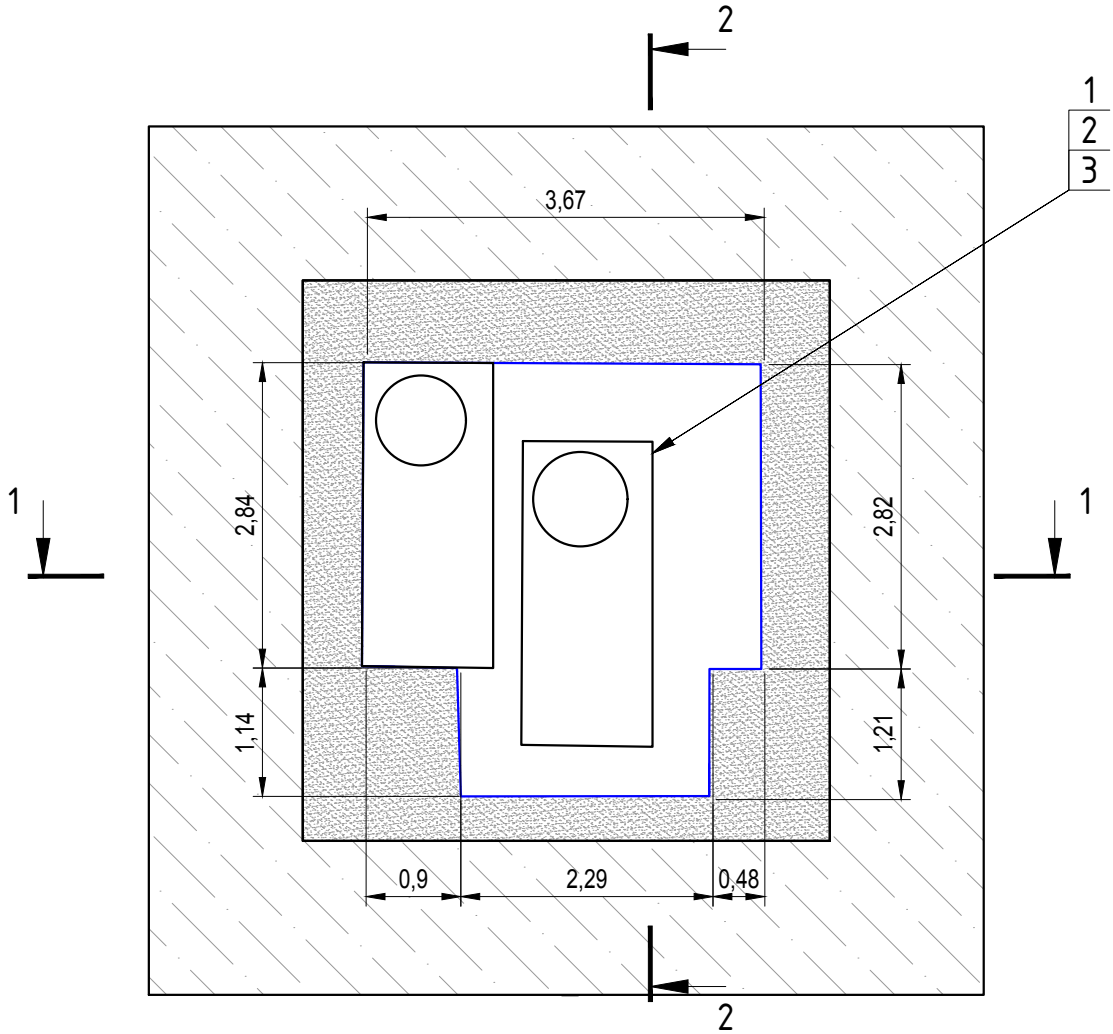

Приложение №1 к Акту № 131-23-НБК3-33 от 02.10.2023 г.

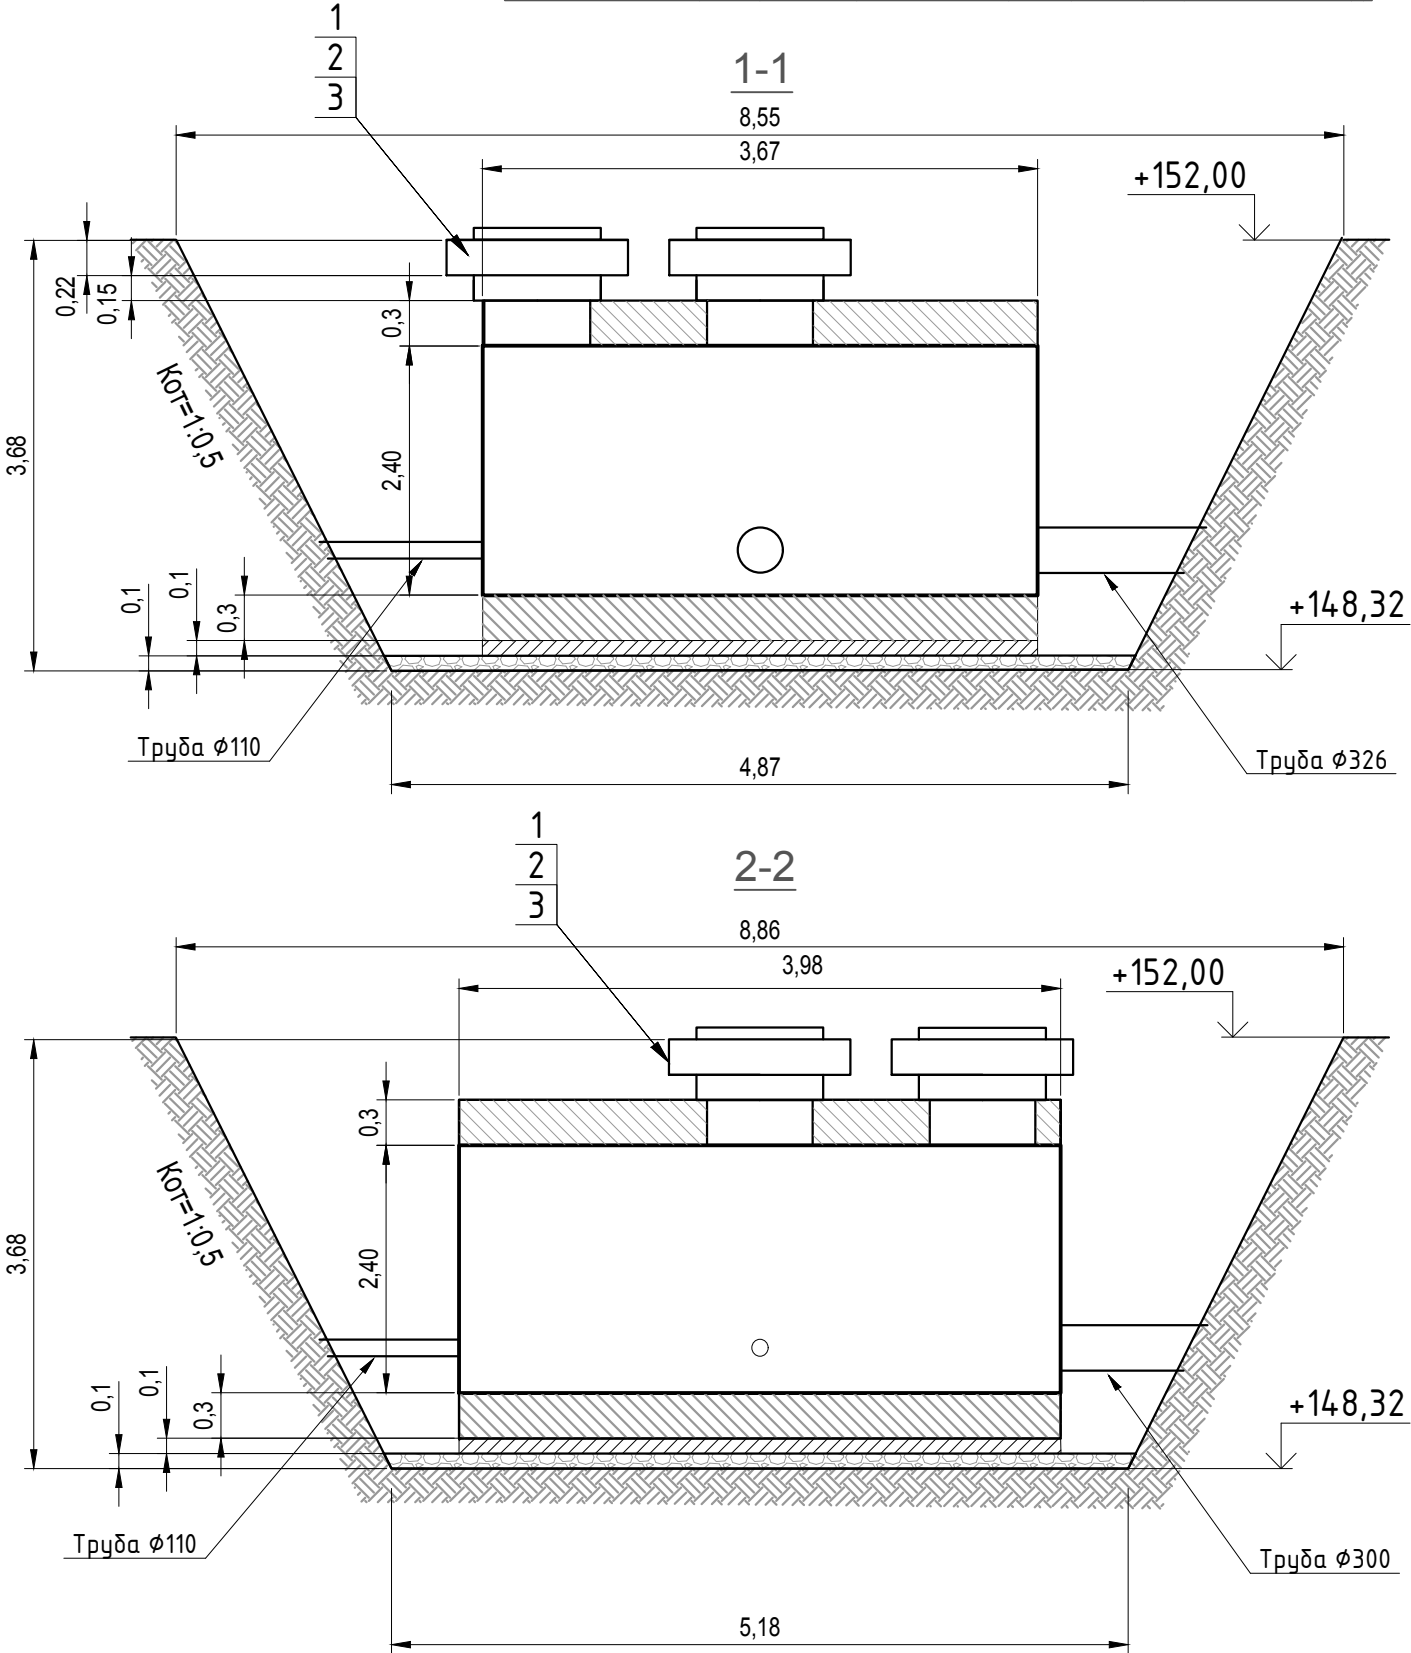

Ведомость смонтированных материалов и оборудования				
Поз. обознач.	Наименование	Ед. изм.	Кол.	Примечание
1	Кольцо доборное колодезное К-7-0,15	шт	2	Занимаемый объем 0,17м3
2	Плита ВП28-12 с 1 отверстием	шт	2	Занимаемый объем 1,48м3
3	Опорно-укрывной элемент (ОУЭ) с люком тип Т	шт	2	

Условные обозначения:

	Участок производства работ
В1-30	Камера водопровода В1
152,00	Фактическая отметка верха камеры
148,32	Фактическая отметка низа котлована

Примечание:
1. Линейные размеры указаны в метрах.
2. Система координат МСК 50.2.
3. Система высот Балтийская.
4. Съёмка выполнялась электронным тахеометром С Х-105 (свидетельство о поверке С-АК3/14-06-2023/254502985, действительно до 13.06.2024г.)
5. Ширина котлована определена с учетом расстояния в свету между боковой поверхностью строящейся камеры и боковой поверхностью откоса не менее 0,6м. (СП 45.133302017. п.6.1.2)

					2023	131-23-НБК3		
						Ж/д пути от испытательного центра до обкаточной линии с удлинением трансбордера, расположенные по адресу: Московская область, г.о. Мытищи, ул. Колонцова, 4		
Изм.	Кол.	Лист	№ док.	Подпись	Дата	Наружные сети водоснабжения и канализации	Стадия	Лист
Руков. проекта	Шевчук К.А.				02.10	Переустройство хозяйственного водопровода (В1)	ИД	1
Ген. директор	Кесслер Ю. Ф.				02.10			
Нач. участка	Перевизнык А.П.				02.10			
Гл. инженер	Юрченко В.И.				02.10	Исполнительная схема 33	ООО "КикГЕОСТРОЙ"	
						Установка ж/б конструкций камеры В1-30		