


План камеры В1-30 (повернуто)



Ведомость выполненных работ по обратной засыпке песком			
№ п.п.	Объем участка, конструкции	Ед. изм.	Кол.
	Объем котлована V, (исп.сх.19)	м3	173,34
1	Объем вытесняемый щебеночным основанием V1, (исп.сх.20)	м3	2,57
2	Объем вытесняемый бетонной подготовкой V3, (исп.сх.21)	м3	1,31
3	Объем вытесняемый основанием фундамента V4, (исп.сх.22)	м3	3,92
4	Объем вытесняемый камерой V5, (исп.сх.26)	м3	31,39
5	Объем вытесняемый верхней плитой V6, м3 (исп.сх.30)	м3	3,69
6	Объем вытесняемый доборными кольцами V7, м3 (исп.сх.33)	м3	0,17
7	Объем вытесняемый плитами ВП28-12 V8, м3 (исп.сх.33)	м3	1,48
8	Объем вытесняемый трубами V9, м3 (исп.сх.34)	м3	0,18
	Итого объем засыпки V=V1-V2-3-V4-V5-V6-V7-V8, м3	м3	128,63

Условные обозначения:

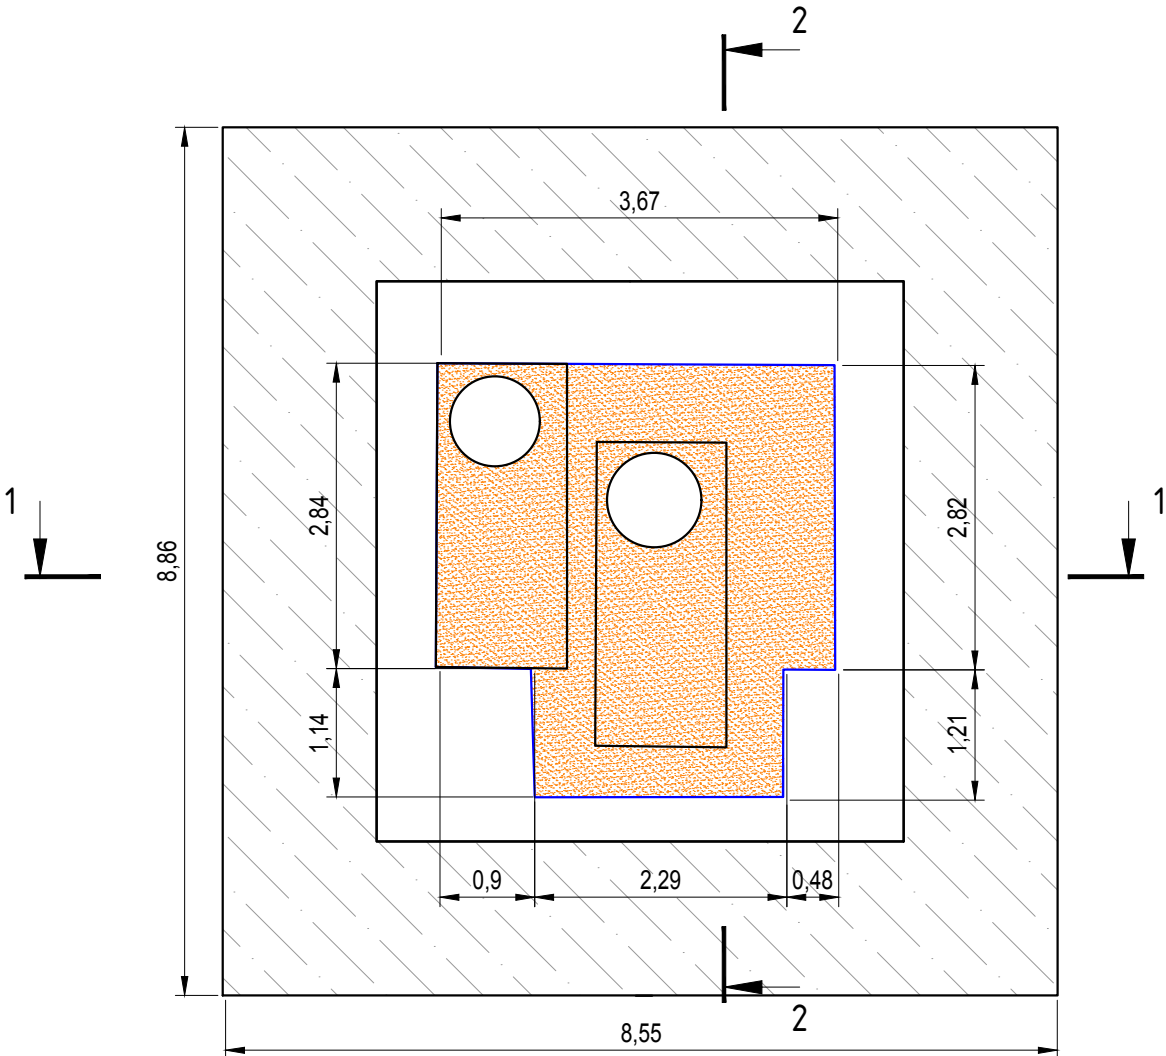

Участок производства работ

В1-30

Камера водопровода В1

152,00

Фактическая отметка верха камеры


148,32

Фактическая отметка низа котлована

Примечание:

1. Линейные размеры указаны в метрах.
2. Система координат МСК 50.2.
3. Система высот Балтийская.
4. Съёмка выполнялась электронным тахеометром С Х-105 (свидетельство о поверке С-АК3/14-06-2023/254502985, действительно до 13.06.2024г.)

Приложение №1 к Акту № 131-23-НБК3-34 от 03.10.2023 г.

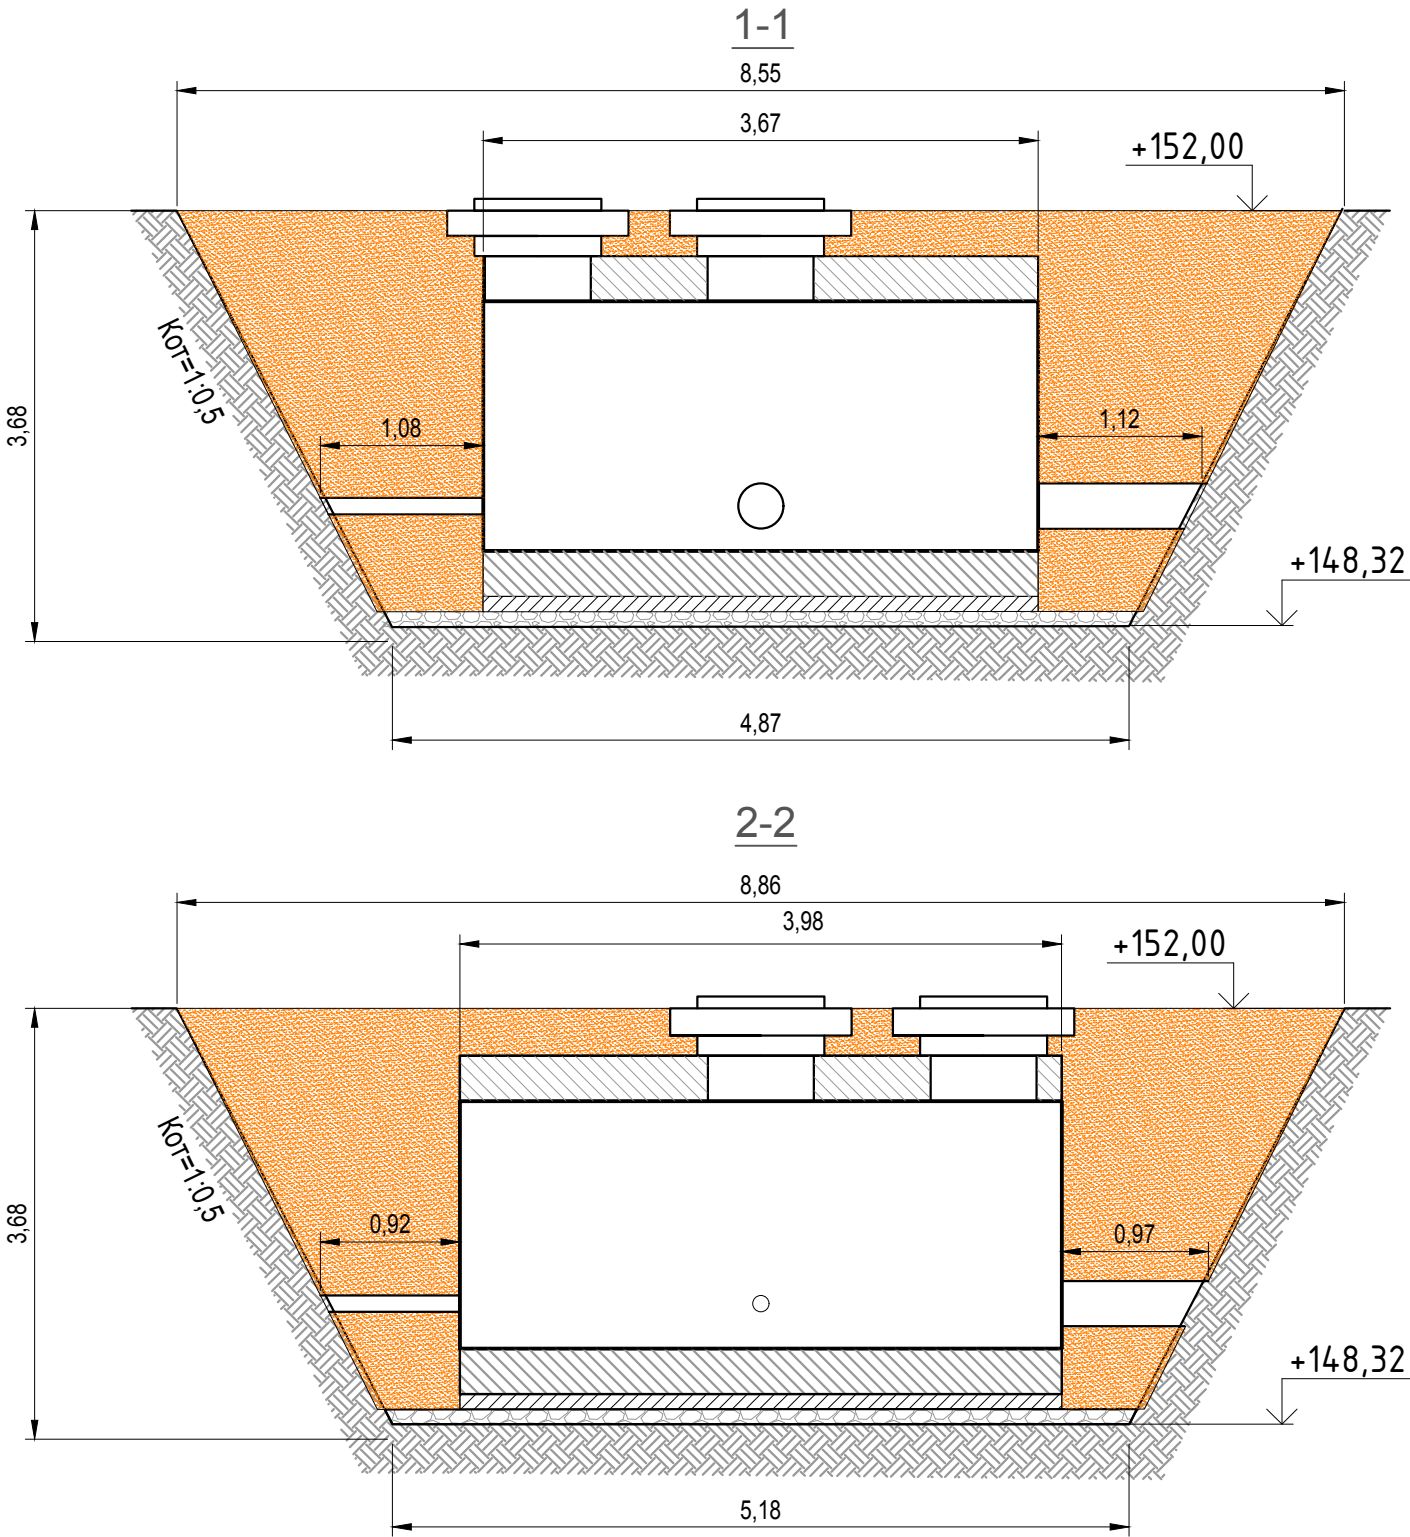

					2023	131-23-НВКЗ					
						Ж/д пути от испытательного центра до обкаточной линии с удлинением трансбордера, расположенные по адресу: Московская область, г.о. Мытищи, ул. Колонцова, 4					
Изм.	Кол.	Лист	№ док.	Подпись	Дата	Наружные сети водоснабжения и канализации Переустройство хозяйпитьевого водопровода (В1)			Стадия	Лист	Листов
Руков. проекта		Шевчук К.А.			03.10				ИД	1	1
Ген. директор		Кесслер Ю. Ф.			03.10						
Нач. участка		Перевизнык А.П.			03.10						
Гл. инженер		Юрченко В.И.			03.10	Исполнительная схема 34 Обратная засыпка песком котлована камеры В1-30			ООО "КиКГЕОСТРОЙ"		