




Вид А (сверху)

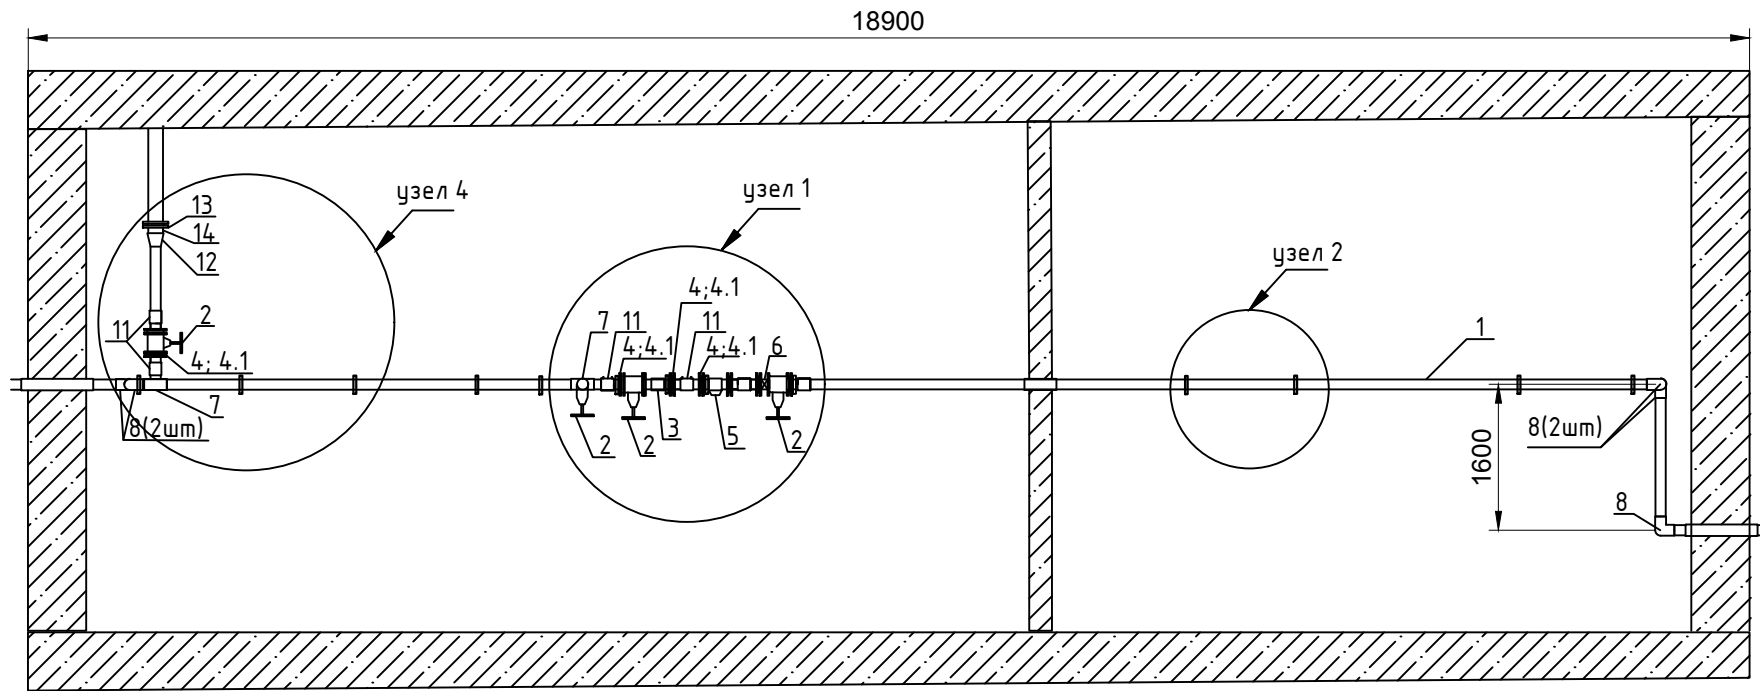

Ситуационный план

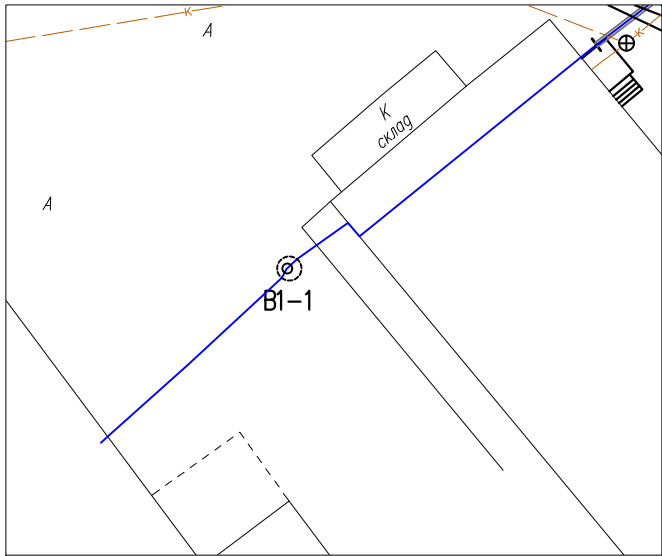

Узел 4

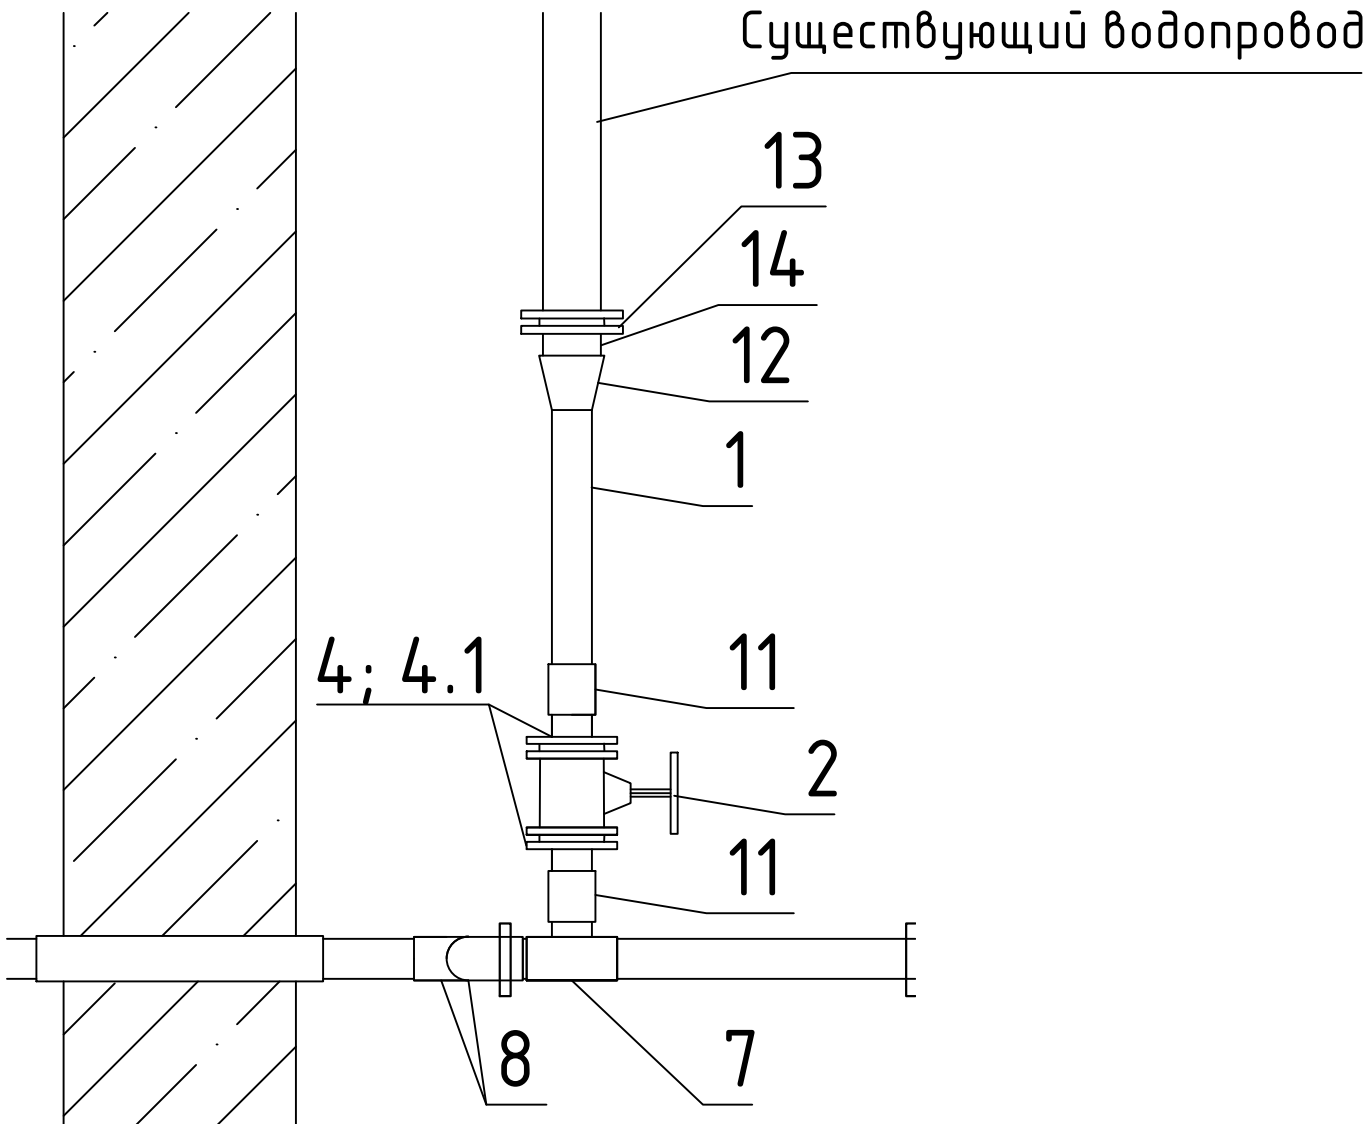

Ведомость смонтированных материалов и оборудования				
Поз.	Наименование	Ед. изм.	Кол.	Примечание
1	Труба полиэтиленовая ПЭ100 SDR17-110x6,6	м	24,30	
2	Задвижка с обрезиненным клином Kell DN 100	шт	5	
3	Фильтр магнитный фланцевый чугунный DN 100	шт	1	
4	Муфта соединительная фланцевая диаметром 110мм	шт	11	
4.1	Втулка под фланец ПЭ100 диаметром 110мм	шт	11	
5	Счетчик холодной и горячей воды Декаст СТВХ-100	шт	1	Зав.№193401559
6	Клапан обратный поворотный CV16.01 диаметр 114мм	шт	1	
7	Тройник электросварной 90° диаметр 110мм	шт	2	
8	Отвод ПЭ100 электросварной 90° диаметр 110мм	шт	5	
9	Труба стальная профильная 30*15*1,5	м	12,60	13штх1,4м=18,2м
10	Труба стальная профильная 30*15*1,5	м	37,70	13шт*1,05м=13,65
11	Муфта электросварная ПЭ100 диаметром 110мм	шт	9	
12	Редукционная муфта ПЭ100 SDR11 d125*110 (Elofit)	шт	1	
13	Стальной фланец для ПЭ100 d125	шт	1	
14	Втулка под фланец ПЭ100 диаметром 125мм	шт	1	
15	Фланец переходной чугунный DN 100*80	шт	1	
16	Болт M16*80	шт	120	
17	Гайка M16	шт	120	
18	Шайба M16	шт	240	
19	Прокладка резиновая	шт	15	
20	Арматура M10 для крепления в ж/б перекрытие узла 2	шт	11	0,3м/шт

					2023	131-23-НБКЗ		
						Ж/д пути от испытательного центра до обкаточной линии с удлинением трансбордера, расположенные по адресу: Московская область, г.о. Мытищи, ул. Колонцова, 4		
Изм.	Кол.	Лист	№ док.	Подпись	Дата	Наружные сети водоснабжения и канализации Переустройство хозяйственного водопровода В1	Стадия	Лист
Руков. проекта	Шевчук К.А.				16.09		ИД	1
Ген. директор	Кесслер Ю.Ф.				16.09			
Нач. участка	Перевизнык А.П.				16.09			
Гл. инженер	Юрченко В.И.				16.09	Исполнительная схема №17.2 Монтаж водопровода В1 в подвальном помещении здания	ООО "КикГЕОСТРОЙ"	