


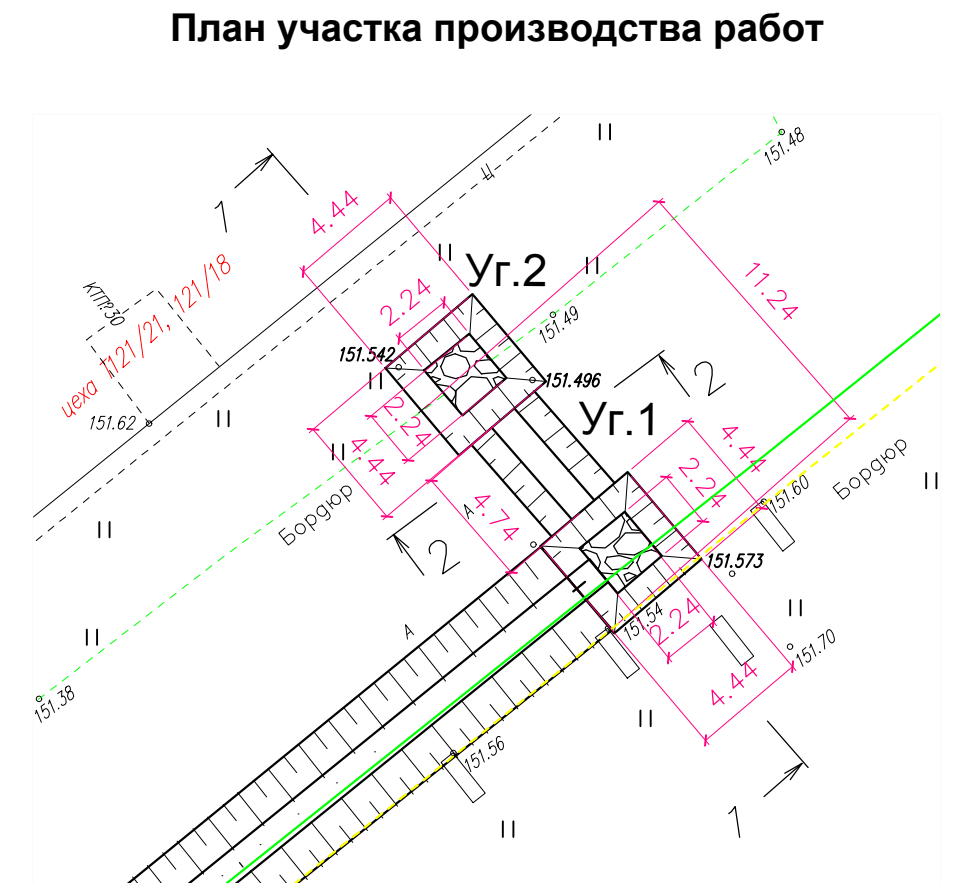

Щебеночное основание					
№	Участок	Длина L _{ср} , м	Ширина В _{ср} , м	Высота Н, м	Объем щебеночного основания, V=L _{ср} *В _{ср} *Н м ³
1	Уг.1	2,24	2,33	0,1	0,52
1	Уг.2	2,24	2,33	0,1	0,52
ИТОГО:					1,04

					2023	131-23-НВКЗ			
						Ж/д пути от испытательного центра до обкаточной линии с удлинением трансбордера, расположенные по адресу: Московская область, г.о. Мытищи, ул. Колонцова, 4			
Изм.	Кол.	Лист	N°докум.	Подпись	Дата				
Руков. проекта		Шевчук К.А.			15.10	Наружные сети водоснабжения и канализации Переустройство хозпитьевого водопровода В1	Стадия	Лист	Листов
Ген. директор		Кесслер Ю.Ф.			15.10		ИД	1	1
Нач. участка		Перевизнык А.П.			15.10				
Гл. инженер		Юрченко В.И.			15.10	Исполнительная схема №15 подготовка щебеночного основания под Уг.1 и Уг.2	ООО "КиКГЕОСТРОЙ"		