


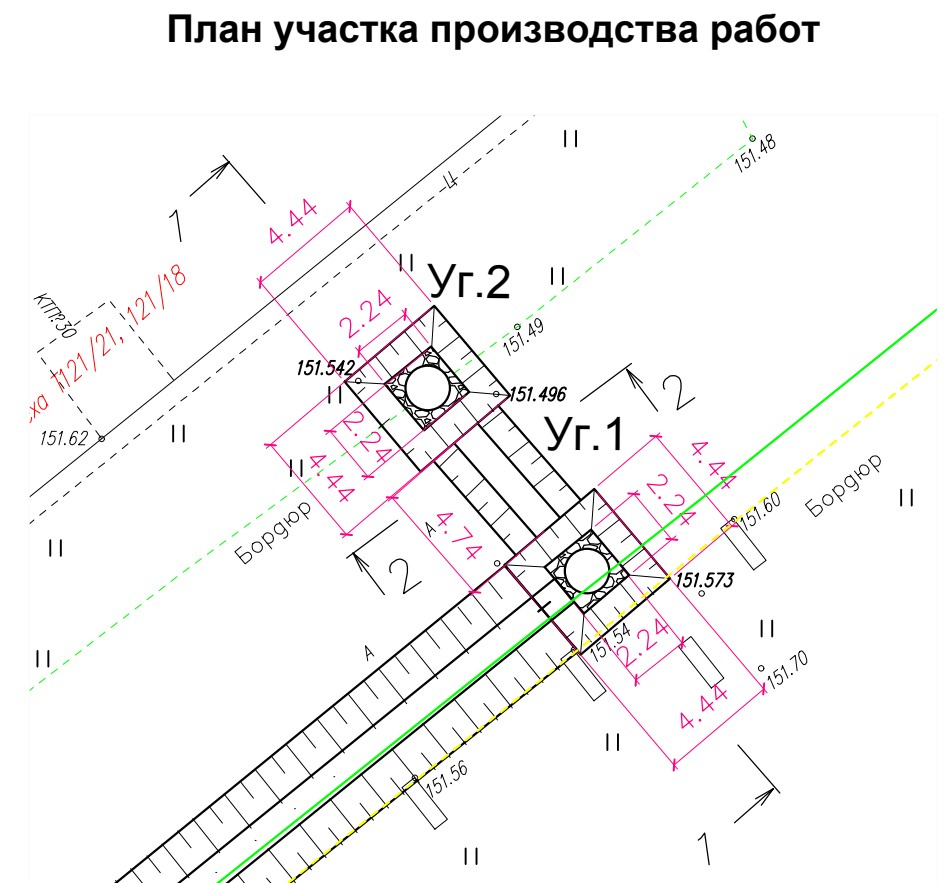

Ведомость смонтированного ЖБИ на Уг.1 и Уг.2				
№ поз.	наименование	ед изм	кол-во	примечание
Уг.1				
1	Плита днище ПН15	шт	1	Дн.1,68м; Н=0,16м
2	Кольцо строительное КС15.9	шт	2	Дн1,68м; Н=0,9м
Уг.2				
1	Плита днище ПН15	шт	1	Дн.1,68м; Н=0,16м
2	Кольцо строительное КС15.9	шт	1	Дн1,68м; Н=0,9м

					2023	131-23-НВКЗ					
						Ж/д пути от испытательного центра до обкаточной линии с удлинением трансбордера, расположенные по адресу: Московская область, г.о. Мытищи, ул. Колонцова, 4					
Изм.	Кол.	Лист	№ док.	Подпись	Дата				Стадия	Лист	Листов
Руков. проекта		Шевчук К.А.			15.10	Наружные сети водоснабжения и канализации Переустройство хозяйпитьевого водопровода В1			ИД	1	1
Ген. директор		Кесслер Ю.Ф.			15.10						
Нач. участка		Перевизнык А.П.			15.10						
Гл. инженер		Юрченко В.И.			15.10	Исполнительная схема №16 Устройство Уг.1 и Уг.2			ООО "КикГЕОСТРОЙ"		