
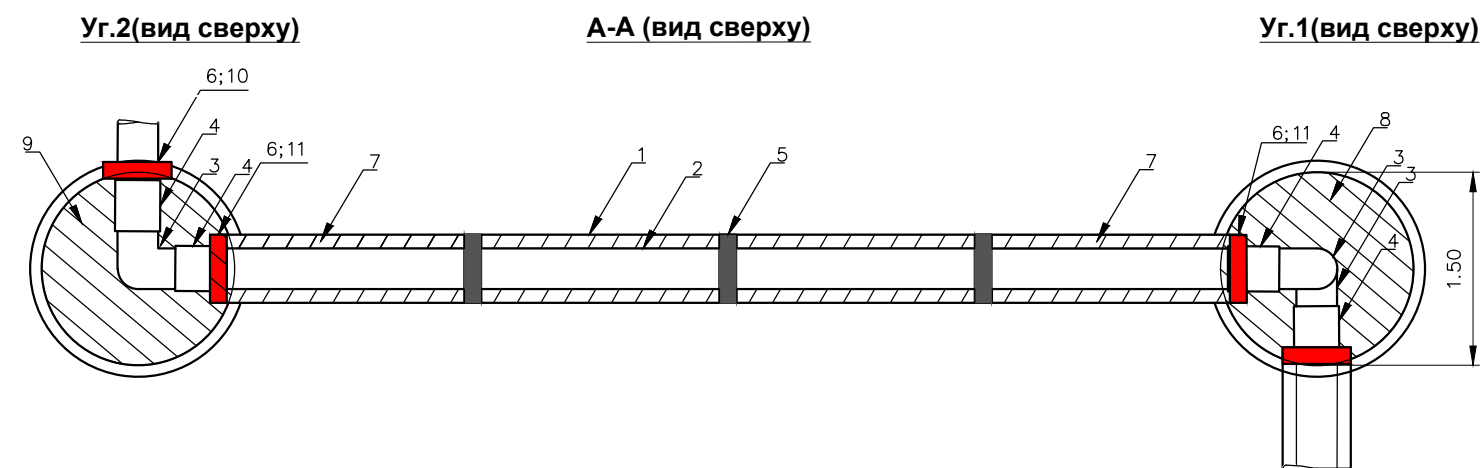


Профиль участка Уг.1– Уг.2

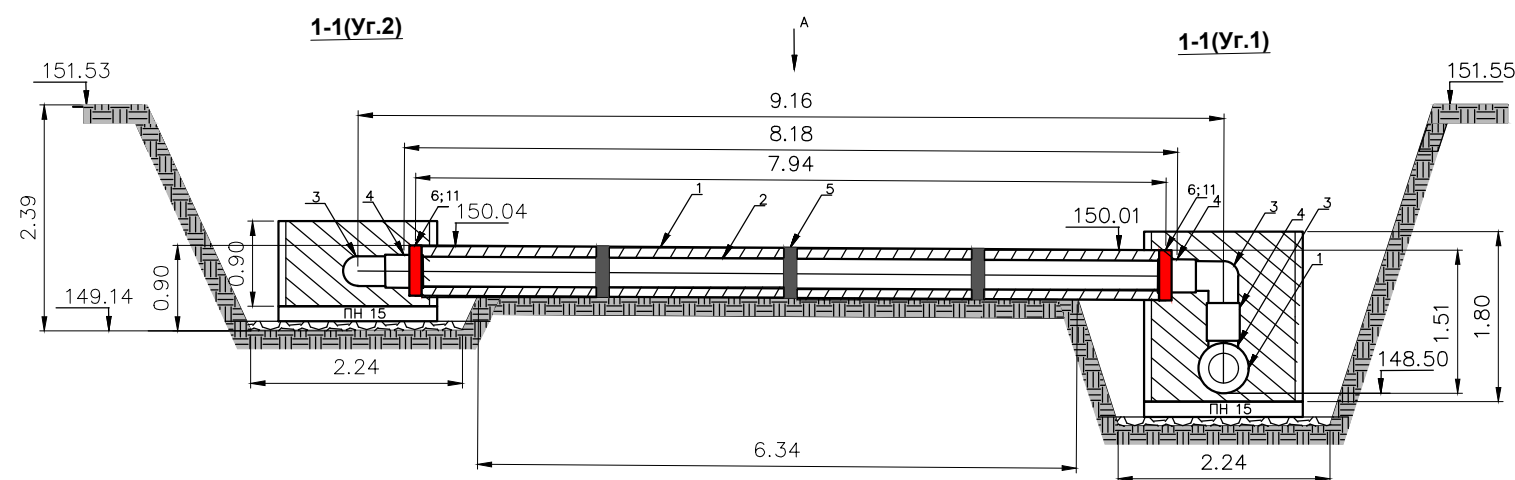

Ведомость объемов работ и смонтированных материалов				
Поз. обознач.	Наименование	Ед. изм.	Кол.	Примеч.
1	Труба стальная с полиэтиленовым защитным покрытием ВУС Ду.530*8,0мм ГОСТ1704-91 (футляр)	м	7,94	Пробивка отверстий в колодцах под футляр. Уг.1-2шт, Уг.2-2шт
2	Труба ПЭ100 SDR17 7-315*18,7 "питьевая" ГОСТ 18599-2001	м	8,18	
3	ПЭ100 SDR17 d315 отвод 90° сегментно-сварной	шт	3	
4	Муфта d315 SDR17 GF арт.753911823	шт	5	
5	Опорно-направляющие кольца ОНК 315/530	шт	3,00	шаг установки 2м
6	Муфта защитная Ду.365/530мм	шт	3	
7	Заполнение ментрубного пространства цементно-песчаным раствором марки М100	м3	1,03	Vф-Vтр=1,65-0,62
8	Заполнение внутреннего пространства Уг.1 цементно-песчаным раствором марки М100	м3	2,98	Vуг-Vтр=3,17-0,19
9	Заполнение внутреннего пространства Уг.2 цементно-песчаным раствором марки М100	м3	1,47	Vуг-Vтр=1,59-0,12
10	Пробивка отверстий Ду 320мм	шт	1	Уг.2
11	Пробивка отверстий Ду 550мм	шт	2	Уг.2-1шт; Уг.1-1шт

гор. 1 : 500
верт. 1 : 100

137,00 Условный горизонт		Поворот 92° 24'	Ось ж/д пути	Поворот 90°
Отметка низа или лотка трубы		148,60 149,58		149,61
Проектная отметка земли		151,55		151,55
Натурная отметка земли		151,50		151,50
Обозначение трубы и тип изоляции	Труба полиэтиленовая напорная ПЭ100 SDR17 – 315х6,6 "питьевая" ГОСТ 18599–2001 L=8,18м			
Основание	Естественное основание			
Длина	Уклон	0,003		
Расстояние, м		9,16		
Номер колодца, точки, угла поворота		Уг.1	Уг.2	

					2023	131-23-НВКЗ			
						Ж/д пути от испытательного центра до обкаточной линии с удлинением трансбордера, расположенные по адресу: Московская область, г.о. Мытищи, ул. Колонцова, 4			
Изм.	Кол.	Лист	№ док.	Подпись	Дата				
Руков. проекта		Шевчук К.А.			16.10	Наружные сети водоснабжения и канализации Переустройство хозяйпитьевого водопровода В1	Стадия	Лист	Листов
Ген. директор		Кесслер Ю.Ф.			16.10		ИД	1	1
Нач. участка		Перевизнык А.П.			16.10				
Гл. инженер		Юрченко В.И.			16.10				
						Исполнительная схема №17 монтаж труб на участке Уг.1 и Уг.2		ООО "КиКГЕОСТРОЙ"	