


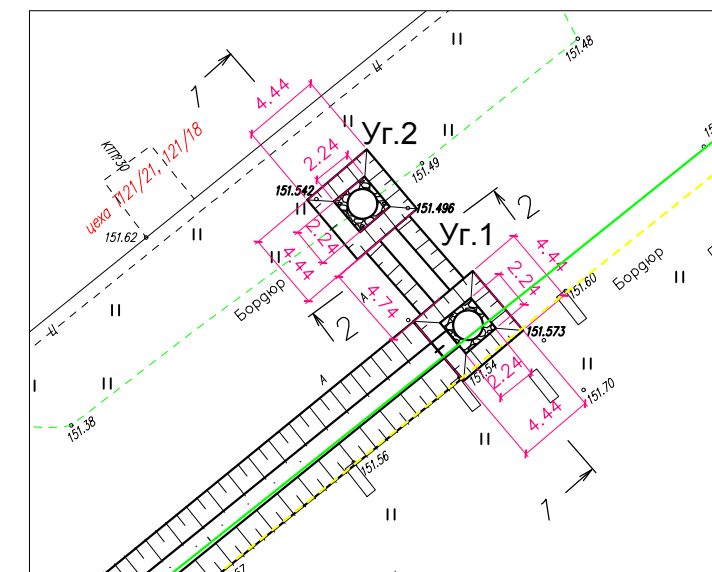

Условные обозначения:

	Участок производства работ
Уг.1 - Уг.2	Фактические точки участка работ
	Обмазочная гидроизоляция стен колодцев

						131-23-НВКЗ			
						Ж/д пути от испытательного центра до обкаточной линии с удлинением трансбордера, расположенные по адресу: Московская область, г.о. Мытищи, ул. Колонцова, 4			
Изм.	Кол.	Лист	N°документа	Подпись	Дата	Наружные сети водоснабжения и канализации Переустройство хозяйственного водопровода В1	Стадия	Лист	Листов
Руков. проекта		Шевчук К.А.			18.11		ИД	1	1
Ген. директор		Кесслер Ю.Ф.			18.11				
Нач. участка		Перевизнык А.П.			18.11				
Гл. инженер		Юрченко В.И.			18.11				
						Исполнительная схема №18 Обмазочная гидроизоляция стен колодцев Уг.1 и Уг.2	ООО "КИКГЕОСТРОЙ"		

Инв. № подл.	Подп. и дата	Взам. инв. №	Согласовано			