


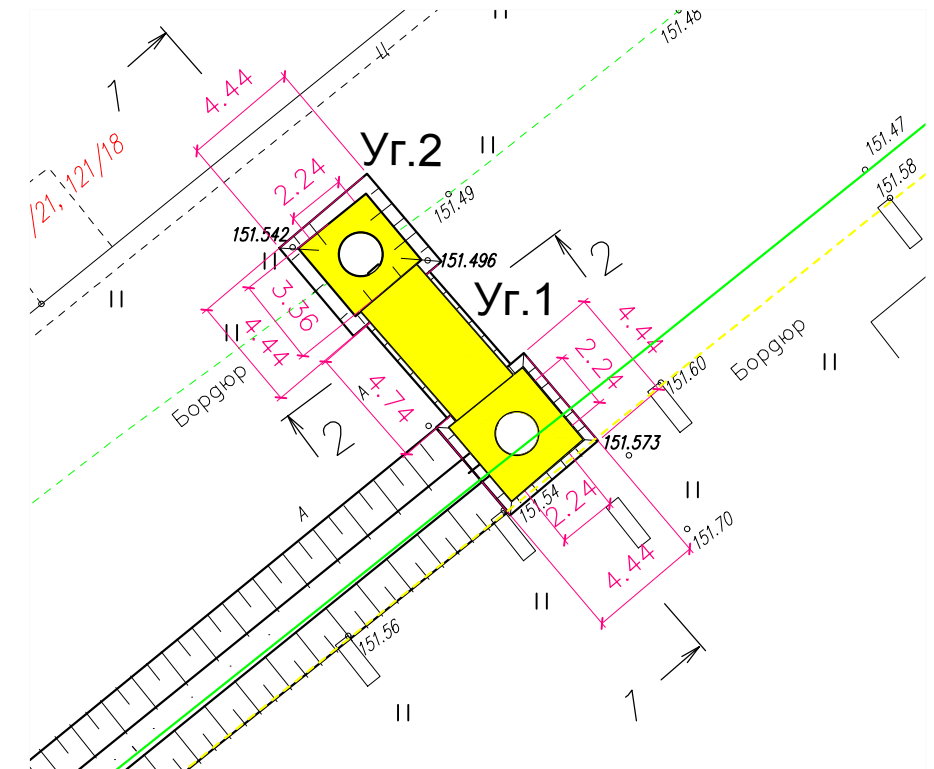

Ведомость работ по устройству обсыпки из песка							
№	Участок	Длина Lср, м	Ширина Bср,м	Глубина Hср, м	Объем V1, м ³	Объем вытесняемый трубой или колодцем V2, м3	Объем обсыпки V, м3
1	Уг.1	3	3	2,02	18,18	4,34	13,84
2	Уг.2	2,84	2,84	1,1	8,87	2,35	6,52
3	Уг.1 - Уг.2	6,005	1,585	0,85	8,09	1,65	6,44
ИТОГО							26,8

					2023	131-23-НВКЗ			
						Ж/д пути от испытательного центра до обкаточной линии с удлинением трансбордера, расположенные по адресу: Московская область, г.о. Мытищи, ул. Колонцова, 4			
Изм.	Кол.	Лист	№ док.	Подпись	Дата				
Руков. проекта		Шевчук К.А.			22.10	Наружные сети водоснабжения и канализации Переустройство хозяйпитьевого водопровода В1	Стадия	Лист	Листов
Ген. директор		Кесслер Ю.Ф.			22.10		ИД	1	1
Нач. участка		Перевизнык А.П.			22.10				
Гл. инженер		Юрченко В.И.			22.10	Исполнительная схема №19 Обсыпка из песка на участке от Уг.1 до Уг.2	ООО "КикГЕОСТРОЙ"		

Примечание:

1. Линейные размеры указаны в метрах
2. Система координат МСК 50.2.
3. Система высот Балтийская.
4. Съемка выполнялась электронным тахеометром СХ-105 (свидетельство о поверке С-АК3/14-06-2023/254502985, действительно до 13.06.2024г.)

Условные обозначения:

	Участок производства работ
Уг.1 - Уг.2	Фактические точки участка работ
	Обсыпка песком