

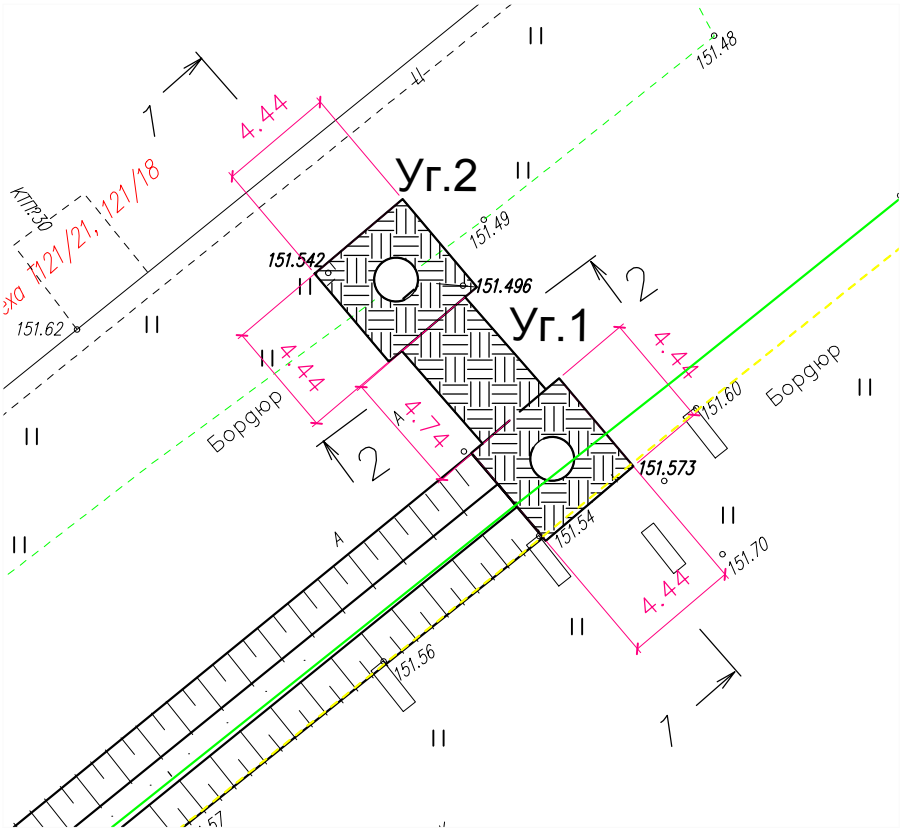


План участка производства работ

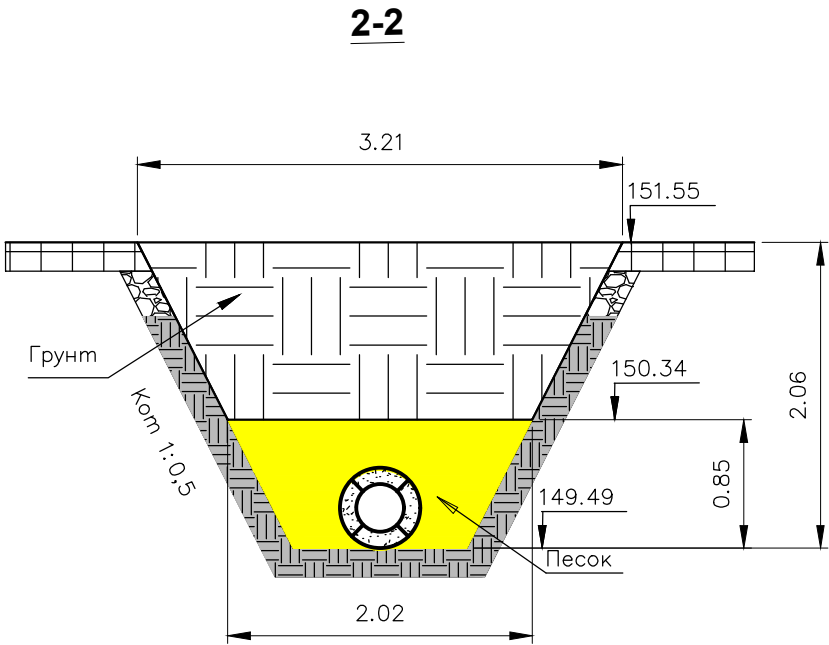

Ведомость объемов работ по обратной засыпке грунтом					
№	Участок	Длина L _{ср} , м	Ширина B _{ср} , м	Глубина H _{ср} , м	Объем V, м³
1	Уг.1	4,06	4,06	1,19	19,62
2	Уг.2	3,9	3,9	1,19	18,10
3	Уг.1 - Уг.2	6,005	1,585	1,19	11,33
ИТОГО					49,05

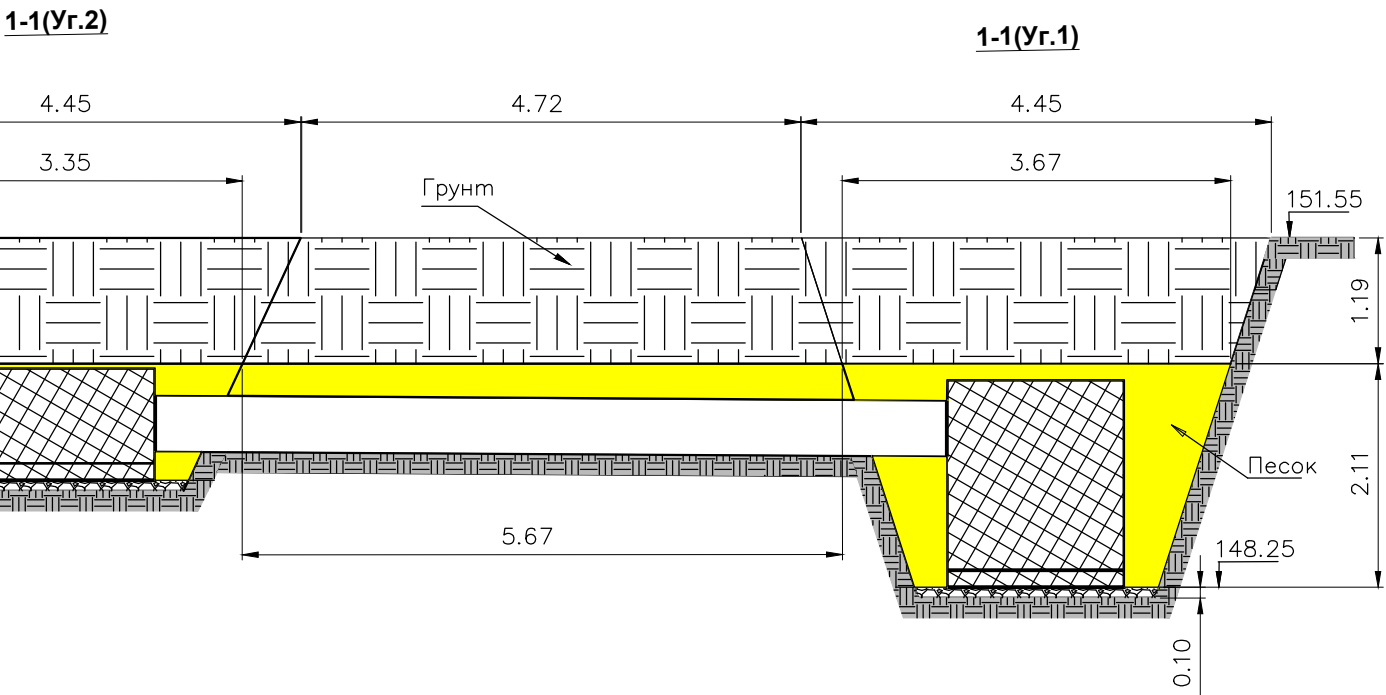

Примечание:
1. Линейные размеры указаны в метрах
2. Система координат МСК 50.2.
3. Система высот Балтийская.
4. Съемка выполнялась электронным тахеометром СХ-105 (свидетельство о поверке С-АКЗ/14-06-2023/254502985, действительно до 13.06.2024г.)

Условные обозначения:
Уг.1 - Уг.2
Фактические точки участка работ
Засыпка грунтом

					2023	131-23-НВКЗ			
						Ж/д пути от испытательного центра до обкаточной линии с удлинением трансбордера, расположенные по адресу: Московская область, г.о. Мытищи, ул. Колонцова, 4			
Изм.	Кол.	Лист	№ док.	Подпись	Дата				
Руков. проекта		Шевчук К.А.			23.10	Наружные сети водоснабжения и канализации Переустройство хозяйтпьевого водопровода В1	Стадия	Лист	Листов
Ген. директор		Кесслер Ю.Ф.			23.10		ИД	1	1
Нач. участка		Перевизнык А.П.			23.10				
Гл. инженер		Юрченко В.И.			23.10	Исполнительная схема №20 Обратная засыпка грунтом на участке от Уг.1 до Уг.2	ООО "КИКГЕОСТРОЙ"		
					23.10				