


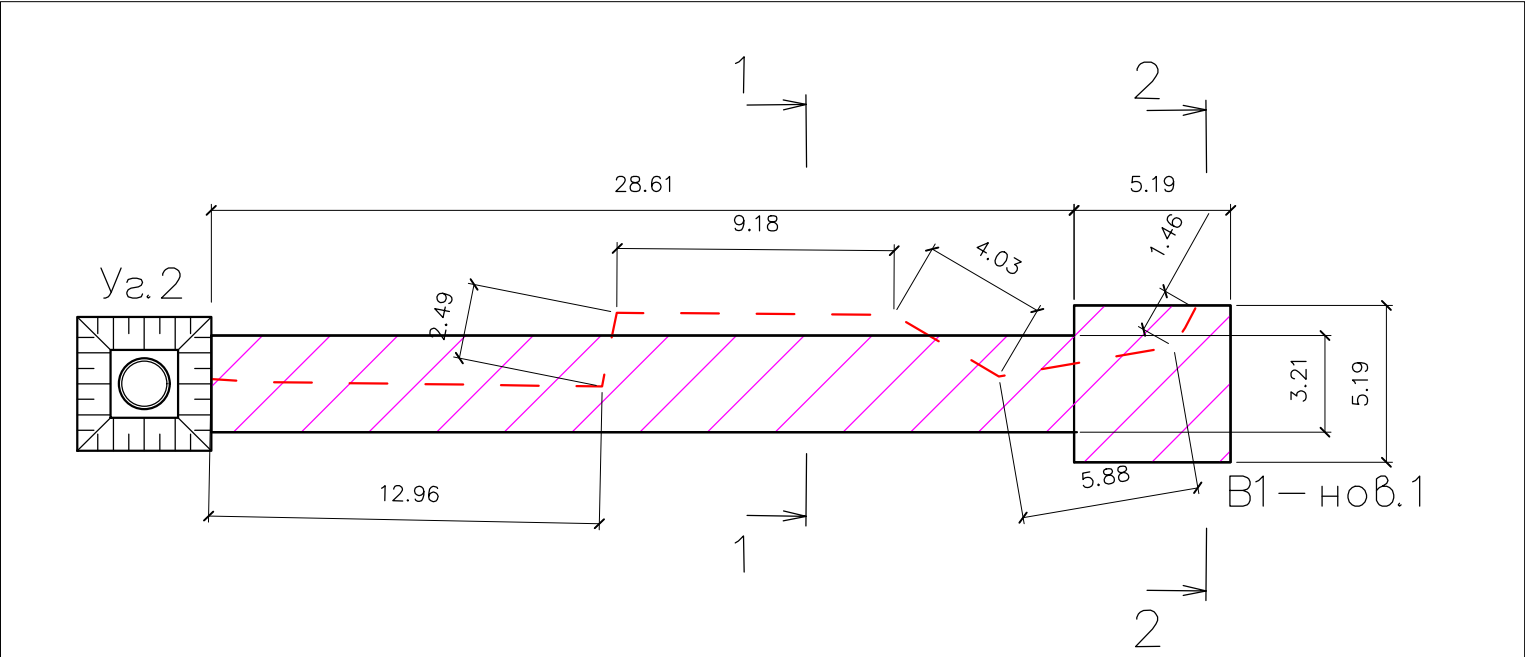

Ведомость работ по демонтажу бордюра			
№	Участок	Длина L, м	Кол-во, шт
1	Уг.2 - В1-нов.1	36м	36
ИТОГО:		36м	36

Разборка асфальтобетонного покрытия при разработке траншеи				
№	Участок	Площадь S _{ср} , м2	Толщина Н, м	Объем разработки мех. способом, V=S _{ср} *Н м ³
1	Уг.2 - В1-нов.1	87,38	0,19	16,60
ИТОГО:				16,60




Резка асфальтобетонного покрытия фрезой					
№	Участок	Длина L, м	Ширина B _{ср} , м	Толщина Н, м	Периметр резки, P=(L+B)*2 м
1	Уг.2 - В1-нов.1	28,61+1,0+5,19+5,19+1,01		0,19	41
ИТОГО:					41

Разборка щебеночного покрытия при разработке траншеи				
№	Участок	Площадь S _{ср} , м2	Толщина Н, м	Объем разработки мех. способом, V=L*B _{ср} *Н м ³
1	Уг.2 - В1-нов.1	68,51	0,3	20,55
ИТОГО:				20,55

Примечание:
1. Линейные размеры указаны в метрах
2. Система координат МСК 50.2.
3. Система высот Балтийская.
4. Съемка выполнялась электронным тахеометром СХ-105 (свидетельство о поверке С-АКЗ/14-06-2023/254502985, действительно до 13.06.2024г.)

Условные обозначения:
 Участок производства работ
Уг.2 - В1-нов.1 Фактические точки участка работ
--- Бордюр (демонтаж)

Ситуационный план

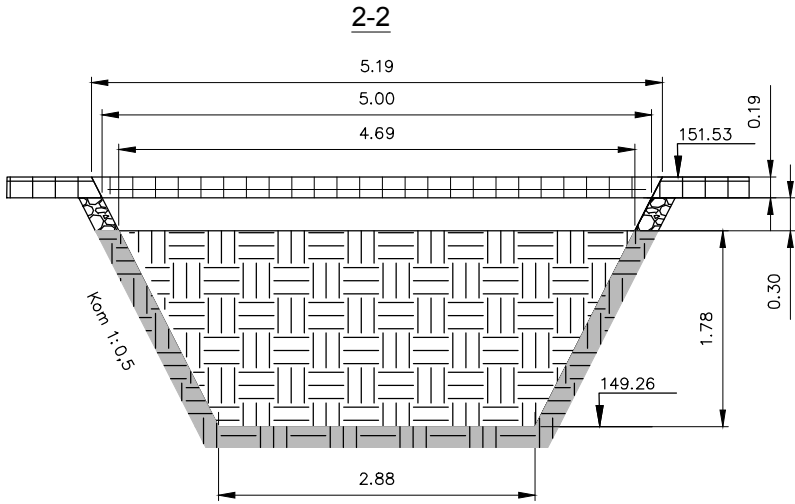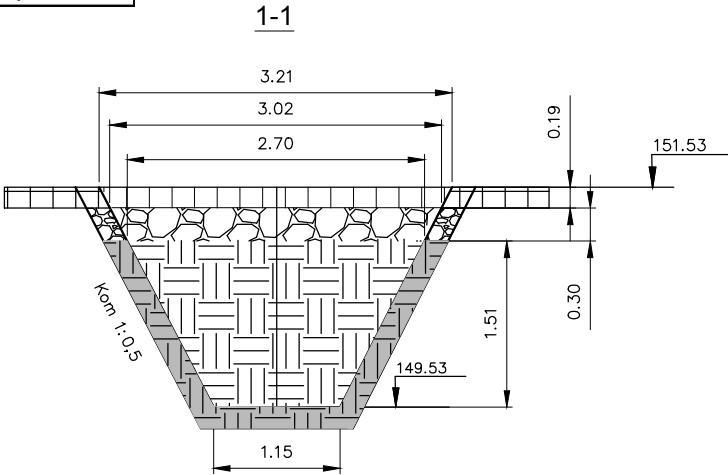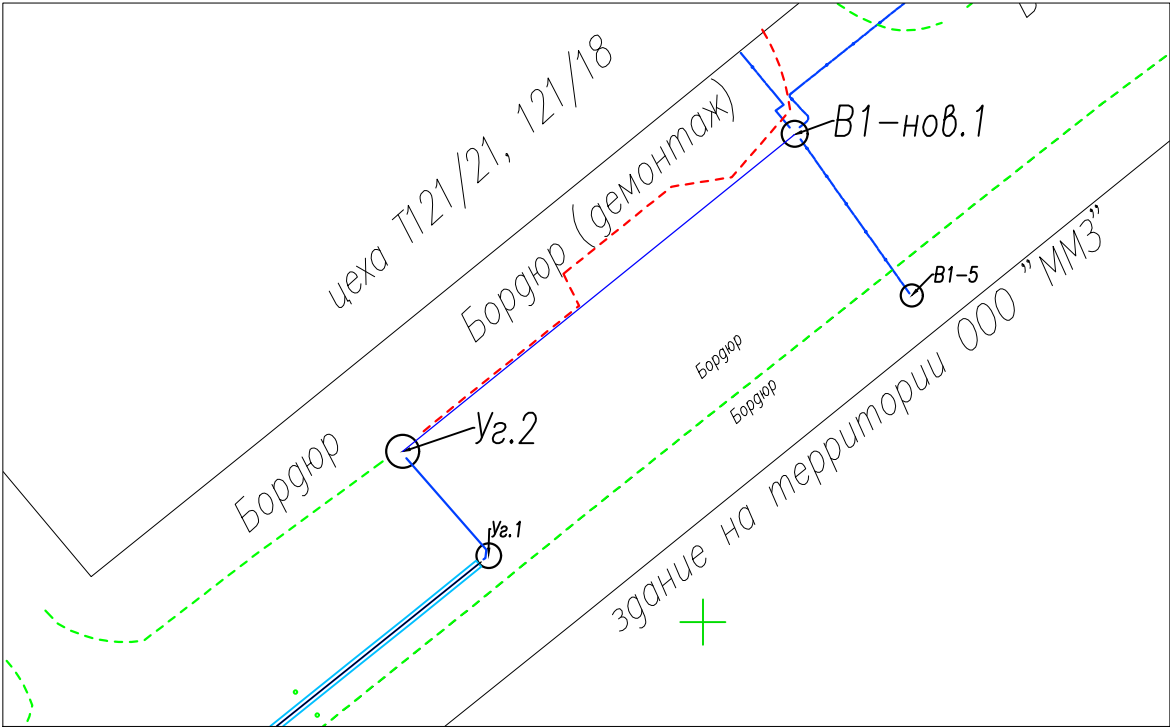

						131-23-НВК3			
						Ж/д пути от испытательного центра до обкаточной линии с удлинением трансбордера, расположенные по адресу: Московская область, г.о. Мытищи, ул. Колонцова, 4			
Изм.	Кол.	Лист	№ док.	Подпись	Дата	Наружные сети водоснабжения и канализации Переустройство хозяйственного водопровода В1	Стадия	Лист	Листов
Руков. проекта		Шевчук К.А.			23.10		ИД	1	1
Ген. директор		Кесслер Ю.Ф.			23.10				
Нач. участка		Перевизнык А.П.			23.10				
Гл. инженер		Юрченко В.И.			23.10	Исполнительная схема №21 Демонтаж бордюра и асфальтно-бетонного покрытия от Уг.2 до В1-нов.1		ООО "КИКГЕОСТРОЙ"	