
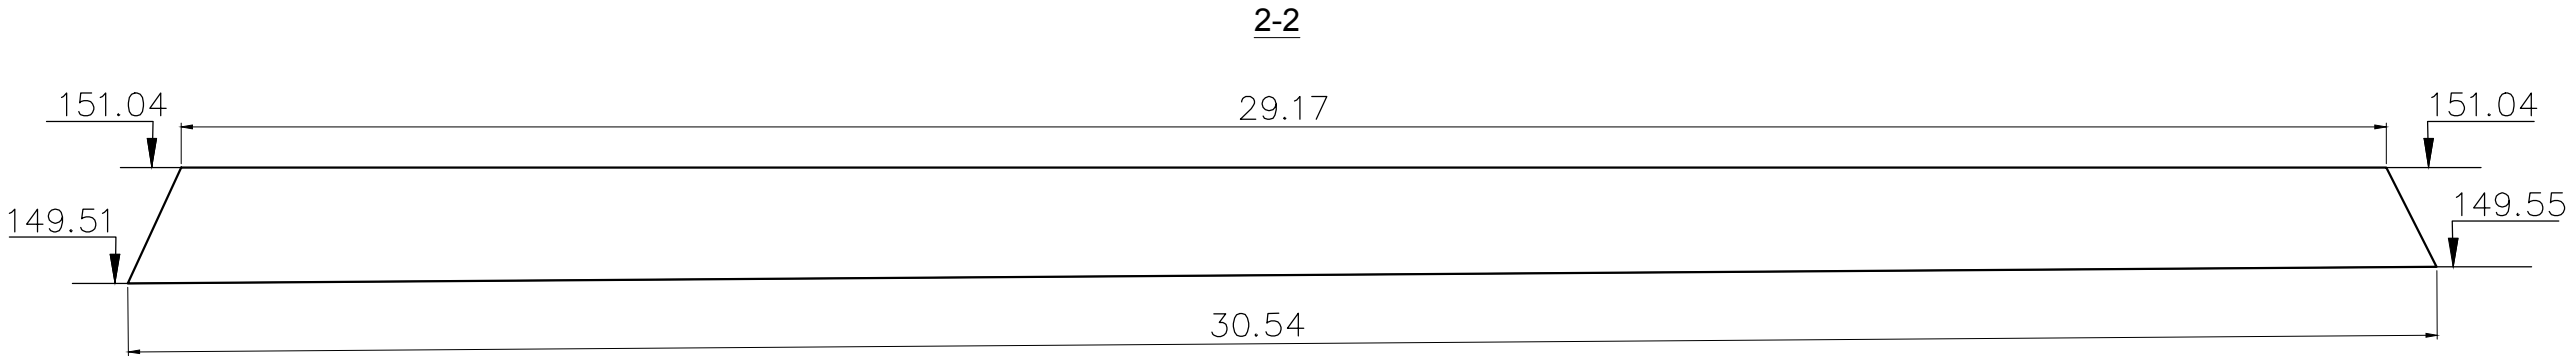
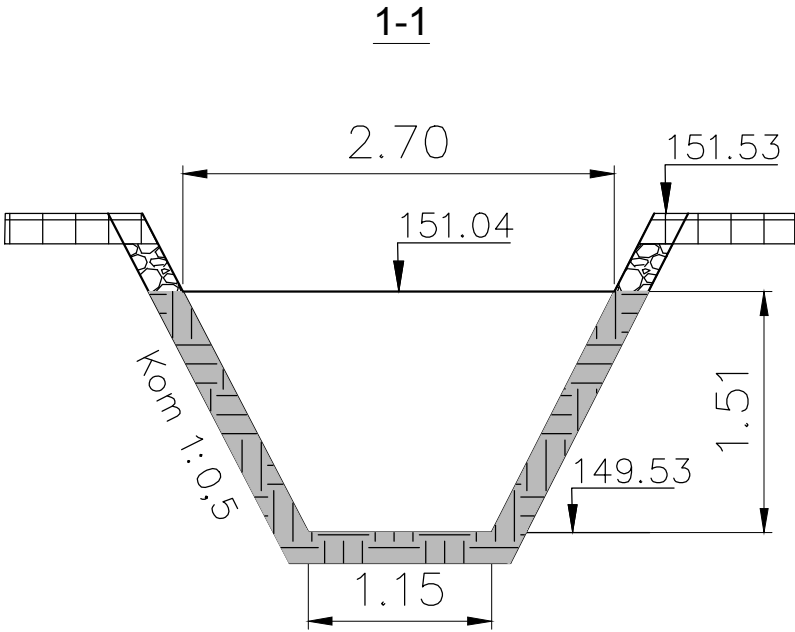


План участка производства работ

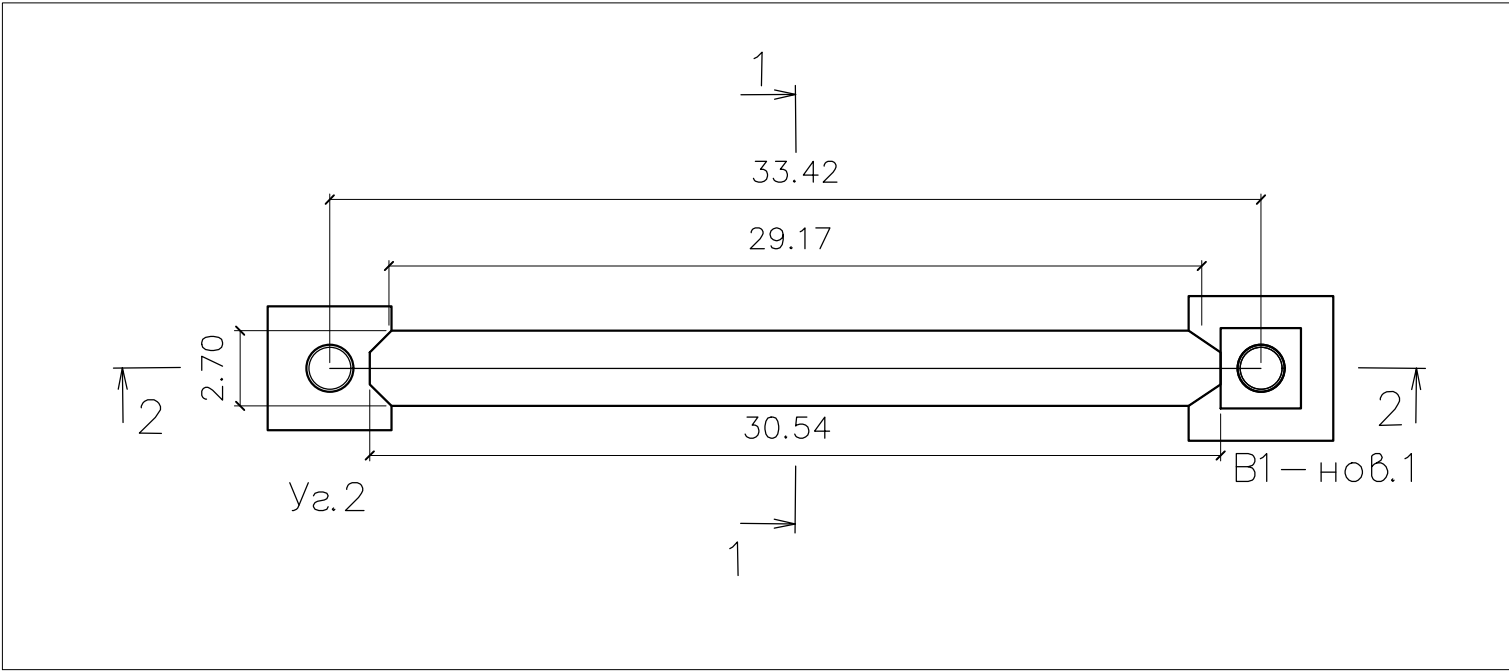

Разработка грунта траншеи						
№	Участок	Длина L _{ср} ,м	Ширина В _{ср} ,м	Глубина H _{ср} , м	Объем разработки мех. способом, $V=L*В_{ср}*H_{ср}*0,97$ м ³	Объем разработки руч. способом, $V=L*В_{ср}*H_{ср}*0,03$ м ³
1	Уг.2 - В1-нов.1	29,85	1,925	1,51	84,17	2,60
ИТОГО:					86,77	

					2023	131-23-НВКЗ			
						Ж/д пути от испытательного центра до обкаточной линии с удлинением трансбордера, расположенные по адресу: Московская область, г.о. Мытищи, ул. Колонцова, 4			
Изм.	Кол.	Лист	№ док.	Подпись	Дата				
Руков. проекта		Шевчук К.А.			23.11	Наружные сети водоснабжения и канализации Переустройство хозяйпитьевого водопровода В1	Стадия	Лист	Листов
Ген. директор		Кесслер Ю.Ф.			23.11		ИД	1	1
Нач. участка		Перевизнык А.П.			23.11				
Гл. инженер		Юрченко В.И.			23.11	Исполнительная схема №22 Разработка грунта в траншее от Уг.2 до В1-нов.1		ООО "КИКГЕОСТРОЙ"	