

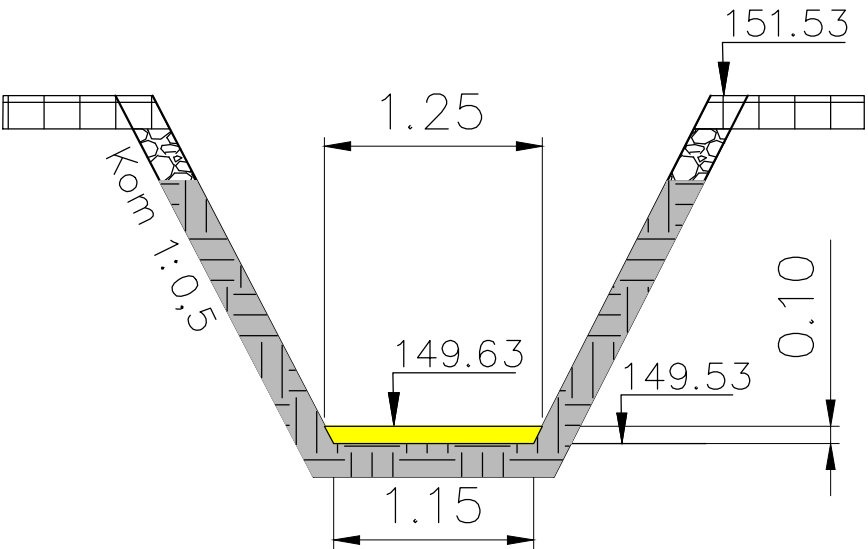


План участка производства работ

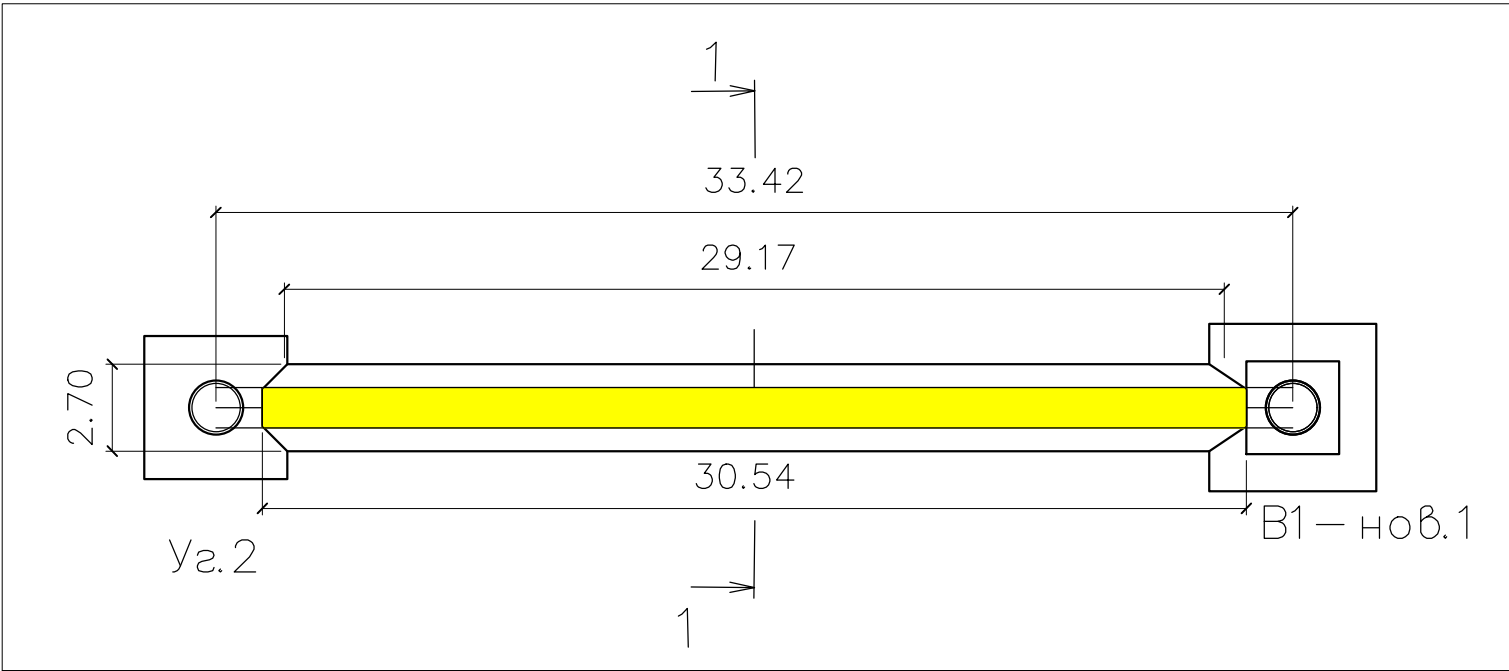

2-2

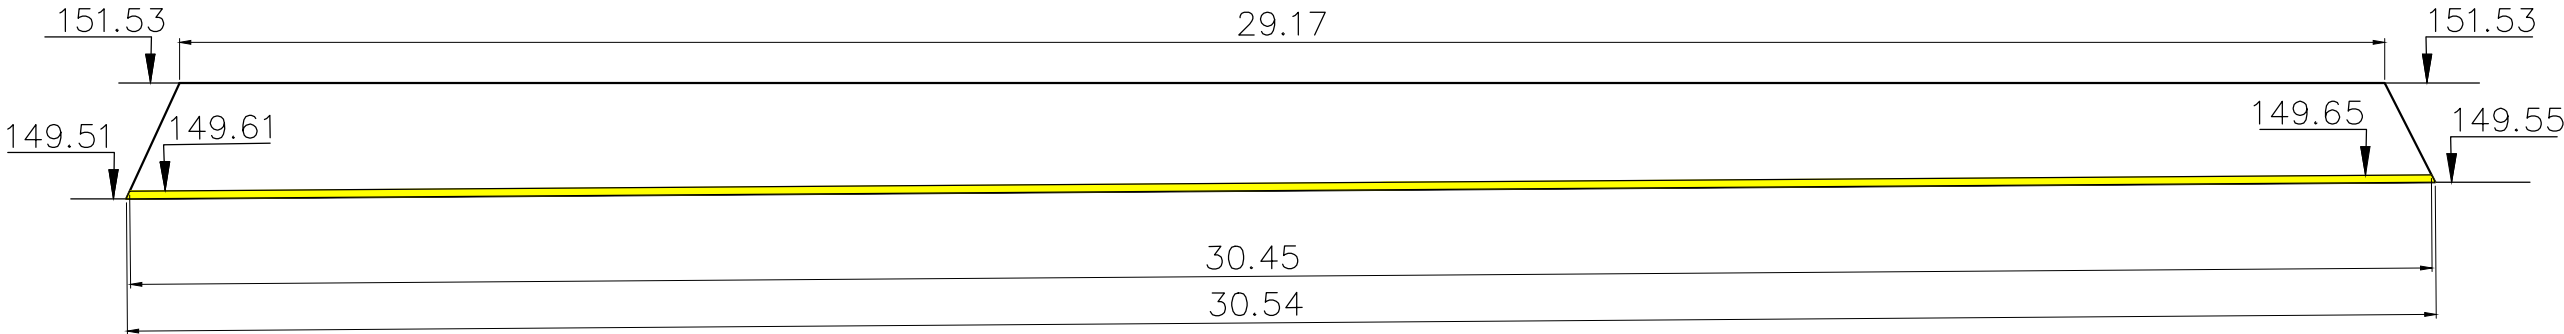

Ведомость материалов по устройству песчаного основания

№	Участок	Длина L _{ср} , м	Ширина B _{ср} , м	Высота H, м	Объем V=L _{ср} *B _{ср} *H, м ³
1	Уг.2 - В1-нов.1	30,495	1,2	0,1	3,66

					2023	131-23-НВКЗ			
						Ж/д пути от испытательного центра до обкаточной линии с удлинением трансбордера, расположенные по адресу: Московская область, г.о. Мытищи, ул. Колонцова, 4			
Изм.	Кол.	Лист	№ док.	Подпись	Дата				
Руков. проекта		Шевчук К.А.			24.10	Наружные сети водоснабжения и канализации Переустройство хозяйпитьевого водопровода В1	Стадия	Лист	Листов
Ген. директор		Кесслер Ю.Ф.			24.10		ИД	1	1
Нач. участка		Перевизнык А.П.			24.10				
Гл. инженер		Юрченко В.И.			24.10	Исполнительная схема №23 Устройство песчаного основания в траншее от Уг.2 до В1-нов.1		ООО "КИКГЕОСТРОЙ"	