
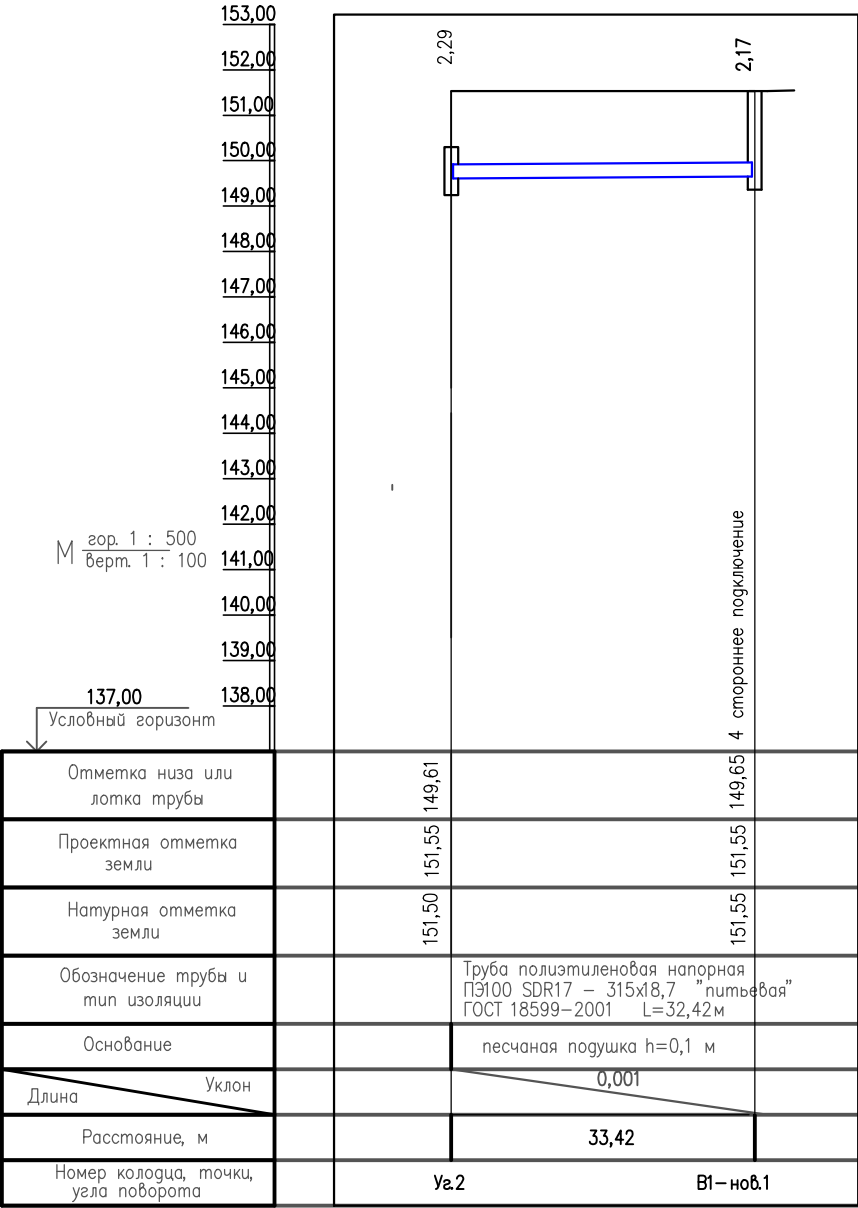
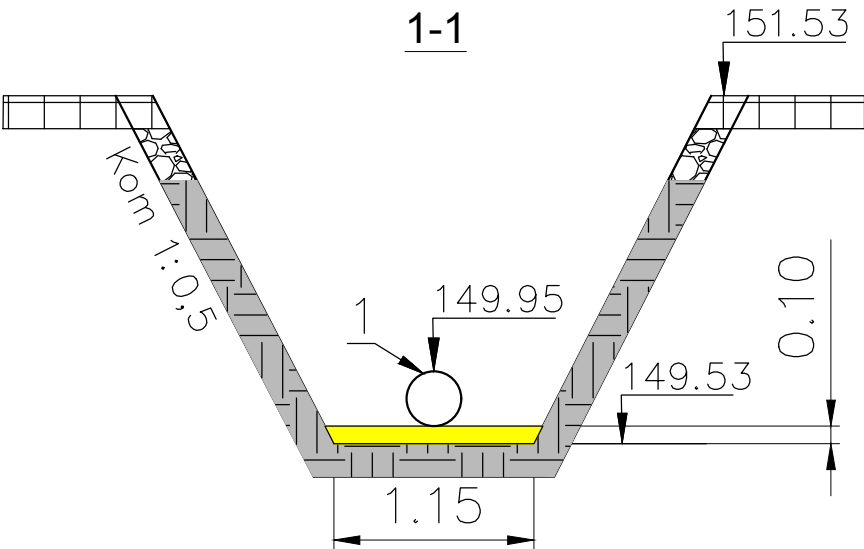


План участка производства работ

Профиль участка Уг.2 – В1–нов.1

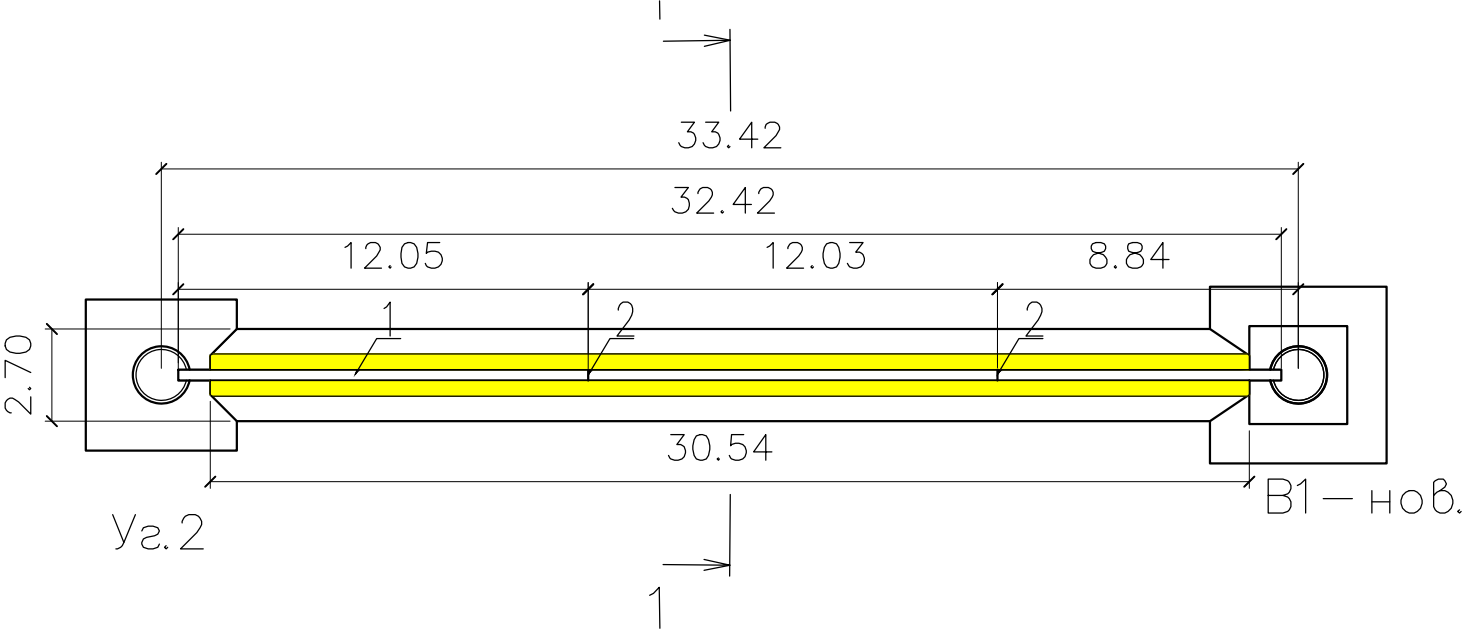

Ведомость объемов выполненных работ по монтажу трубы				
Поз. Обознач.	Наименование	ед.изм.	кол-во	примечание
1	Труба ПЭ100 SDR17-315/18,7	м	32,42	
2	Сварочный стык на трубе ПЭ100 Ду315*18,7мм	шт	2	

					2023	131-23-НВКЗ			
						Ж/д пути от испытательного центра до обкаточной линии с удлинением трансбордера, расположенные по адресу: Московская область, г.о. Мытищи, ул. Колонцова, 4			
Изм.	Кол.	Лист	№ док.	Подпись	Дата				
Руков. проекта		Шевчук К.А.			24.10	Наружные сети водоснабжения и канализации Переустройство хозяйпитьевого водопровода В1	Стадия	Лист	Листов
Ген. директор		Кесслер Ю.Ф.			24.10		ИД	1	1
Нач. участка		Перевизнык А.П.			24.10				
Гл. инженер		Юрченко В.И.			24.10	Исполнительная схема №24 Монтаж трубы на участке Уг.2 до В1-нов.1		ООО "КИКГЕОСТРОЙ"	