
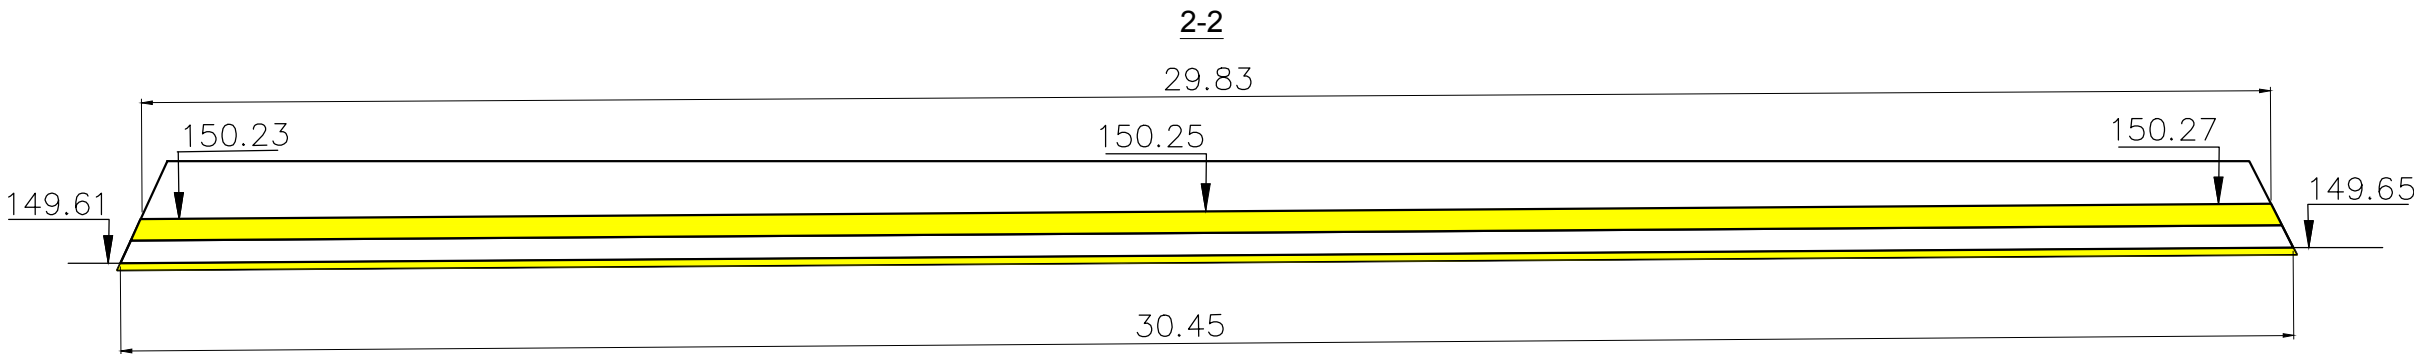
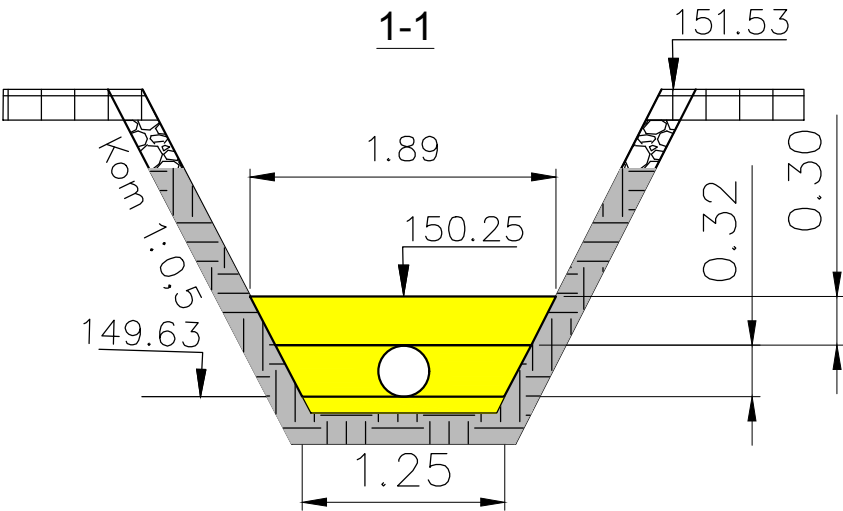


План участка производства работ

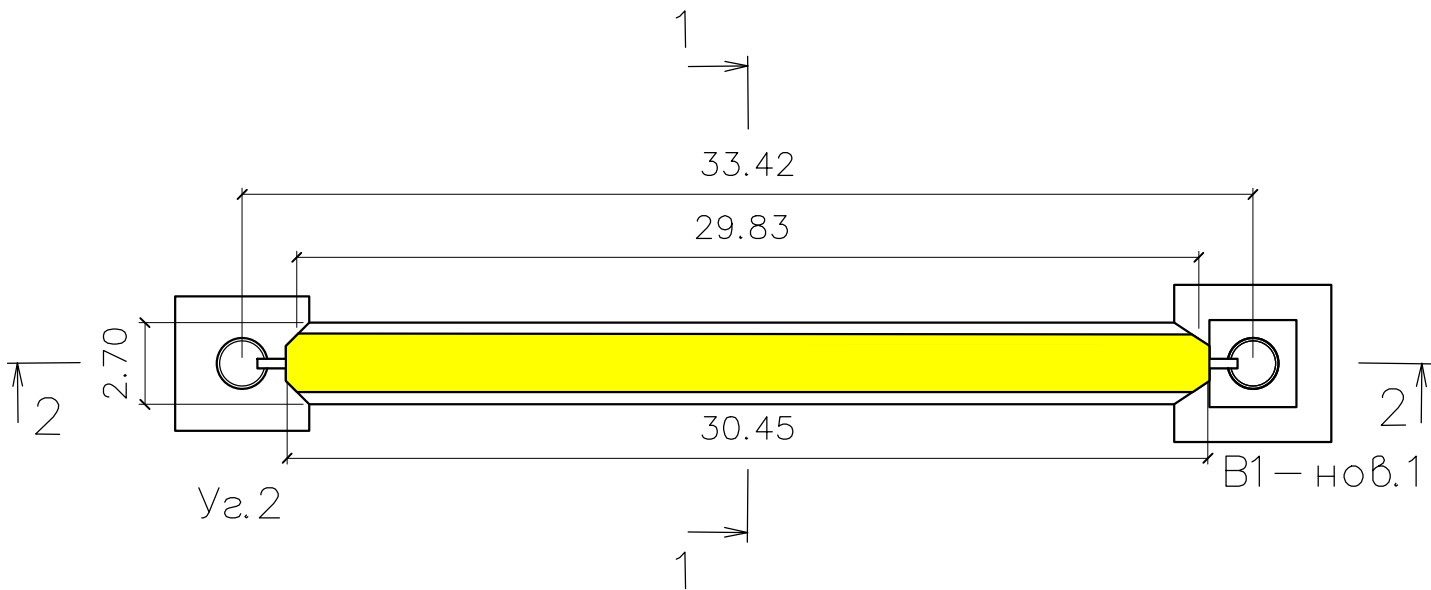

Ведомость объемов выполненных работ по устройству обсыпки из песка							
№	Участок	Длина L _{ср} , м	Ширина В _{ср} , м	Глубина H _{ср} , м	Объем V1, м ³	Объем вытесняемый трубой или колодцем V2, м3	Объем обсыпки V, м3
1	Уг.2 - В1-нов.1	30,14	1,57	0,62	29,34	2,35	26,99

					2023	131-23-НБКЗ		
						Ж/д пути от испытательного центра до обкаточной линии с удлинением трансбордера, расположенные по адресу: Московская область, г.о. Мытищи, ул. Колонцова, 4		
Изм.	Кол.	Лист	№ док.	Подпись	Дата	Наружные сети водоснабжения и канализации	Стадия	Лист
Руков. проекта	Шевчук К.А.				26.10	Переустройство хозяйственного водопровода В1	ИД	1
Ген. директор	Кесслер Ю.Ф.				26.10	Исполнительная схема №25 Песчаная обсыпка на участке от Уг.2 до В1-нов.1		
Нач. участка	Перевизнык А.П.				26.10			
Гл. инженер	Юрченко В.И.				26.10	ООО "КиКГЕОСТРОЙ"		