
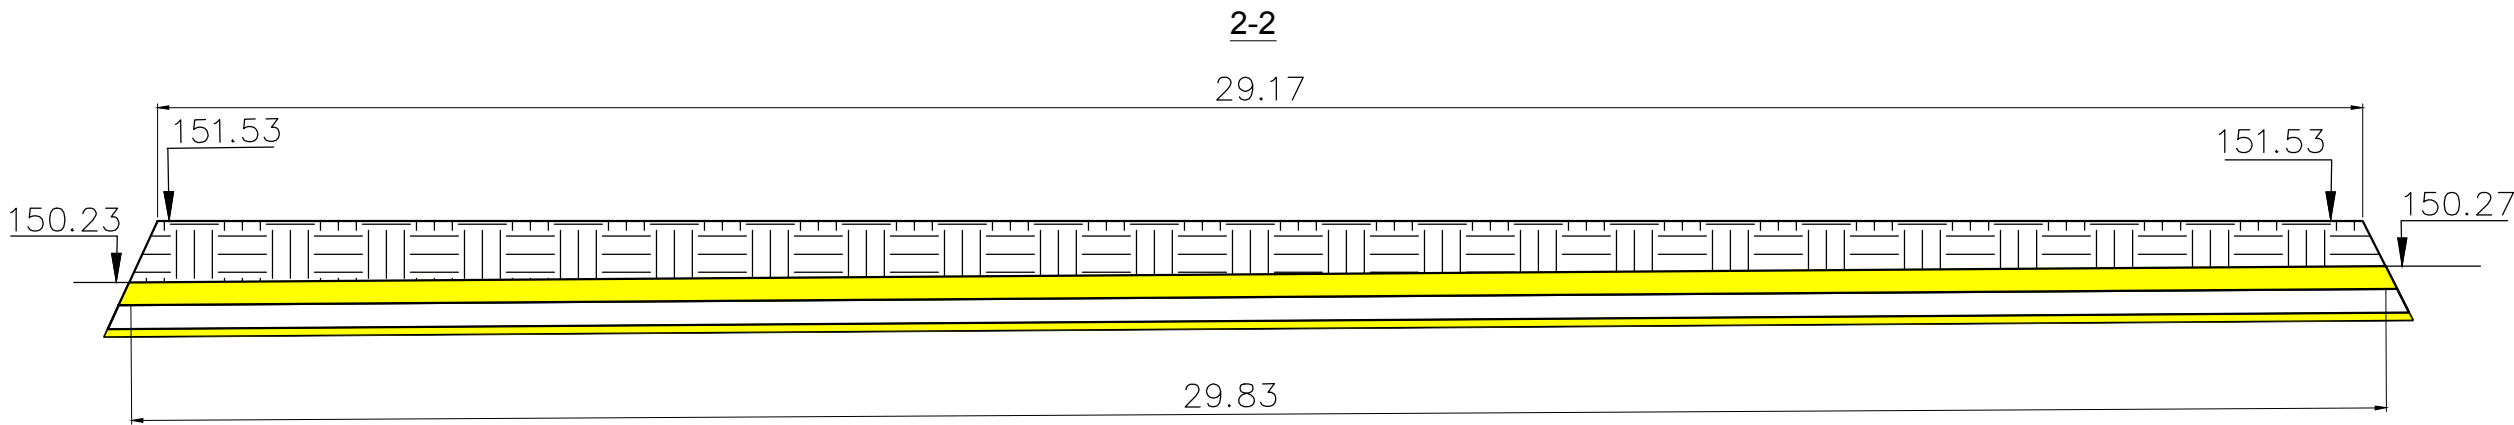
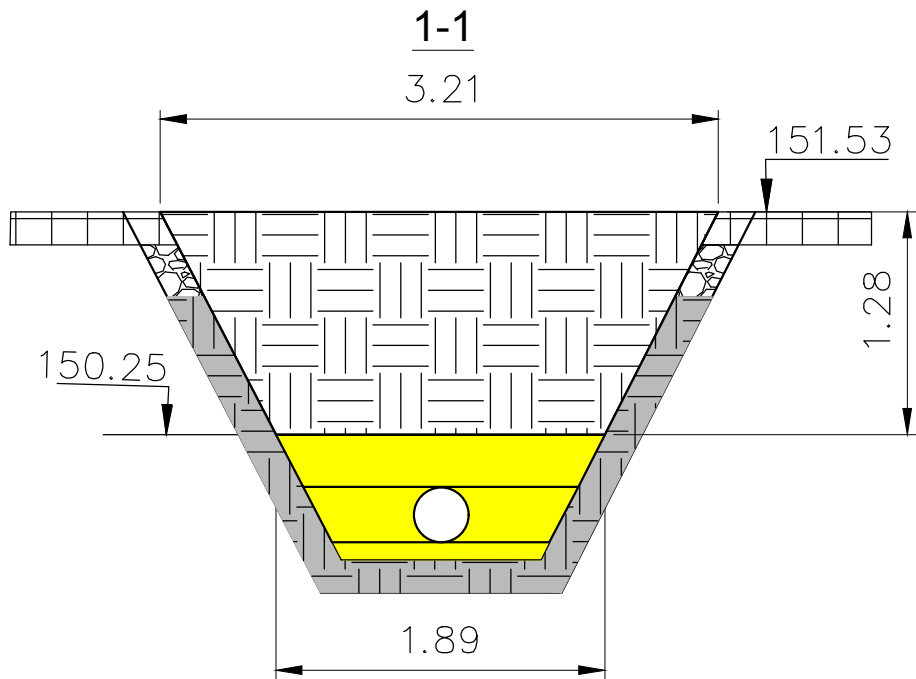


План участка производства работ

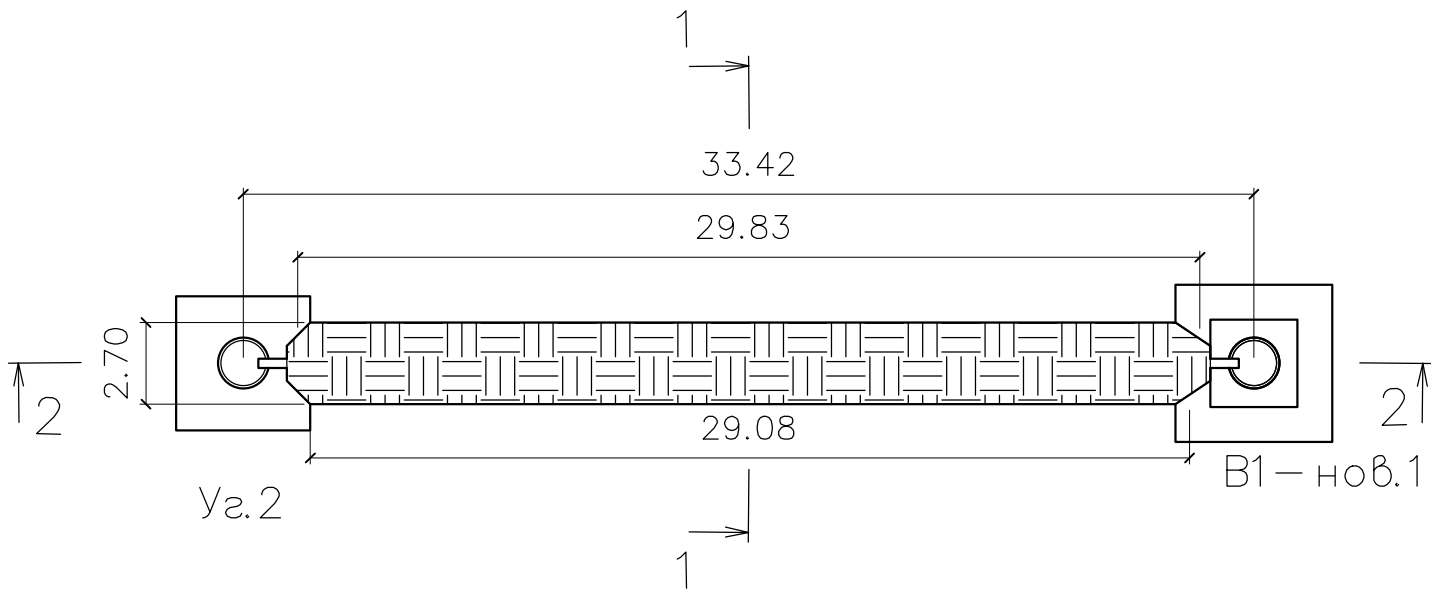

Ведомость объемов работ по обратной засыпке грунтом					
№	Участка	Длина L _{ср} , м	Средняя ширина В _{ср} , м	Средняя высота Н _{ср} , м	Объем V1=L*В*Н, м3
1	Уг.2 - В1-нов.1	29,50	2,55	1,28	96,29

					2023	131-23-НВКЗ			
						Ж/д пути от испытательного центра до обкаточной линии с удлинением трансбордера, расположенные по адресу: Московская область, г.о. Мытищи, ул. Колонцова, 4			
Изм.	Кол.	Лист	№ док.	Подпись	Дата				
Руков. проекта		Шевчук К.А.			27.10	Наружные сети водоснабжения и канализации Переустройство хозяйпитьевого водопровода В1	Стадия	Лист	Листов
Ген. директор		Кесслер Ю.Ф.			27.10		ИД	1	1
Нач. участка		Перевизнык А.П.			27.10				
Гл. инженер		Юрченко В.И.			27.10	Исполнительная схема №26 Обратная засыпка грунтом на участке от Уг.2 до В1-нов.1			ООО "КИКГЕОСТРОЙ"