



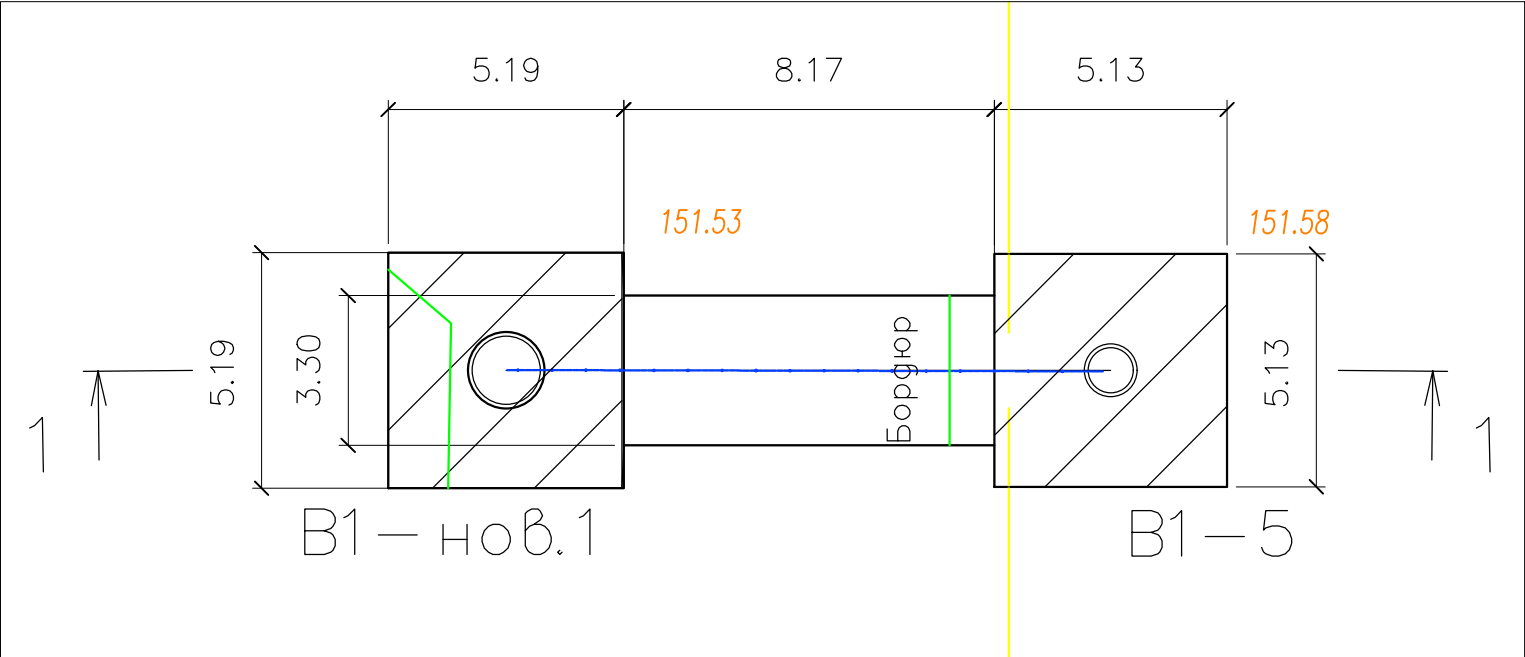



Ситуационный план

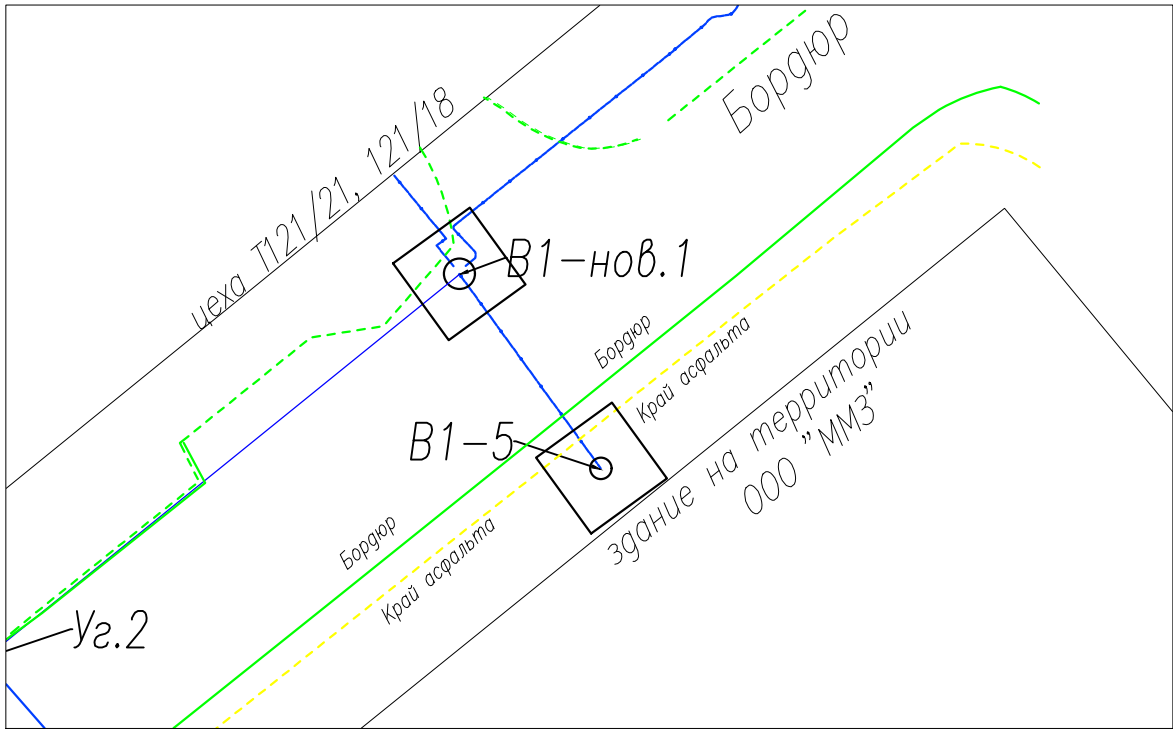

Разборка асфальтобетонного покрытия при разработке траншеи					
№	Участок	Длина L,м	Ширина Вср,м	Толщина Н,м	Объем разработки мех. способом, V=L*Вср*Н м³
1	В1-нов.1	5,095	3,805	0,19	3,68

Разборка щебеночного покрытия при разработке траншеи					
№	Участок	Длина L,м	Ширина Вср,м	Толщина Н,м	Объем разработки мех. способом, V=L*Вср*Н м³
1	В1-нов.1	4,845	3,76	0,3	5,46

Разработка грунта траншеи							
№	Участок	Длина Lср,м	Ширина Вср,м	Глубина Нср, м	Объем разработки мех. способом, V=L*Вср*Нср*0,97 м³	Объем разработки руч. способом, V=L*Вср*Нср*0,03 м³	Всего, м³
1	В1-нов.1	3,785	3,785	1,78	24,73	0,77	25,5
		4,94	1,065	0,49	2,58	0,00	2,58
2	В1-5	3,745	3,745	2,72	37,00	1,15	38,15
ИТОГО					64,31	1,92	66,23

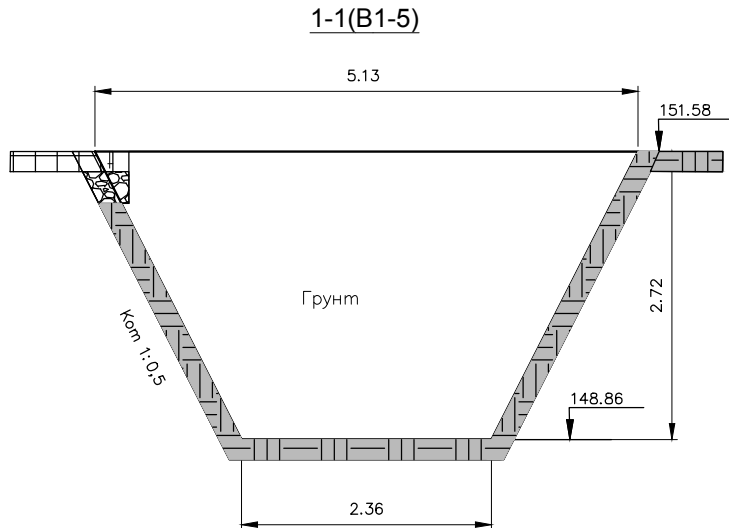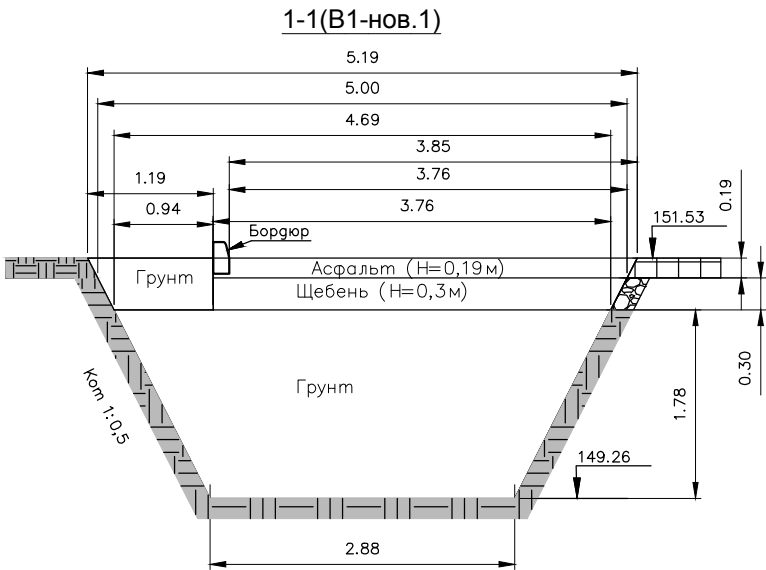

Примечание:
1. Линейные размеры указаны в метрах
2. Система координат МСК 50.2.
3. Система высот Балтийская.
4. Съёмка выполнялась электронным тахеометром СХ-105 (свидетельство о поверке С-АКЗ/14-06-2023/254502985, действительно до 13.06.2024г.)

Условные обозначения:
Участок производства работ
B1-нов.1; B1-5 Фактические точки участка работ
Бордюр (демонтаж)

					2023	131-23-НВКЗ		
						Ж/д пути от испытательного центра до обкаточной линии с удлинением трансбордера, расположенные по адресу: Московская область, г.о. Мытищи, ул. Колонцова, 4		
Изм.	Кол.	Лист	№ док.	Подпись	Дата			
Руков. проекта		Шевчук К.А.			27.10	Наружные сети водоснабжения и канализации	Стадия	Лист
Ген. директор		Кесслер Ю.Ф.			27.10	Переустройство хозяйпитьевого водопровода В1	ИД	1
Нач. участка		Перевизнык А.П.			27.10			
Гл. инженер		Юрченко В.И.			27.10	Исполнительная схема №28 Демонтаж асфальтно-бетонного покрытия и разработка грунта под колодцы В1-нов.1 и В1-5	ООО "КиКГЕОСТРОЙ"	