




План участка производства работ

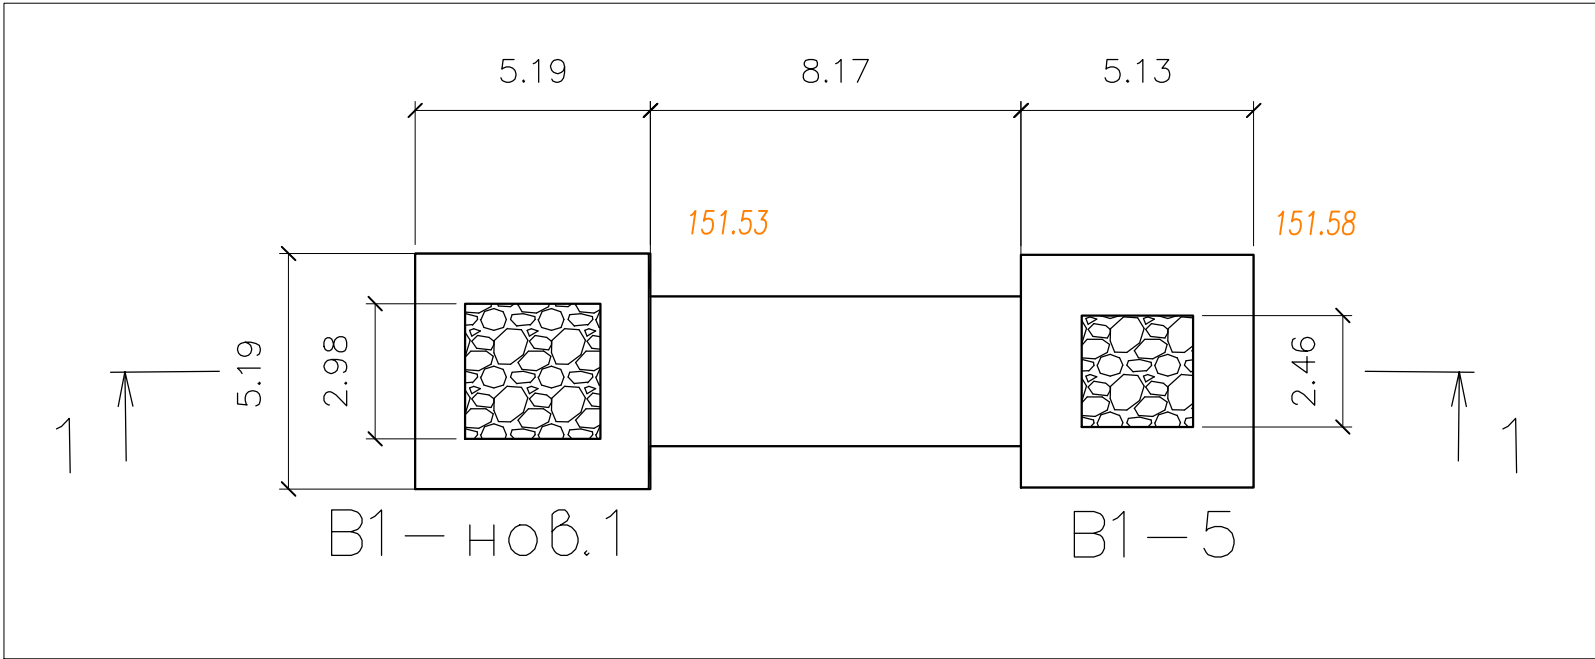

1-1(В1-нов.1)

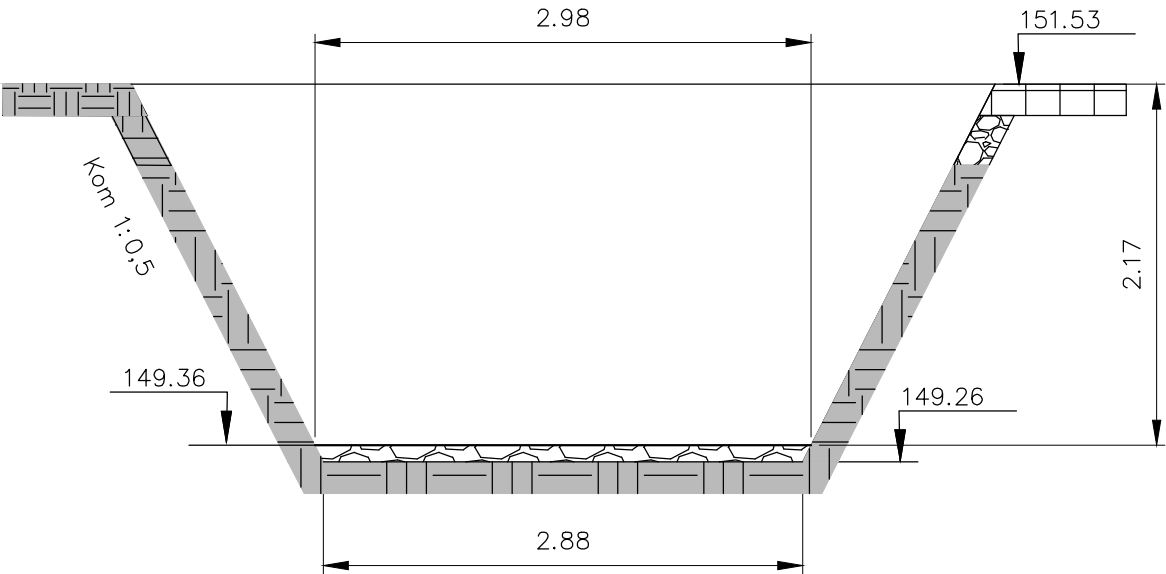

1-1(В1-5)

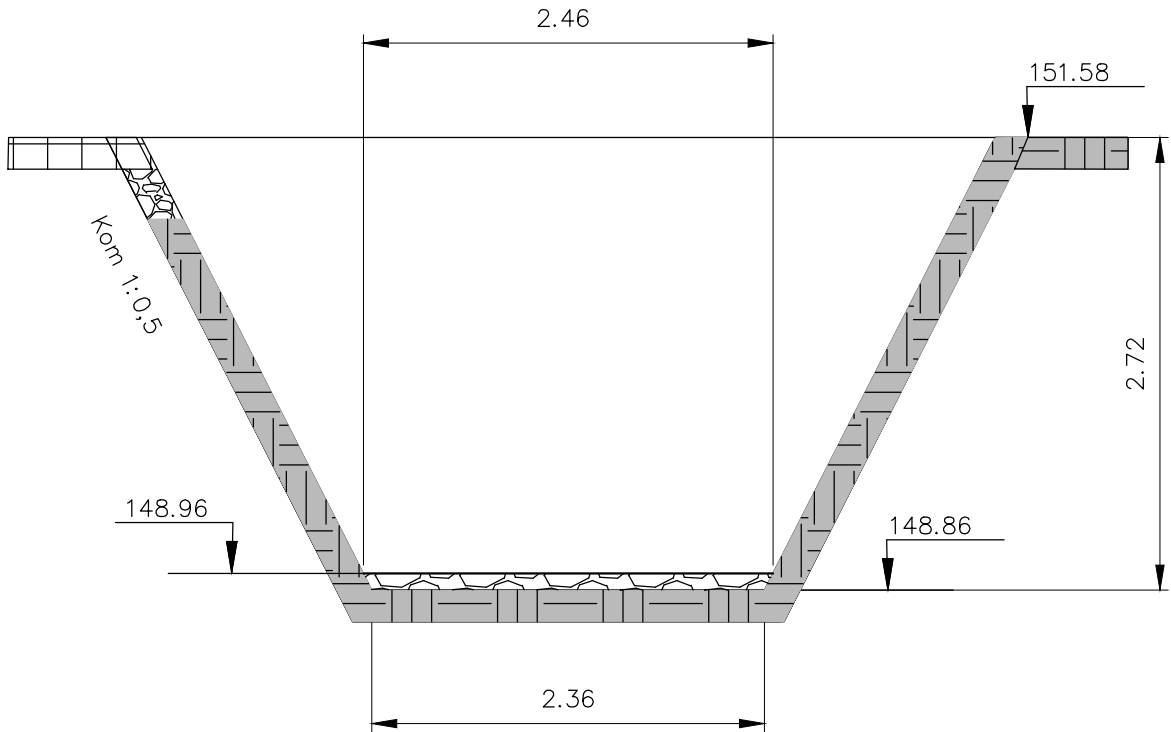

Ведомость объемов работ по устройству основания из щебня

№	Участок	Длина L _{ср} , м	Ширина В _{ср} , м	Высота Н, м	Объем V=L _{ср} *В _{ср} *Н, м ³
1	В1-нов.1	2,93	2,93	0,1	0,86
2	В1-5	2,41	2,41	0,1	0,58
ИТОГО					1,44

Согласовано				
Взам. инв. №				
Подп. и дата				
Инв. № подл.				

					2023	131-23-НВКЗ				
						Ж/д пути от испытательного центра до обкаточной линии с удлинением трансбордера, расположенные по адресу: Московская область, г.о. Мытищи, ул. Колонцова, 4				
Изм.	Кол.	Лист	№ док.	Подпись	Дата					
Руков. проекта		Шевчук К.А.			28.10	Наружные сети водоснабжения и канализации Переустройство хозяйпитьевого водопровода В1	Стадия	Лист	Листов	
Ген. директор		Кесслер Ю.Ф.			28.10		ИД	1	1	
Нач. участка		Перевизнык А.П.			28.10					
Гл. инженер		Юрченко В.И.			28.10	Исполнительная схема №30 Устройство основания из щебня под колодцы В1-нов.1 и В1-5			ООО "КИКГЕОСТРОЙ"	