
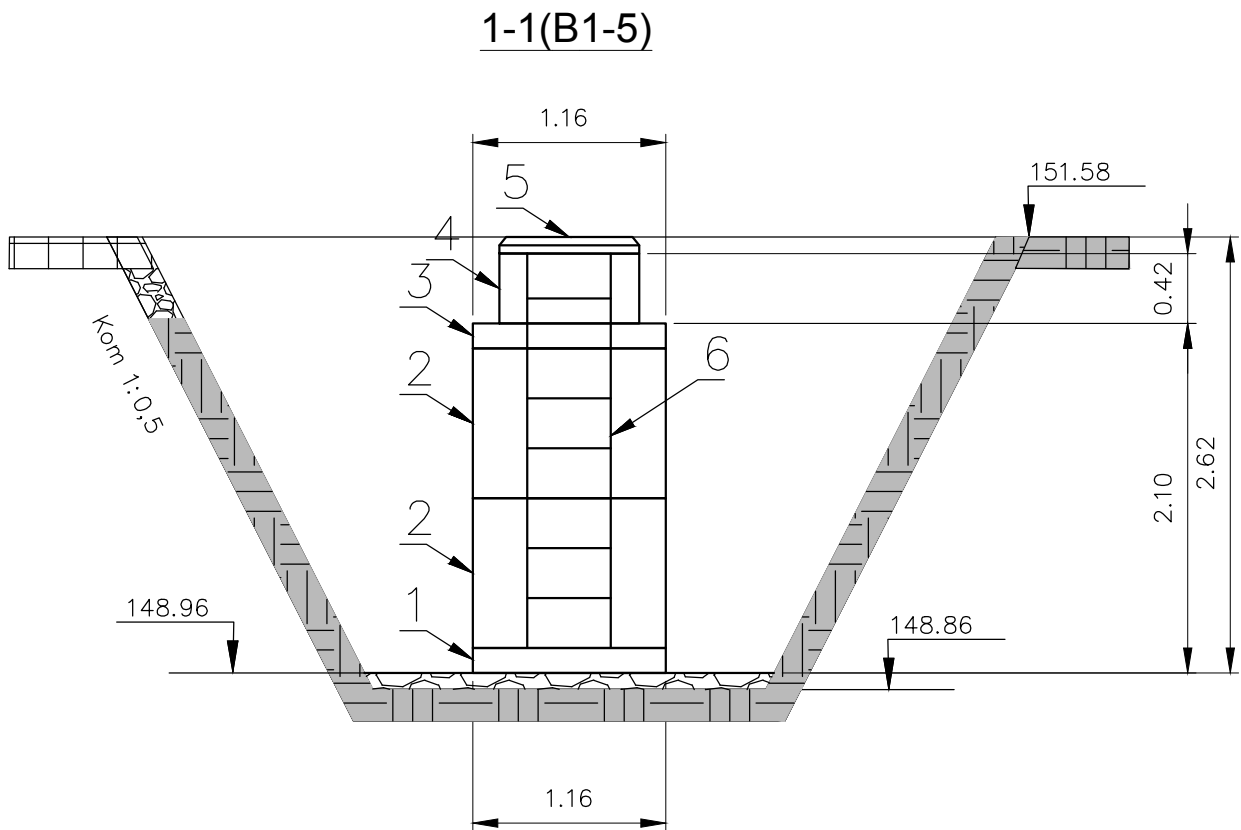
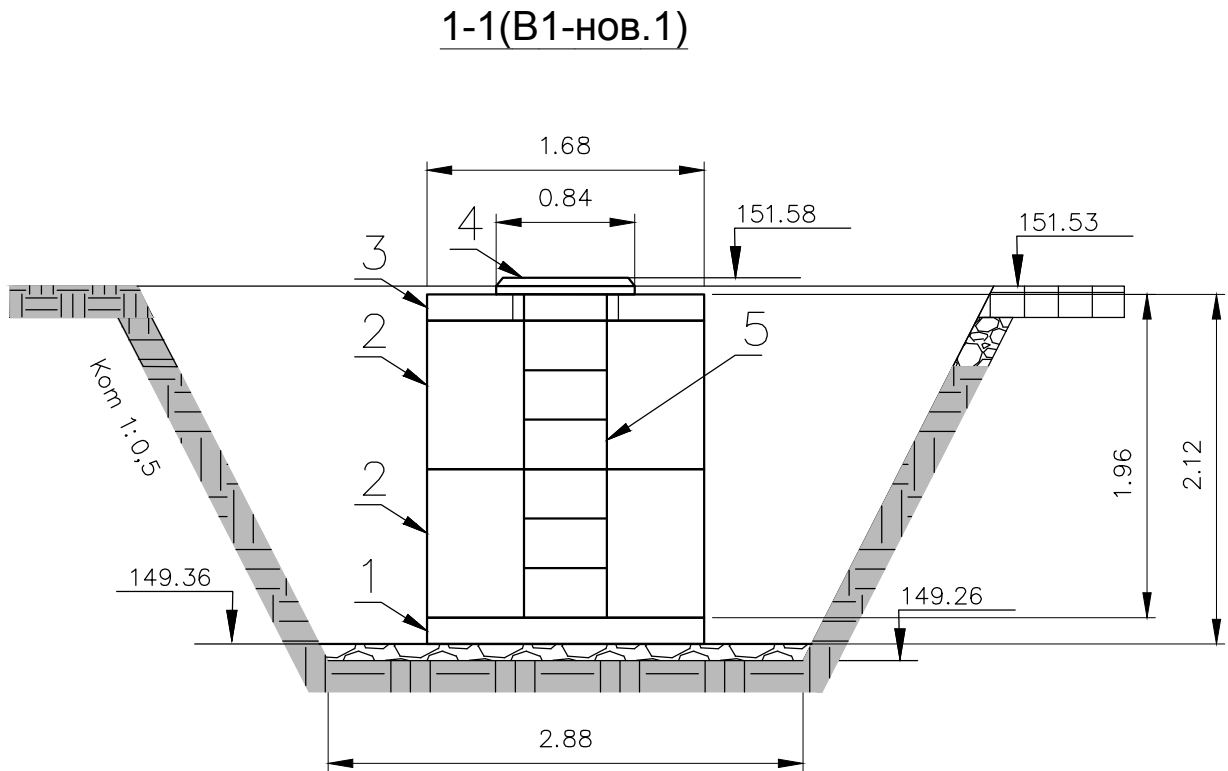


План участка производства работ

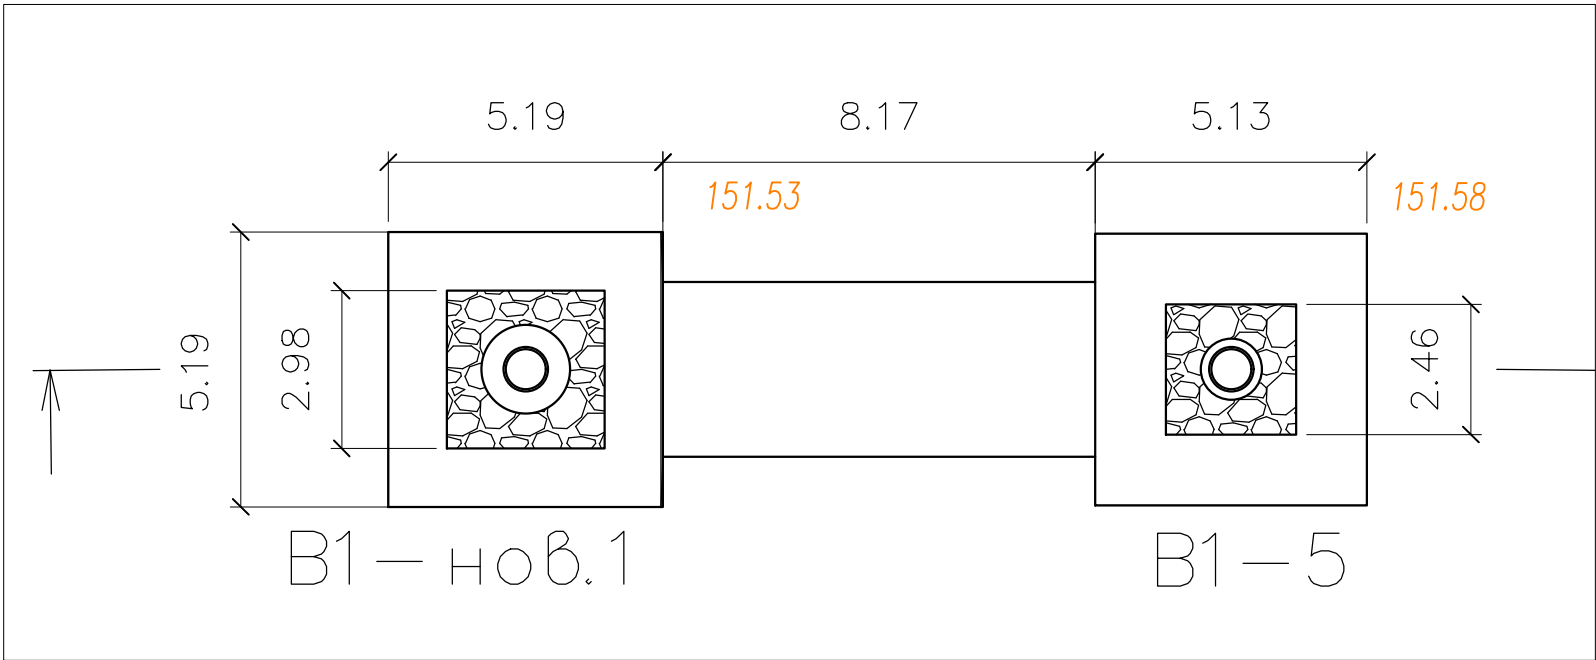

| Ведомость объемов выполненных работ по монтажу колодца В1-5 |                                   |         |           |                      |
|-------------------------------------------------------------|-----------------------------------|---------|-----------|----------------------|
| Поз. Обознач.                                               | Наименование                      | ед.изм. | кол-во    | примечание           |
| 1                                                           | Плита днище колодца ПН10          | шт      | 1         | Ду.1,16м; Н=0,15м    |
| 2                                                           | Кольцо колодезное стеновое КС10.9 | шт      | 2         | Ду.1,16м; Н=0,9м     |
| 3                                                           | Плита перекрытия колодца ПП10     | шт      | 1         | Ду.1,16; Н=0,15м     |
| 4                                                           | Кольцо доборное колодезное КС7.6  | шт      | 1         | Н=0,42м              |
| 5                                                           | Люк чугунный тяжелый тип Т "В"    | шт      | 1         | Н=0,1м               |
| 6                                                           | Стремянка металлическая С1-07     | шт/кг   | 1/(29,2кг | подрезалась по месту |

| Ведомость объемов выполненных работ по монтажу колодца В1-нов.1 |                                   |         |           |                            |
|-----------------------------------------------------------------|-----------------------------------|---------|-----------|----------------------------|
| Поз. Обознач.                                                   | Наименование                      | ед.изм. | кол-во    | примечание                 |
| 1                                                               | Плита днище колодца ПН15          | шт      | 1         | Ду.1,68м; Н=0,16м          |
| 2                                                               | Кольцо колодезное стеновое КС15.9 | шт      | 2         | Ду.1,68м; Н=0,9м           |
| 3                                                               | Плита перекрытия колодца ПП15     | шт      | 1         | Ду.1,68; Н=0,16м           |
| 4                                                               | Люк чугунный тяжелый тип Т "В"    | шт      | 1         | Н=0,1м                     |
| 5                                                               | Стремянка металлическая С1-07     | шт/кг   | 1/(29,2кг | длина подрезалась по месту |

|                |      |                 |        |         |       |   |        |      |                   |  |
|----------------|------|-----------------|--------|---------|-------|---|--------|------|-------------------|--|
|                |      |                 |        |         | 2023  | 131-23-НВКЗ   |        |      |                   |  |
|                |      |                 |        |         |       | Ж/д пути от испытательного центра до обкаточной линии с удлинением трансбордера, расположенные по адресу: Московская область, г.о. Мытищи, ул. Колонцова, 4 |        |      |                   |  |
| Изм.           | Кол. | Лист            | № док. | Подпись | Дата  |   |        |      |                   |  |
| Руков. проекта |      | Шевчук К.А.     |        |         | 29.10 | Наружные сети водоснабжения и канализации<br>Переустройство хозяйпитьевого водопровода В1                                                                   | Стадия | Лист | Листов            |  |
| Ген. директор  |      | Кесслер Ю.Ф.    |        |         | 29.10 |   | ИД     | 1    | 1                 |  |
| Нач. участка   |      | Перевизнык А.П. |        |         | 29.10 |   |        |      |                   |  |
| Гл. инженер    |      | Юрченко В.И.    |        |         | 29.10 | Исполнительная схема №32<br>Монтаж колодцев В1-нов.1 и В1-5<br>из сборных ж/б изделий                                                                       |        |      | ООО "КИКГЕОСТРОЙ" |  |
|                |      |                 |        |         |       |   |        |      |                   |  |