


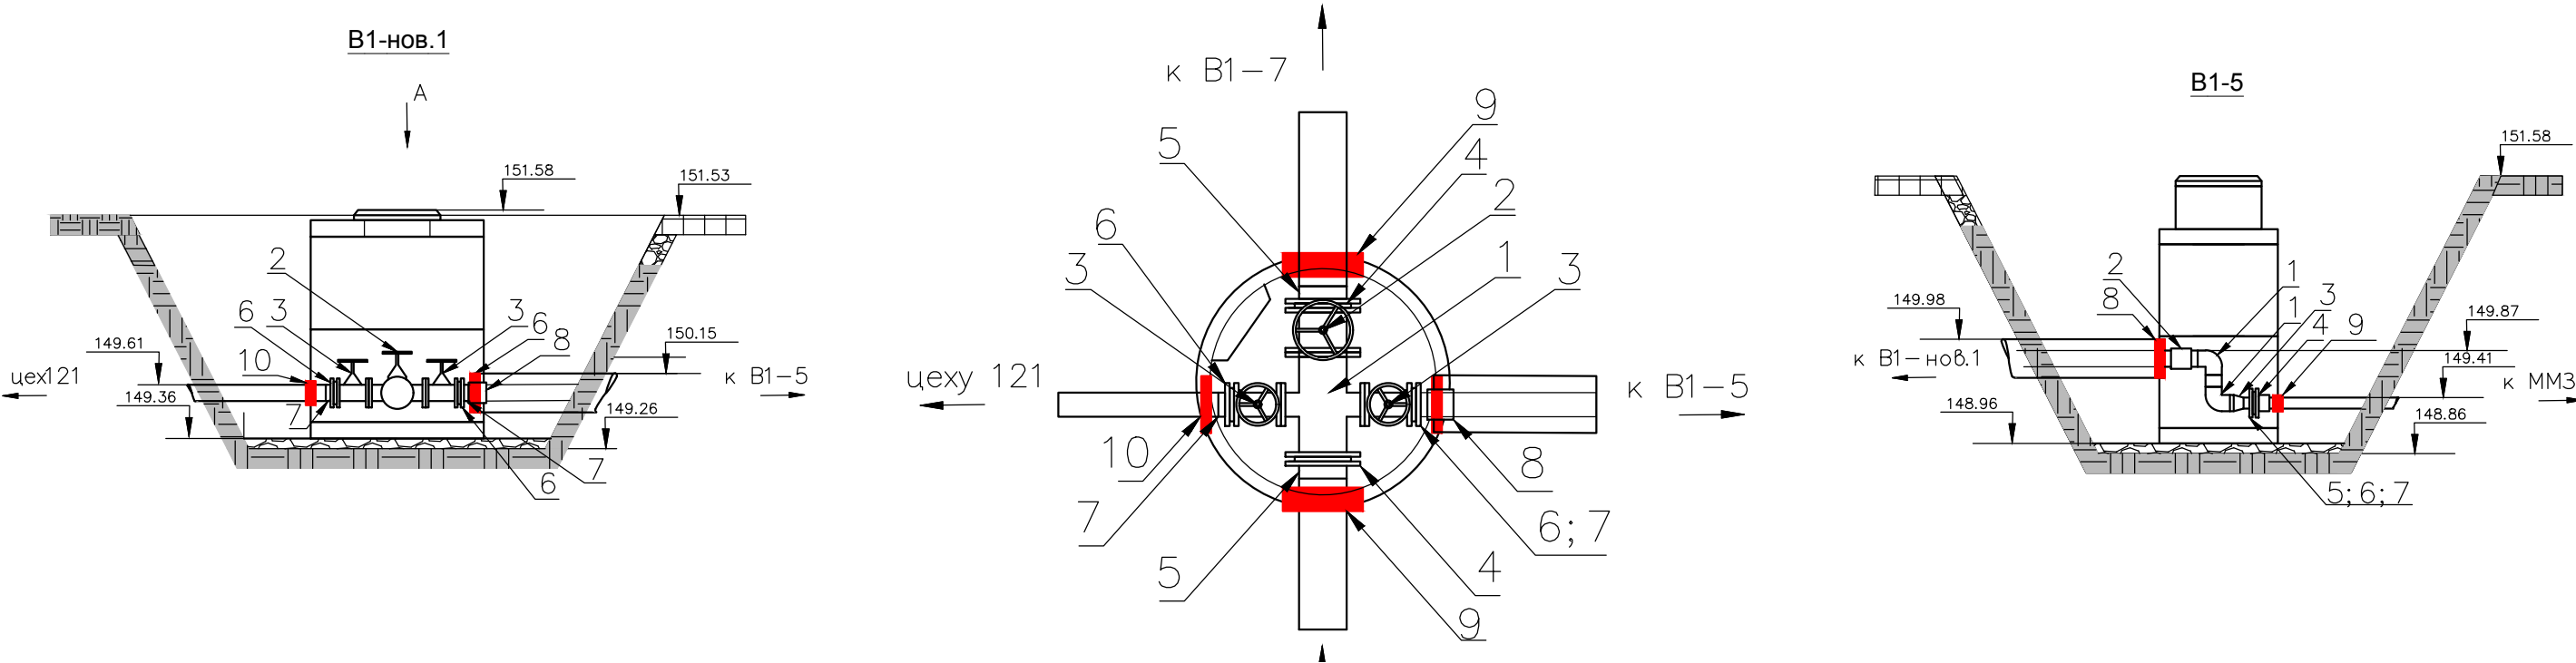

Ведомость объемов выполненных работ по монтажу тех. узла колодца В1-нов.1			
№ поз.	Наименование	ед. изм.	кол-во
1	Крестовина чугунная КФ 300*1500 фланцевая PN10 чугун с ЦПП	шт	1
2	Задвижка с обрезинен. клином DN300 PN10 короткая ТИП(МЗВ) со штурвалом	шт	1
3	Задвижка с обрезинен. клином DN150 PN10/16 короткая ТИП(МЗВ) со штурвалом	шт	2
4	Стальной фланец для ПЭ d315/DN300 PN10 (без покрытия)	шт	2
5	Втулка под фланец ПЭ100 SDR17 d315 (Полипластик)	шт	2
6	Стальной фланец для ПЭ d160/DN150 PN10/16 (без покрытия)	шт	2
7	Втулка под фланец ПЭ100 SDR17 d160 (Полипластик)	шт	2
8	Муфта ПЭ100 SDR11 d160(Elofit) арт.12ЕМЕ160	шт	1
9	Муфта защитная проходная d315	шт	2
10	Муфта защитная проходная d160	шт	2
11	Прокладка резиновая DN300 с ручкой усиления	шт	3
12	Прокладка резиновая DN150 с ручкой усиления	шт	4
13	Болт M20*100 DIN933 цинк	шт	36
14	Гайка M20 DIN934 цинк	шт	36
15	Шайба M20 DIN125 цинк	шт	72
16	Болт M16*100 DIN933 цинк	шт	32
17	Гайка M16 DIN934 цинк	шт	32
18	Шайба M16 DIN125 цинк	шт	64

Ведомость объемов выполненных работ по монтажу тех. узла колодца В1-5			
№ поз.	Наименование	ед. изм.	кол-во
1	Отвод ПЭ100 SDR11 90* d160 (Elofit) арт.12ЕМЕ160	шт	1
2	Муфта ПЭ100 SDR11 d160(Elofit)	шт	1
3	Муфта редукционная ПЭ100 SDR11 d160*100(Elofit) арт.12ЕМЕ160	шт	1
4	Фланцевый адаптер для стальных труб и SML (ПФРК) DN100(103-119)	шт	1
5	Стальной фланец для ПЭ d110/DN100 PN10/16	шт	1
6	Втулка под фланец ПЭ100 SDR17 d100 (Полипластик)	шт	1
7	Прокладка резиновая DN100 с ручкой усиления	шт	1
8	Муфта защитная проходная d160	шт	2
9	Муфта защитная проходная d100	шт	1
10	Болт M16*100 DIN933 цинк	шт	8
11	Гайка M16 DIN934 цинк	шт	8
12	Шайба M16 DIN125 цинк	шт	16

Согласовано			
Взаим. инв. №			
Подп. и дата			
Инв. № подл.			

					2023	131-23-НВКЗ			
						Ж/д пути от испытательного центра до обкаточной линии с удлинением трансбордера, расположенные по адресу: Московская область, г.о. Мытищи, ул. Колонцова, 4			
Изм.	Кол.	Лист	№ док.	Подпись	Дата				
Руков. проекта		Шевчук К.А.			01.11	Наружные сети водоснабжения и канализации Переустройство хозяйпитьевого водопровода В1	Стадия	Лист	Листов
Ген. директор		Кесслер Ю.Ф.			01.11		ИД	1	1
Нач. участка		Перевизнык А.П.			01.11				
Гл. инженер		Юрченко В.И.			01.11	Исполнительная схема №35 Монтаж технологических узлов в колодцах В1-нов.1 и В1-5			ООО "КИКГЕОСТРОЙ"