



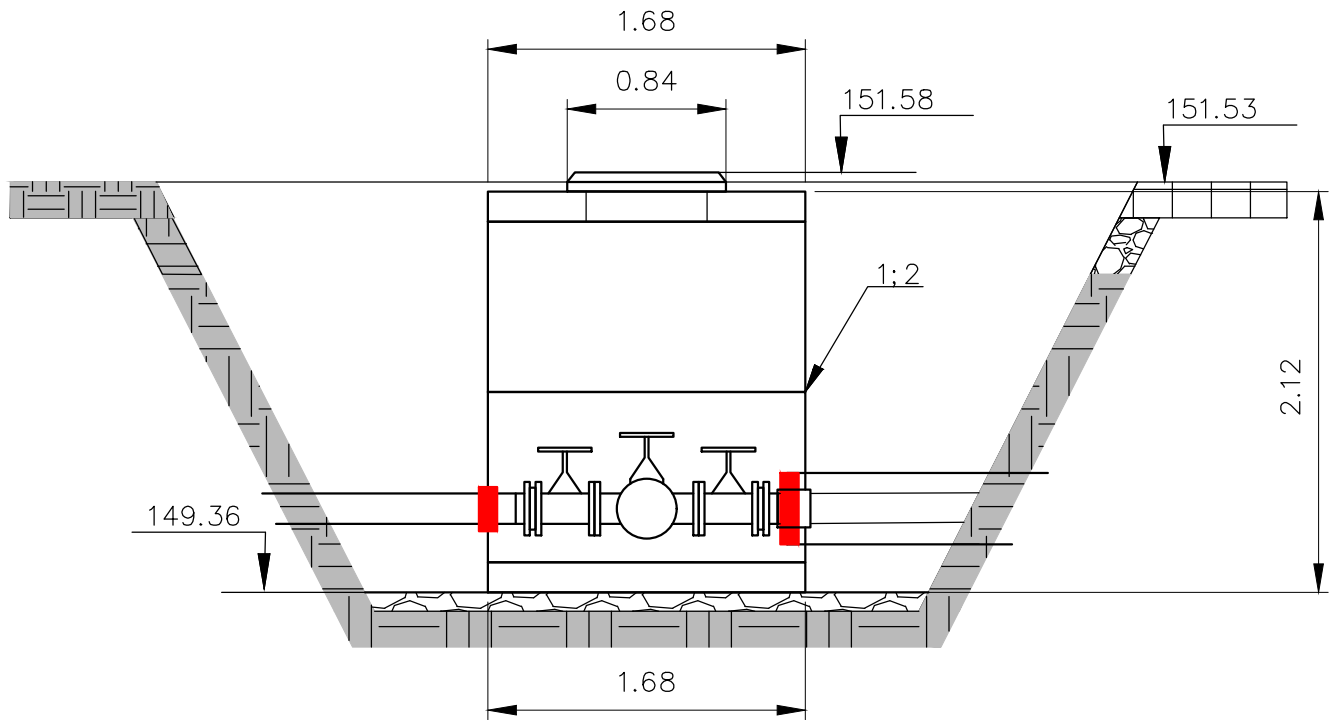

B1-5

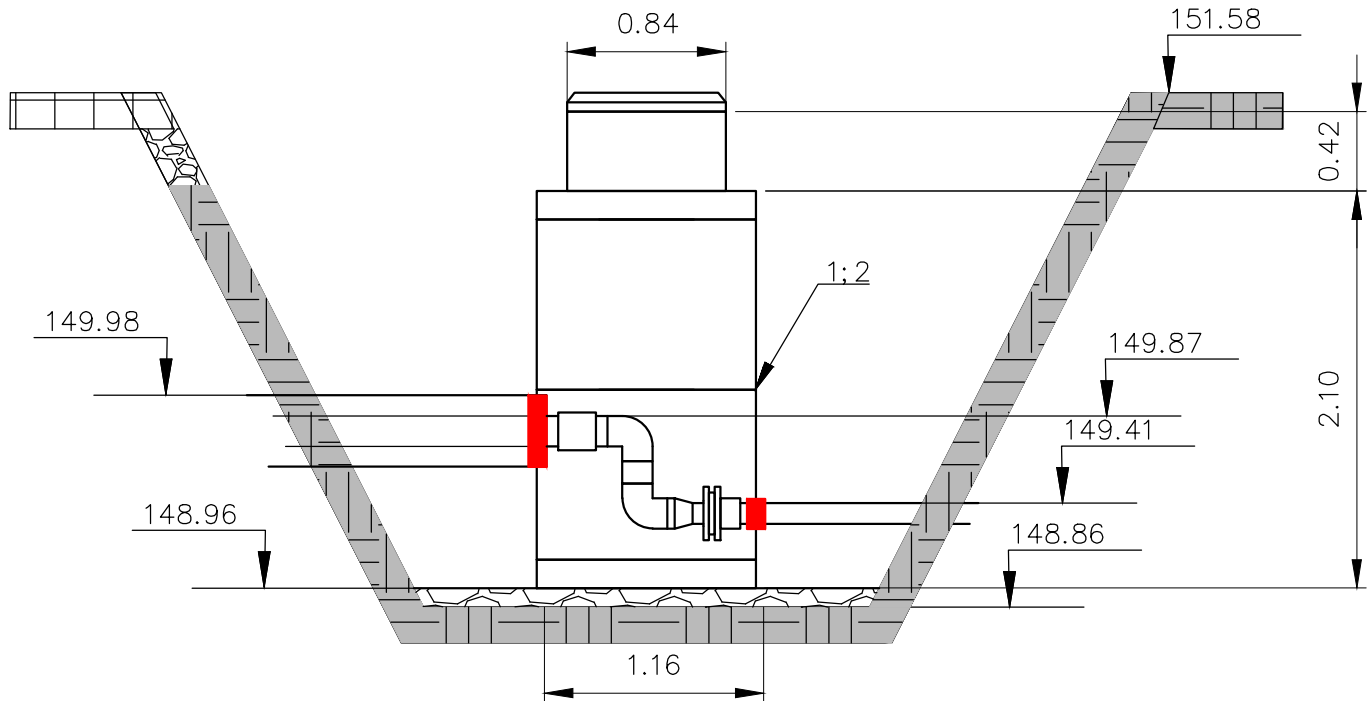

| Ведомость работ по обмазочной гидроизоляции стен тколодцев |                                            |                                                |             |                 |                |                             |              |
|------------------------------------------------------------|--------------------------------------------|------------------------------------------------|-------------|-----------------|----------------|-----------------------------|--------------|
| №                                                          | наименование материалов                    | участок обмазки                                | Числ<br>о П | Диаметр<br>D, м | Высота<br>H, м | Площадь<br>обмазки<br>S, м2 | Всего,<br>м2 |
| колодец В1-нов.1                                           |                                            |                                                |             |                 |                |                             |              |
| 1                                                          | Праймер<br>Технониколь<br>(грунтовка)1слой | верх ПП15 (2,22-0,55)                          | 3,14        | 1,68            |                | 1,66                        | 15,06        |
|                                                            |                                            | Низ ПН15                                       | 3,14        | 1,68            |                | 2,22                        |              |
|                                                            |                                            | Боковая повехрность<br>КС15.9(2шт), ПН15, ПП15 | 3,14        | 1,68            | 2,12           | 11,18                       |              |
| 2                                                          | Битумная мастика<br>Технониколь<br>(2слоя) | Сверх ПП15                                     | 3,14        | 1,68            |                | 1,66                        | 15,06        |
|                                                            |                                            | Низ ПН15                                       | 3,14        | 1,68            |                | 2,22                        |              |
|                                                            |                                            | Боковая повехрность<br>КС15.9(2шт), ПН15, ПП15 | 3,14        | 1,68            | 2,12           | 11,18                       |              |
| колодец В1-5                                               |                                            |                                                |             |                 |                |                             |              |
| 1                                                          | Праймер<br>Технониколь<br>(грунтовка)1слой | Сверх ПП10 (1,06-0,55)                         | 3,14        | 1,16            |                | 0,51                        | 10,33        |
|                                                            |                                            | Низ ПН10                                       | 3,14        | 1,16            |                | 1,06                        |              |
|                                                            |                                            | боковая поверхность КС7,6                      | 3,14        | 0,84            | 0,42           | 1,11                        |              |
|                                                            |                                            | Боковая повехрность<br>КС10.9(2шт), ПН10, ПП10 | 3,14        | 1,16            | 2,1            | 7,65                        |              |
| 2                                                          | Битумная мастика<br>Технониколь<br>(2слоя) | Сверх ПП10-S(КС7.6)                            | 3,14        | 1,06-0,55       |                | 0,51                        | 10,33        |
|                                                            |                                            | Боковая поверхность<br>КС10.9(2шт), ПН10, ПП10 | 3,14        | 1,68            | 2,1            | 7,65                        |              |
|                                                            |                                            | Низ ПН10                                       | 3,14        | 1,16            |                | 1,06                        |              |
|                                                            |                                            | боковая поверхность КС7,6                      | 3,14        | 1,16            | 0,42           | 0,51                        |              |

|              |  |  |  |  |  |
|--------------|--|--|--|--|--|
| Согласовано  |  |  |  |  |  |
|              |  |  |  |  |  |
| Взам. инв. № |  |  |  |  |  |
|              |  |  |  |  |  |
| Подп. и дата |  |  |  |  |  |
|              |  |  |  |  |  |
| Инв. № подл. |  |  |  |  |  |
|              |  |  |  |  |  |

|                |      |                 |        |         |       |   |        |                   |
|----------------|------|-----------------|--------|---------|-------|---|--------|-------------------|
|                |      |                 |        |         | 2023  | 131-23-НБКЗ   |        |                   |
|                |      |                 |        |         |       | Ж/д пути от испытательного центра до обкаточной линии с удлинением трансбордера, расположенные по адресу: Московская область, г.о. Мытищи, ул. Колонцова, 4 |        |                   |
| Изм.           | Кол. | Лист            | № док. | Подпись | Дата  | Наружные сети водоснабжения и канализации   | Стадия | Лист              |
| Руков. проекта |      | Шевчук К.А.     |        |         | 03.11 | Переустройство хозяйственного водопровода В   | ИД     | 1                 |
| Ген. директор  |      | Кесслер Ю.Ф.    |        |         | 03.11 |   |        |                   |
| Нач. участка   |      | Перевизнык А.П. |        |         | 03.11 |   |        |                   |
| Гл. инженер    |      | Юрченко В.И.    |        |         | 03.11 |   |        |                   |
|                |      |                 |        |         |       | Исполнительная схема №36<br>Обмазочная гидроизоляция стен колодцев В1-нов.1 и В1-5                                                                          |        | ООО "КиКГЕОСТРОЙ" |
|                |      |                 |        |         |       | Формат А3   |        |                   |