



В1-нов.1

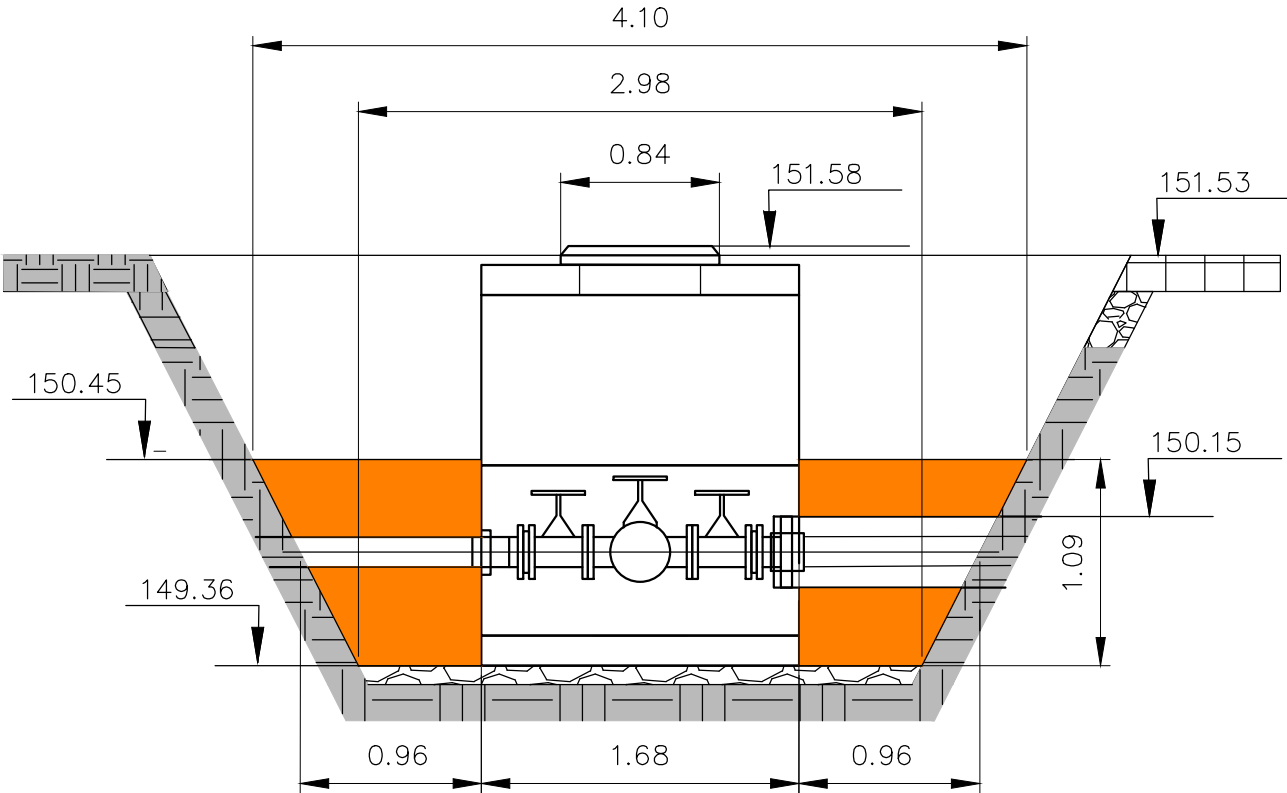

В1-5

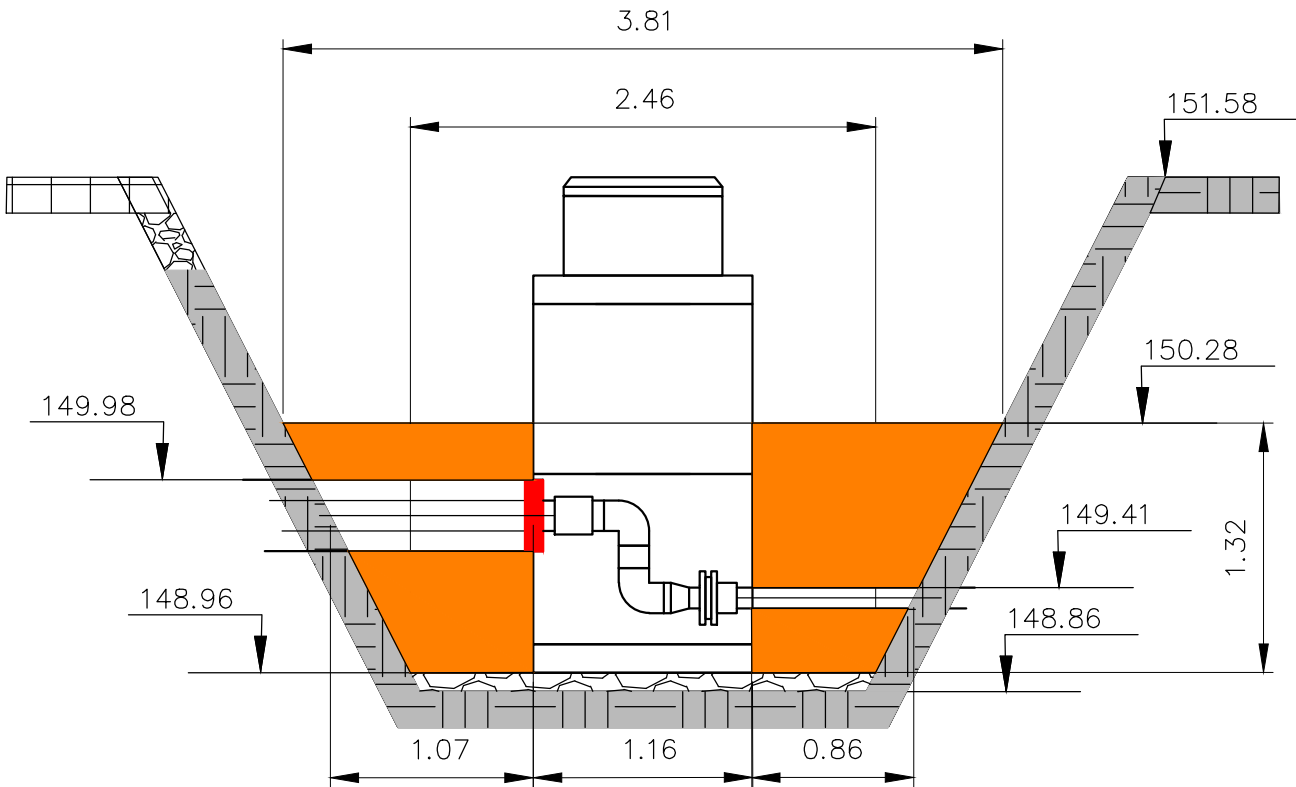

Ведомость объемов выполненных работ по устройству обсыпки из песка							
№	Участок	Длина Lср, м	Ширина Вср,м	Глубина Hср, м	Объем V1, м³	Объем вытесняемый трубой или колодцем V2, м3	Объем обсыпки V, м3
1	В1-нов.1	3,54	3,54	1,09	13,66	2,41+0,14+0,11+0,02	10,98
2	В1-5	3,135	3,135	1,32	12,97	1,39+0,2+0,01	11,37
ИТОГО							22,35

					2023	131-23-НВК3				
						Ж/д пути от испытательного центра до обкаточной линии с удлинением трансбордера, расположенные по адресу: Московская область, г.о. Мытищи, ул. Колонцова, 4				
Изм.	Кол.	Лист	№ док.	Подпись	Дата					
Руков. проекта		Шевчук К.А.			07.11	Наружные сети водоснабжения и канализации Переустройство хозяйптьевого водопровода В1	Стадия	Лист	Листов	
Ген. директор		Кесслер Ю.Ф.			07.11		ИД	1	1	
Нач. участка		Перевизнык А.П.			07.11					
Гл. инженер		Юрченко В.И.			07.11	Исполнительная схема №39 Обсыпка песком колодцев В1-нов.1 и В1-5			ООО "КИКГЕОСТРОЙ"	